


Fasade øst
1:400

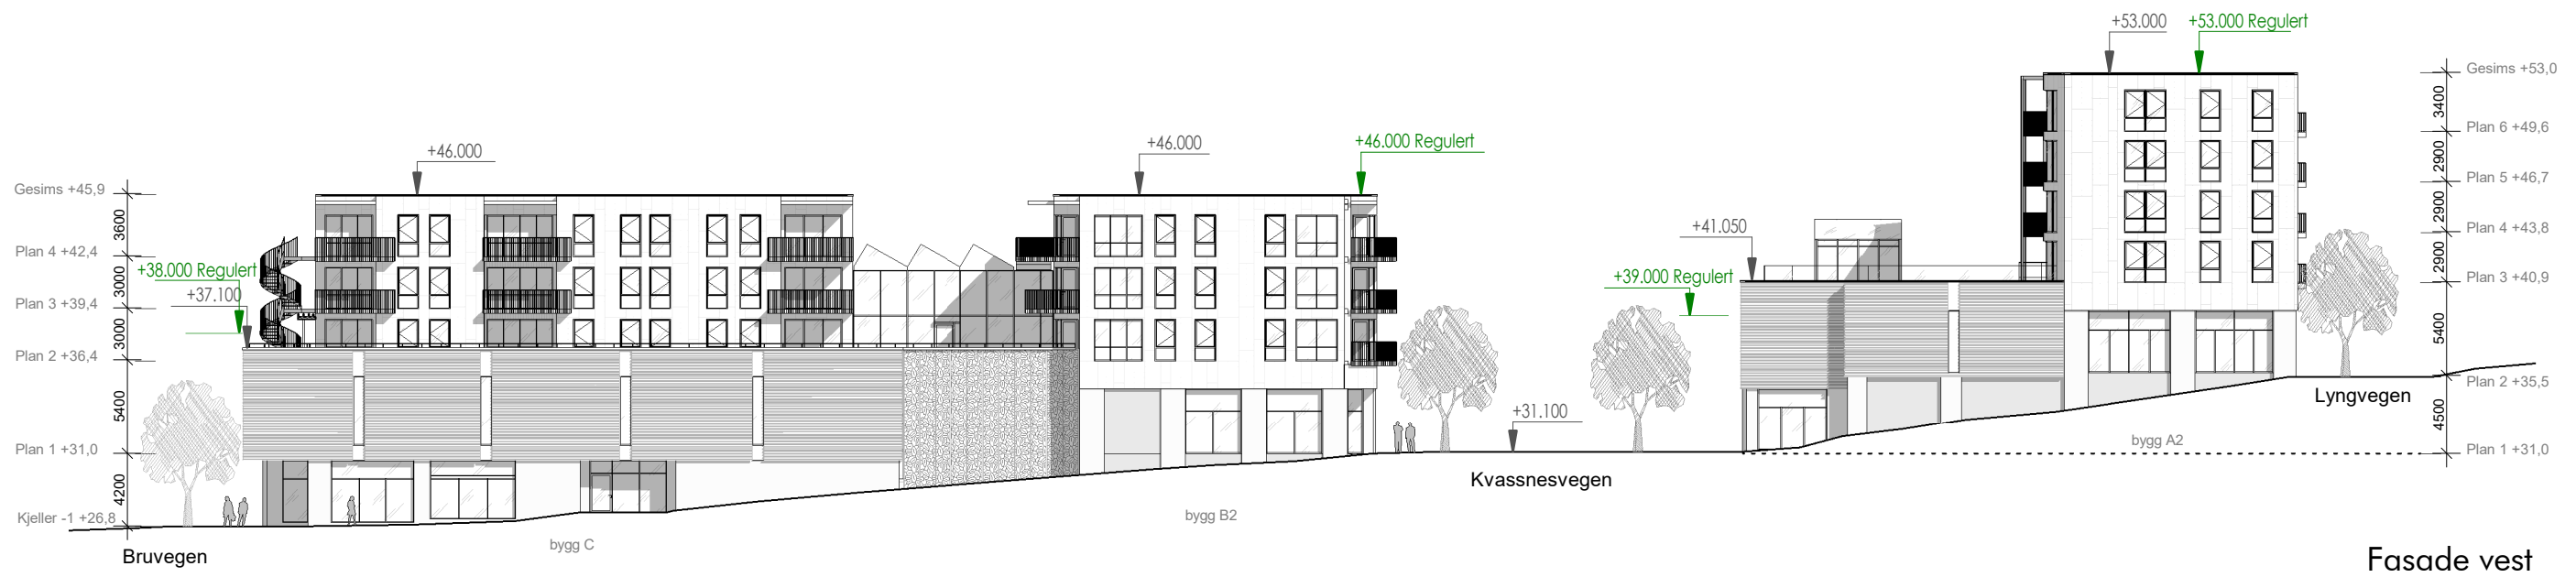

Fasade vest
1:400

13.05.2022 13:21:36

Vedlegg nr. E4	Revisjon	Beskrivelse	Sign.	Rev. Dato	tiltakshaver Alverporten AS prosjekt navn Alverporten, Knarvik adresse Lyngvegen 2/Bruvegen 3 5914 Isdalstø 188/137	tegning viser Fasade - Øst og vest tegning status Nabovarsel			arc arkitekter as vestre kanalkai 20 7010 trondheim t 73 99 12 20 www.arcarkitekter.no	a r c h i t e c t u r e
					tegningsnr. A-414 dato 13/05/22	rev KAK/HFR	mål 1 : 400 kontr. KJH	format prosjektnr. 21190/5		