

Frå: Turid Nytun Klementsén
Send: tirsdag 28. juni 2022 15:22
Til: Siril Therese Sylta
Emne: SV: 196/28,47,55,56,67 og 87

Vekt: Høg

Hei!

Tusen takk for svar.


Til orientering:

Det går allerede leidning for vatn (eksisterande leidning frå borehol) frå 196/54 over til 196/55. Den går også over vegen, men litt lenger oppe i bakken (ca 8-10 meter).

Traseèn frå 196/54 og 196/64 fram til gbnr 196/67 og 87: Der skal det ikkje gravast eller gjerast noko.

Det skal brukast eksisterande leidning som no fører vatn til 196/54 og 55. I staden for at vatnet renn ned skal det no sendast oppover til desse eigedomane.

Har merka med **gult** der det i dag ligg vannleidning. Dette vart tinglyst den gang leidningane vart lagt.

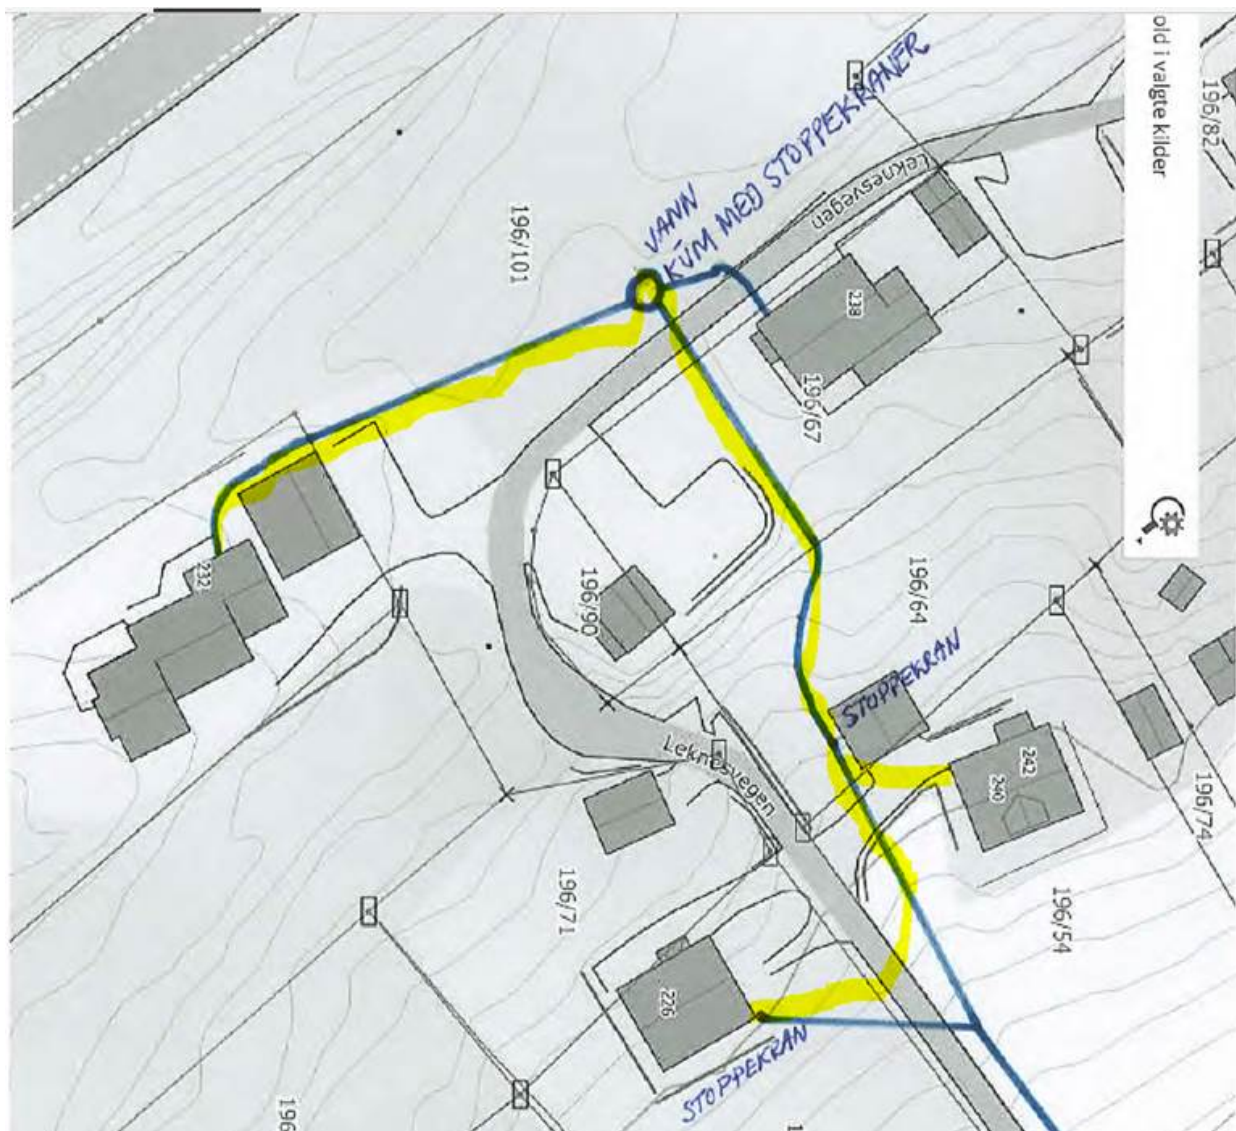

Mvh
Turid

Fra: Siril Therese Sylta <siril.therese.sylta@alver.kommune.no>

Sendt: tirsdag 28. juni 2022 15.08

Til: Turid Nytn Klementsens <turid.klementsens@alver.kommune.no>

Emne: VS: 196/28,47,55,56,67 og 87

Hei.

Her er svaret eg har sendt Stendal. Den delen av leidningen som ligg på dykkar eigen eigedom kan vi gje fritak for, men den delen som går vidare til bnr 67 og 87 må søkjast om.

Mvh Siril

Frå: Siril Therese Sylta
Send: tirsdag 28. juni 2022 15:06
Til: Thorleif Stendal <thorleif@stendalvvs.no>
Emne: SV: 196/28,47,55,56,67 og 87

Hei.

Utgangspunktet er at leidningar er søknadspliktig etter plan- og bygningslova. Vi har hatt praksis for at vi etter søknad kan frita korte leidningsstrekk som i hovudsak ligg på eigen eigedom. På bakgrunn av karta du sendte over, ser vi at vi kan gje fritak for leidningane på gbnr 196/28, 196/47, 196/54 og 196/55. For gbnr 196/55 går ein inn i kommunal eigedom/veg og vil truleg krevje graveløyve. Vi kan handsama søknad om fritak for dei eigedommane vi kan godkjenna, jf. e-posten du har sendt inn. Desse vil komma i eige brev.

For den lengre traseèn frå gbnr 196/54 og 196/64 fram til gbnr 196/67 og 87 vil det krevja søknad etter plan og bygningslova.

Mvh
Siril Therese Sylta | Tenesteleiar Arealforvaltning

Telefon: 409 108 80

Innbyggjarservice: +47 56 37 50 00
www.alver.kommune.no



Frå: Thorleif Stendal <thorleif@stendalvvs.no>
Send: onsdag 22. juni 2022 14:42
Til: Siril Therese Sylta <siril.therese.sylta@alver.kommune.no>
Emne: 196/28,47,55,56,67 og 87

Hei,

Se vedlagt situasjonskart for abonnenter som skal tilknyttas, men som det er satt spørsmål om det er behov for byggesak i disse tilfellene. Vi bemerker at her er noen med allerede eksisterende ledninger som ikke skal grave eller legge noe nytt.

Det er formålstjenlig og gi fritak til alle som skal tilknyttas da den store infrastrukturen tidligere har blitt gjort og det er kun små stikk som gjenstår.

Alt arbeidet som er gjort vedrørende kummer i veien er allerede utført og godkjent i forbindelse med utbyggingen i leknesvegen.

En del av beboerne her har ventet ganske lenge på å bli tilknyttet grunnet dårlig vann og dårlig avløpsløsning, så vi ønsker snarlig tilbakemelding.

Mvh
Thorleif Stendal



Stendal VVS AS

Blombakken 1, 5911 Alversund

Tlf: 906 22 713

Tlf: 56 35 44 55

E-Post: thorleif@stendalvvs.no

