



Eryk Michalski
Frotaule 10
5936 MANGER

Referanser:
Dykkar:
Vår: 22/5436 - 22/55947

Saksbehandlar:
Anngunn Marie Gullbrå
anngunn.gullbra@alver.kommune.no

Dato:
08.07.2022

Spørsmål til innsendt melding om ferdig oppført garasje på GBNR 465/24

Viser til innsendt melding om oppsett garasje.

Er dette melding om ein garasje som de har sett opp- unntatt søknadsplikt?


I så fall ber eg om at du fyller ut skjemet som ligg ved her. Me treng opplysningar om alle areal, BRA, BYA og BTA, i tillegg at du skriv inn datoen for då bygget var ferdig.

Eventuelt kan du svara på denne e-posten og bekrefte at dette er bygg unntatt søknadsplikt og opplyse **BTA** (bruttoareal- inkudert kledning) som mangla på byggeteikninga og **dato for når bygget var ferdig**.

Innteikninga på kart er også litt mangelfull. Avstandane frå grensene og avstand mellom bygga er vanskeleg å lese.

Det er fint om du kan skriva avstandar frå grensa i aust og i nord og avstand mellom garasje og bustad i tilbakemeldinga, slik at dette vert mest mulig rett i kartet.

På kartutsnittet under har eg lagt inn omriss av garasje etter oppgitte mål- teikna med stipla strek.

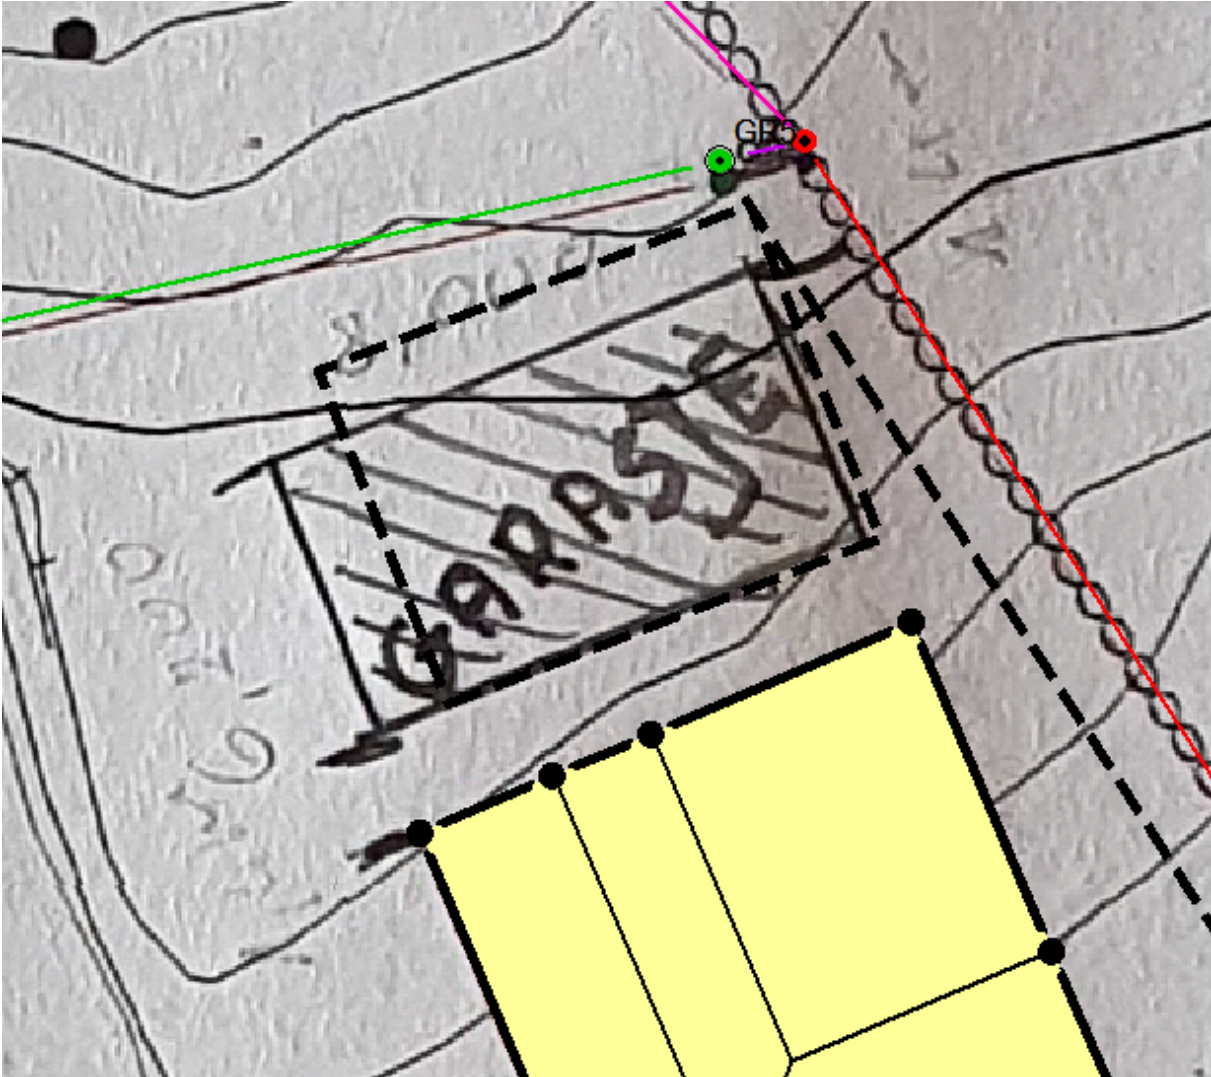

Med vennleg helsing
Alver kommune, Kart og oppmåling

Anngunn Marie Gullbrå
avdelingsingeniør

Dette dokumentet er elektronisk godkjent og har difor ingen signatur.

Vedlegg:
5188-melding-om-bygning-eller-tilbygg-som-er-unntatt-soknadsplikt

Mottakarar:
Eryk Michalski

Frotaule 10

5936 MANGER