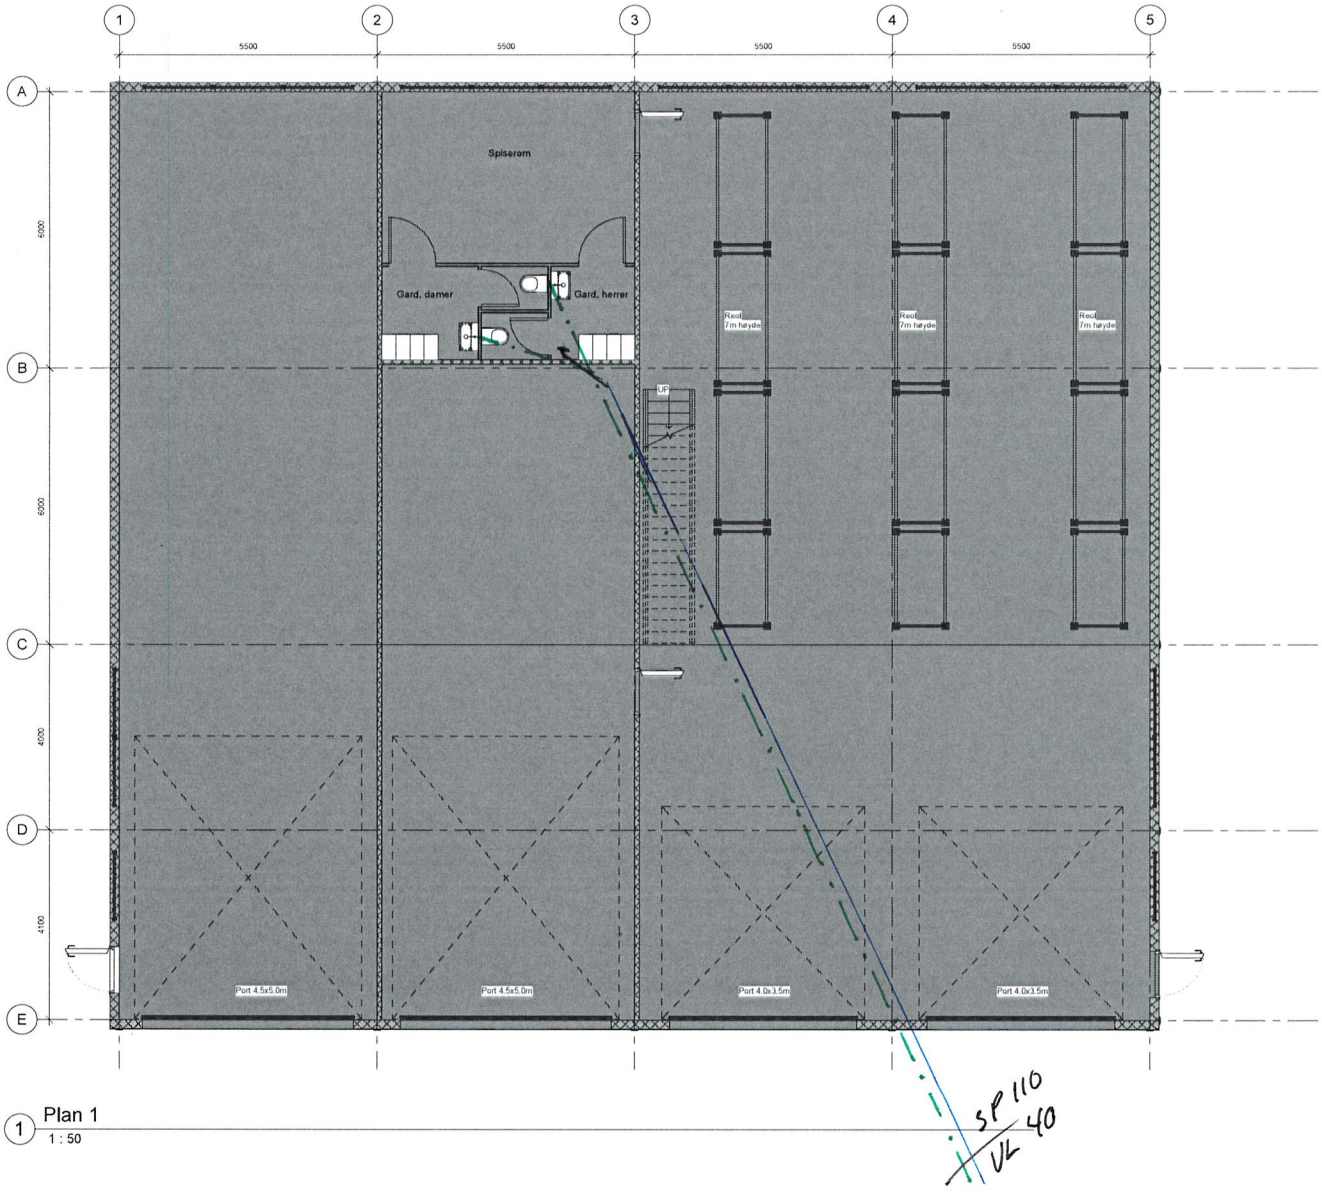

1 Plan 1
1 : 50

SN STÅLBYGG

www.sn-staalbygg.no

No.	Description	Date

Rasmussen dekksenter

Søknadstegning

Plan 1

Project number	FS1588
Date	28.03.2022
Drawn by	JH
Checked by	RS

A100

Scale	1 : 50

28.03.2022 08:06:15

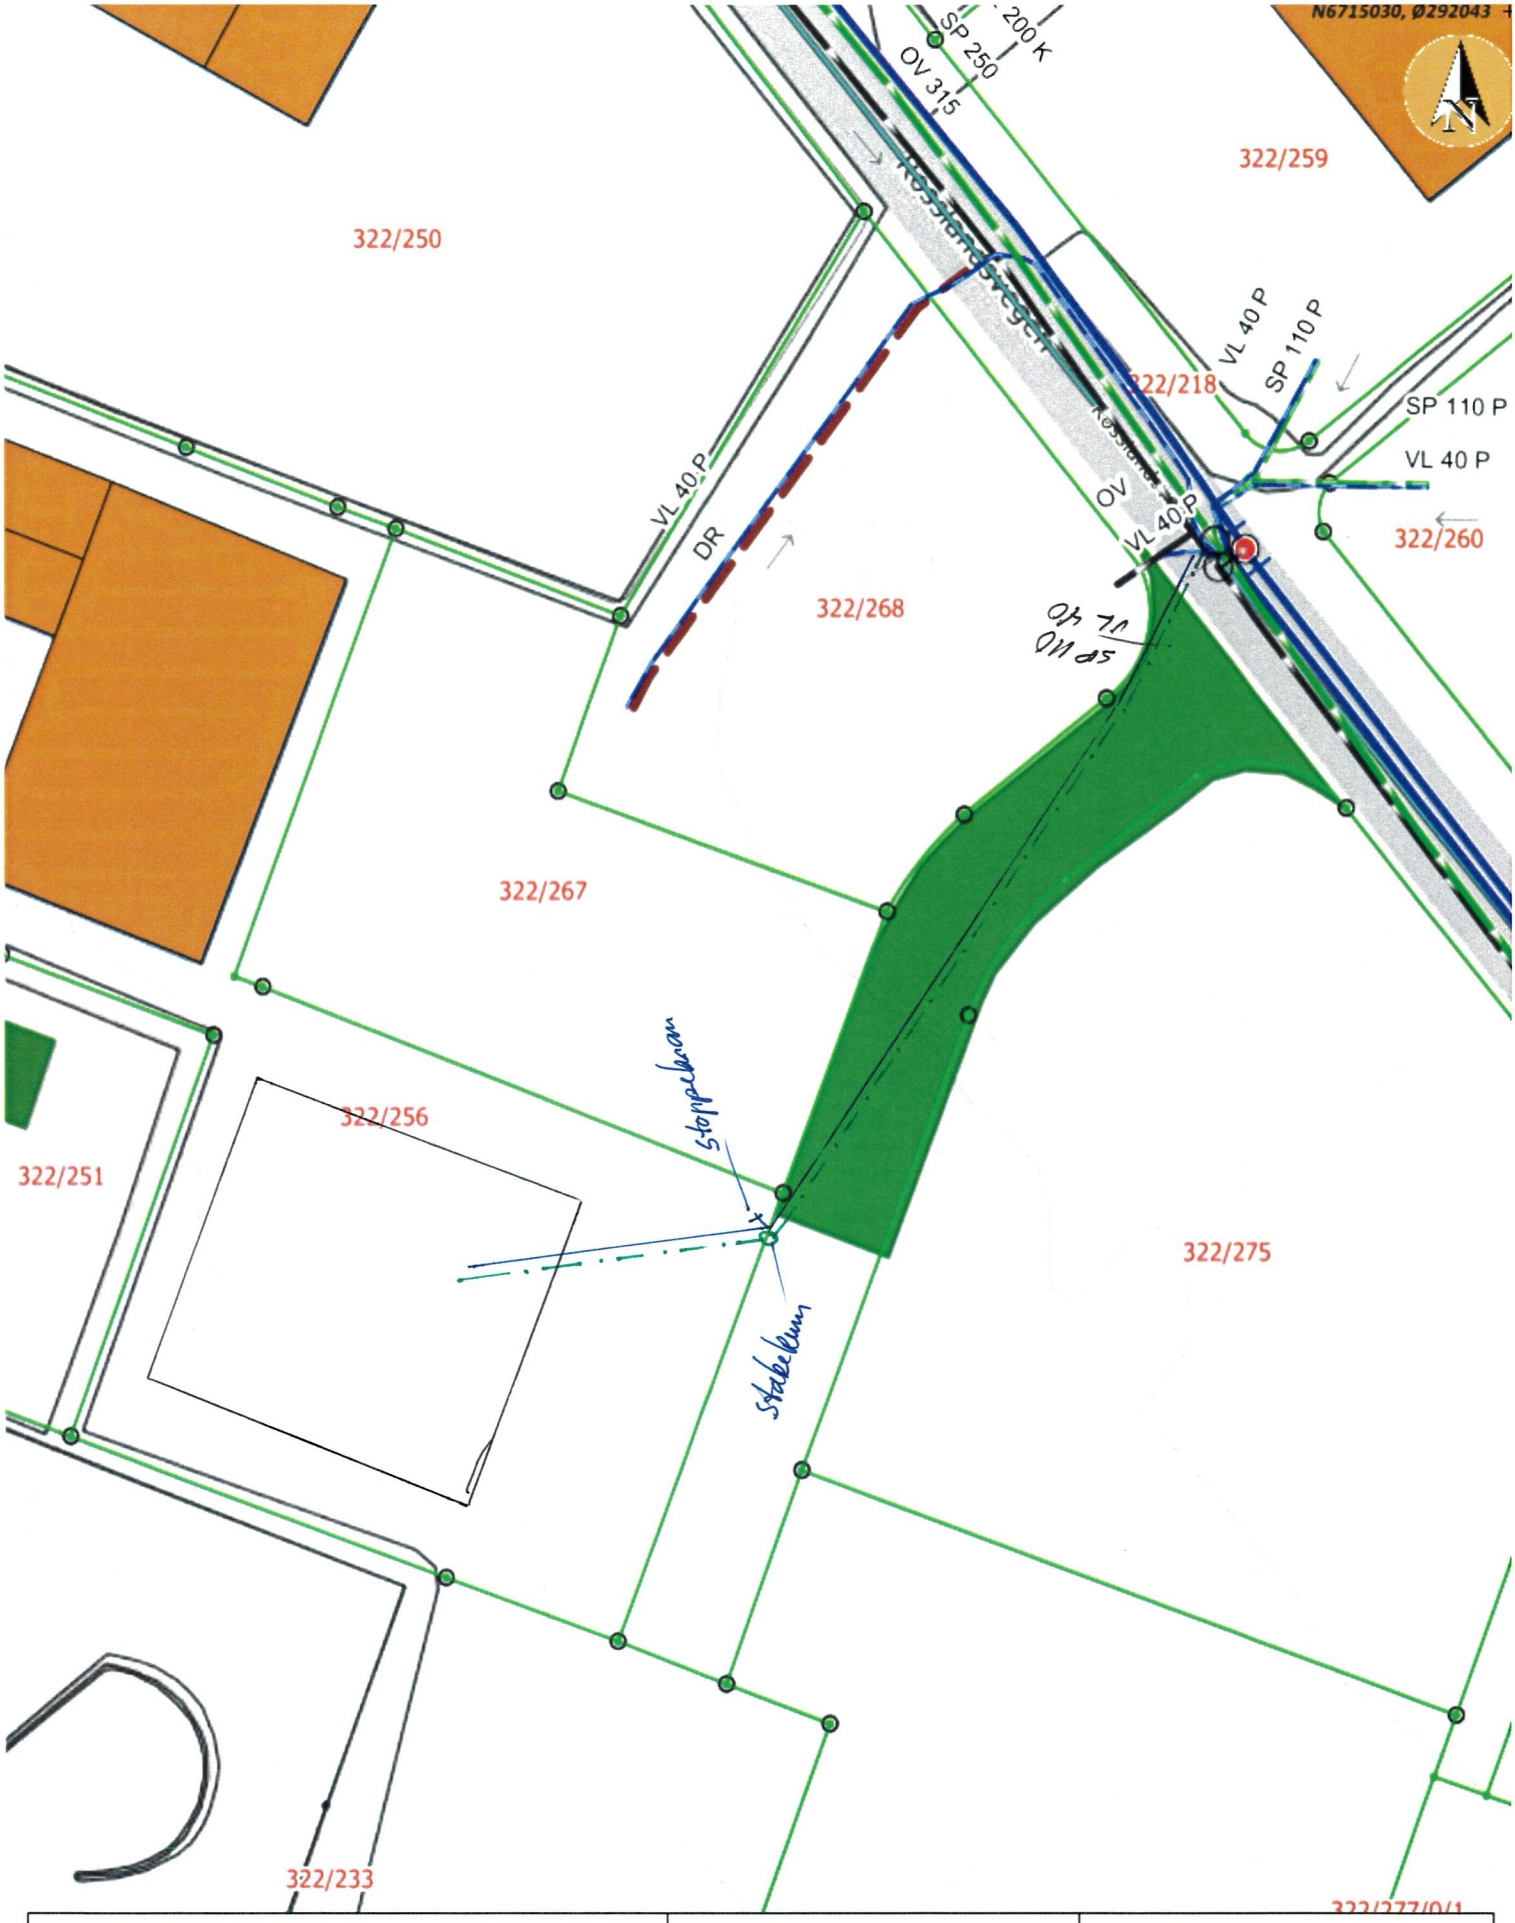

Situasjonskart -
322/256
Rasmussen dekksenter

NHdigi.no

Dato: 07-07-2022

Målestokk: 1:500

15m