

# Oversiktskart for 322 / 277 / 0 / 1

Målestokk 1:1 000  
EUREF89 UTM Sone 32

6715000

6714950

6714900

6714850


291950

292000

292050

292100

292150

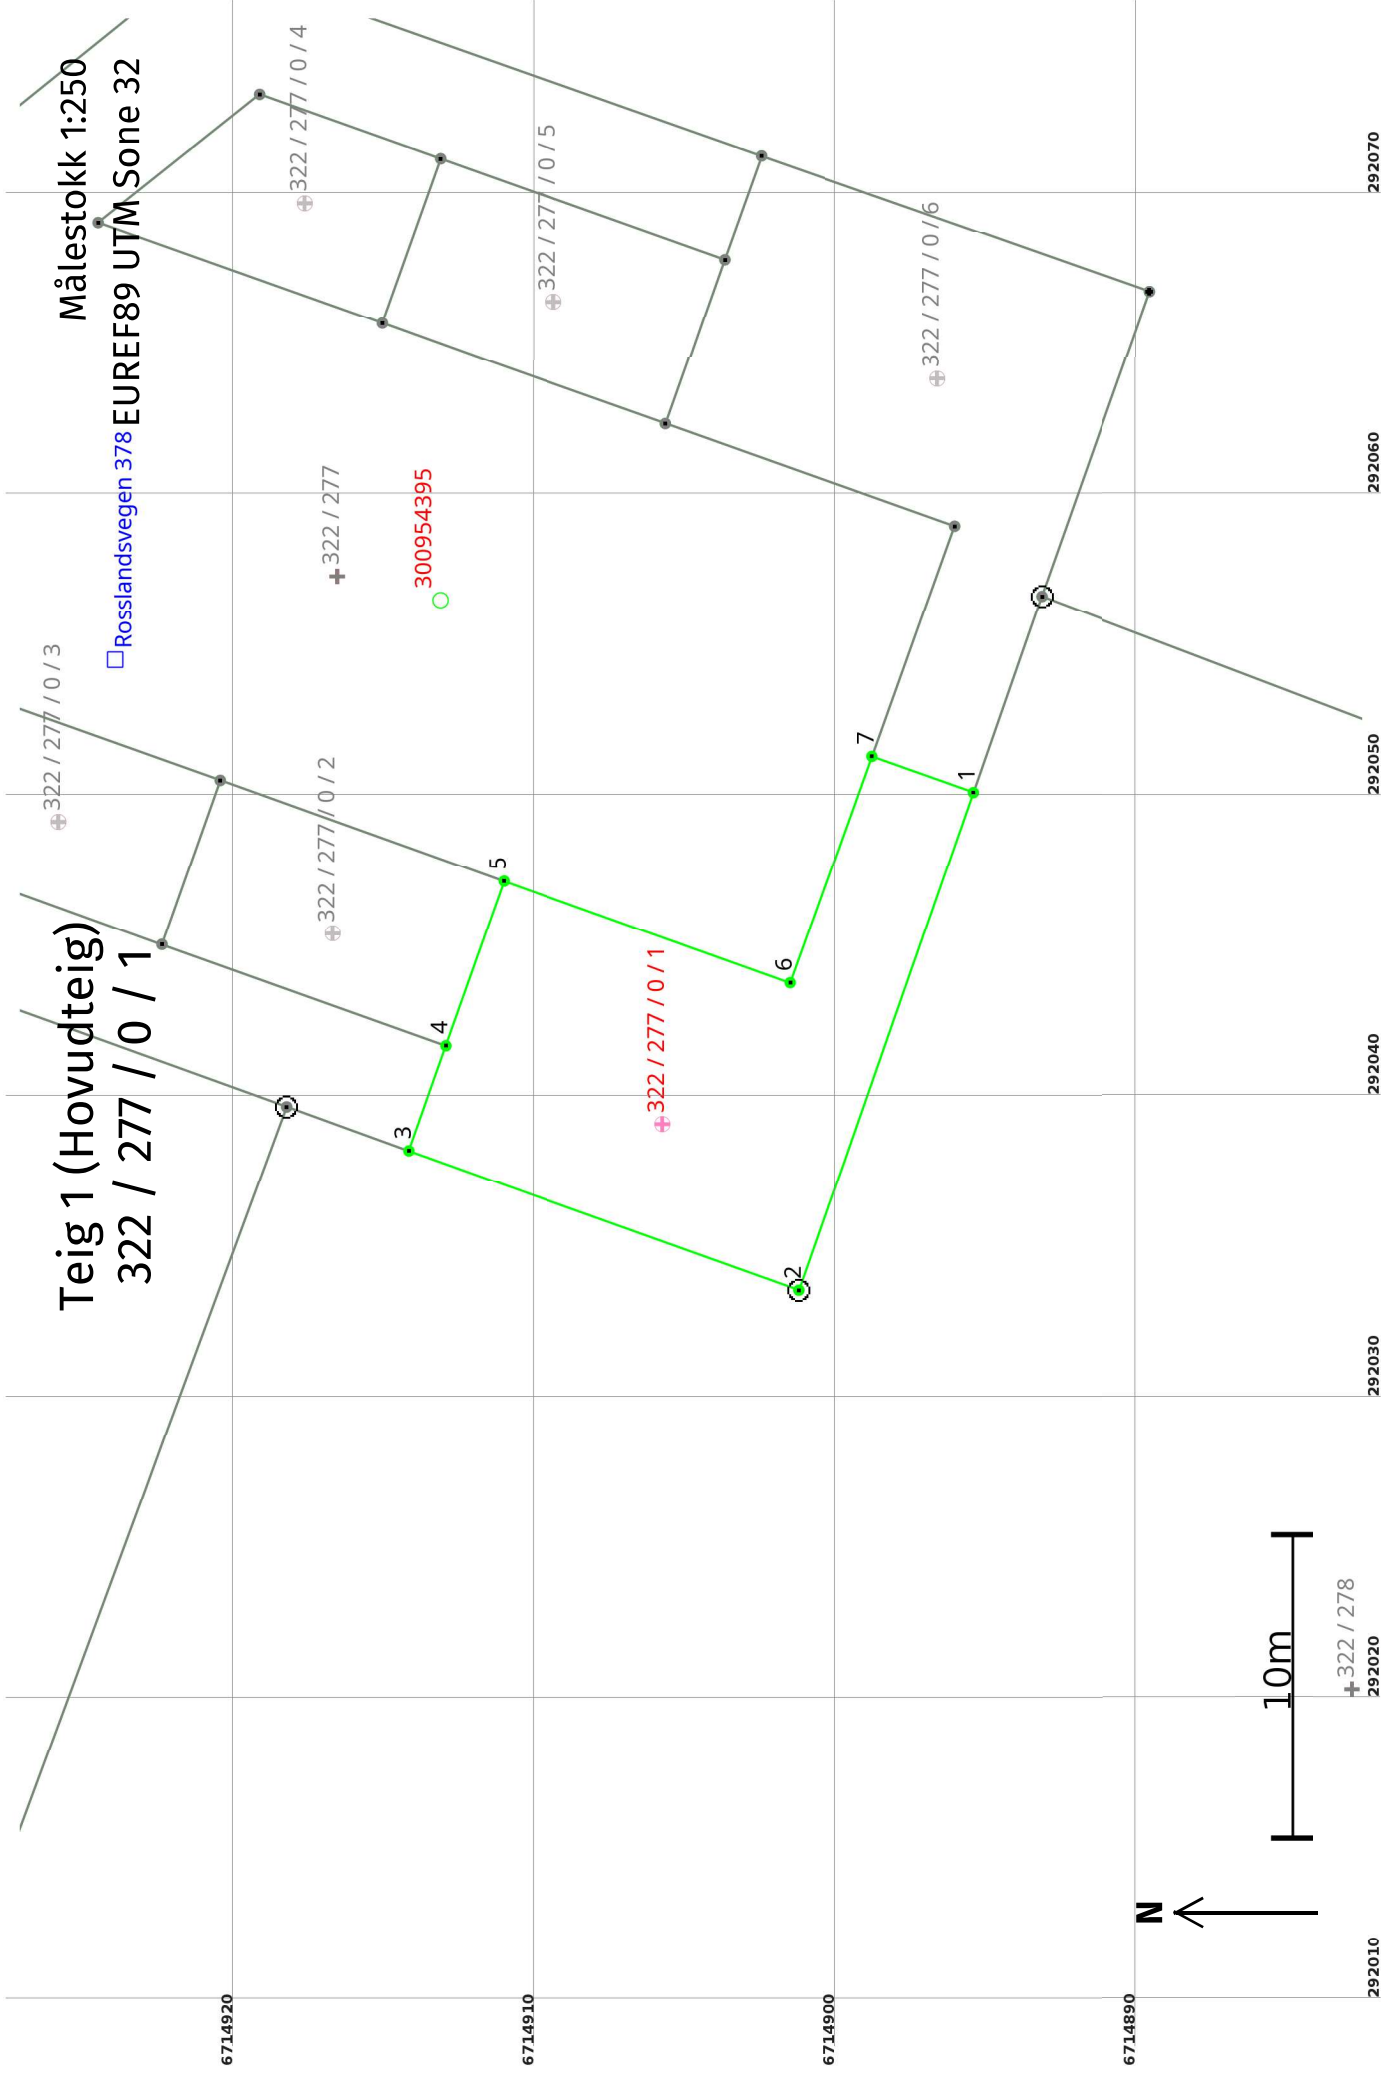

## Areal og koordinatar

Areal: 159,3

Arealmerknad:

Representasjonssystem: EUREF89 UTM Sone 32

Nord: 6714906

Aust: 292039

### Grensepunkt / Grenselinje

### Ytre avgrensing

Løpenr	Nord	Aust	Grensemerke nedsett i / Lengde (m)	Grensepunkttype / Linjeinformasjon	Målemetode	Nøyaktighet (SD i cm)	Radius
1	6714895,62	292050,01	17,51	Ukjent	18 Teke frå plan	10	
2	6714901,40	292033,49	Jord Offentleg godkjent grensemerke 13,76		96 GNSS: Fasemåling (Real time kinematic)	10	
3	6714914,36	292038,13	3,68	Ukjent	18 Teke frå plan	10	
4	6714913,13	292041,60	5,80	Ukjent	18 Teke frå plan	10	
5	6714911,20	292047,07	10,09	Ukjent	18 Teke frå plan	10	
6	6714901,69	292043,68	8,00	Ukjent	18 Teke frå plan	10	
7	6714898,98	292051,21	3,57	Ukjent	18 Teke frå plan	10	