

**For matrikkeleining:**

Kommune:	4631 - ALVER	Utskriftsdato / klokkeslett:	11.07.2022 kl. 11:07
Gardsnummer:	24	Produsert av:	Liv Berit Ones
Bruksnummer:	159	Attestert av:	Alver kommune

**Orientering om matrikelbrev**

Matrikelbrevet er heimla i «Lov om eigedomsregistrering» (matrikellova) av 17. juni 2005. Etter definisjonen i matrikellova § 3 d) er matrikelbrevet ei attestert utskrift av matrikkelen som viser alle registrerte opplysningar om ei matrikkeleining ved oppgjeven dato.

**Om heilskap og nøyaktighet i matrikelbrevet**

Matrikkelen vart etablert ved konvertering av data frå tidlegare register. Det kan variere kor gode slike data er med omsyn til heilskap og nøyaktighet. I enkelte tilfelle kan grensepunkt og grenselinjer mangle heilt eller delvis, eller vere feil registrerte. Det kan også vere feil og manglar ved registrert bygnings- og adresseinformasjon. Heilskap og kartfestingsnøyaktighet er oftast betre innanfor enn utanfor tettbygde strøk. Ver merksam på at oppgjeve areal for mange matrikkeleiningar og bygg er usikre.

For utfyllande informasjon: [www.kartverket.no/matrikelbrev](http://www.kartverket.no/matrikelbrev)

## Matrikkeleining

Matrikkeleiningstype: Grunneigedom  
Bruksnamn: FAMMESTAD  
Etableringsdato: 21.05.2019  
Skyld: 0  
Er tinglyst: Ja  
Har festegrunnar: Nei  
Er seksjonert: Nei

Det er ikkje registrert bygg på matrikkeleininga.

## Arealrapport

Tekst  
Utrekna areal for 24 / 159 1 302,5 m2 Areal Kommentar

## Eigarforhold

Tinglyste eigarforhold	Namn	Brukseinin	Adresse	Andel
Rolle	Status	Føds.d./org.nr	Hagellia 6	1 / 1
Heimelshavar	917402582	NHB VEST UTVIKLING AS	5914 ISDALSTØ	

## Oversikt over teigar

Løpenr	Type	Hovudteig	Nord	Aust	Høgde	Areal	Merknader
1	Teig	Ja	6728655	300171		1 302,5 m2	

(EUREF89 UTM Sone 32)

## Forretningar der matrikkeleininga er involvert

Forretning	Forretningsdokumentdato	Tinglysing	Matrikkelføring
Forretningstype	Kommunal saksreferanse	Status	Signatur
Årsak til feilretting	Nettadresse (URL)	Endra dato	Dato
Grensejustering	07.07.2022		onesliv 11.07.2022
Oppmålingsforretning/grensejustering	22/4044		
		Rolle	Matrikkeleining
		Avgjevar	4631 - 24/159
		Mottakar	4631 - 24/154
		Berørt	4631 - 24/158
			Arealendring
			-34,8
			34,8
			0


## Landmålarnummer

000322 LIV BERIT ONES

Forretning Forretningstype Årsak til feilretting	Forretningsdokumentdato Kommunal saksreferanse Nettadresse (URL) Annan referanse	Status	Tinglysing	Endra dato	Matrikkelføring Signatur Dato
Omnummerering v/kommuneendring Omnummerering	01.01.2020	Tinglyst	01.01.2020	smatmynd 01.01.2020	
Endre eigenskap Annan forretningstype	26.01.2018 2017/3536			1263onl 21.05.2019	
		Rolle	Matrikkeleining	Arealendring	0
		Avgjevar	1263 - 24/159		
Opprett ny grunneigedom ved frådeling Oppmålingsforretning	26.01.2018 2017/3536	Tinglyst	21.05.2019	1263onl 21.05.2019	
		Rolle	Matrikkeleining	Arealendring	-1 337,3
		Avgjevar	1263 - 24/154		1 337,3
		Mottakar	1263 - 24/159		0
		Berørt	1263 - 24/4		0
		Berørt	1263 - 24/158		0

### Forretningar der matrikkeleininga er berørt

Forretning Forretningstype Årsak til feilretting	Forretningsdokumentdato Kommunal saksreferanse Nettadresse (URL) Annan referanse	Status	Tinglysing	Endra dato	Matrikkelføring Signatur Dato
Opprett ny grunneigedom ved frådeling Oppmålingsforretning	26.01.2018 2017/3536	Tinglyst	21.05.2019	1263onl 21.05.2019	
		Rolle	Matrikkeleining	Arealendring	-1 341
		Avgjevar	1263 - 24/154		1 341
		Mottakar	1263 - 24/160		0
		Berørt	1263 - 24/4		0
		Berørt	1263 - 24/159		0

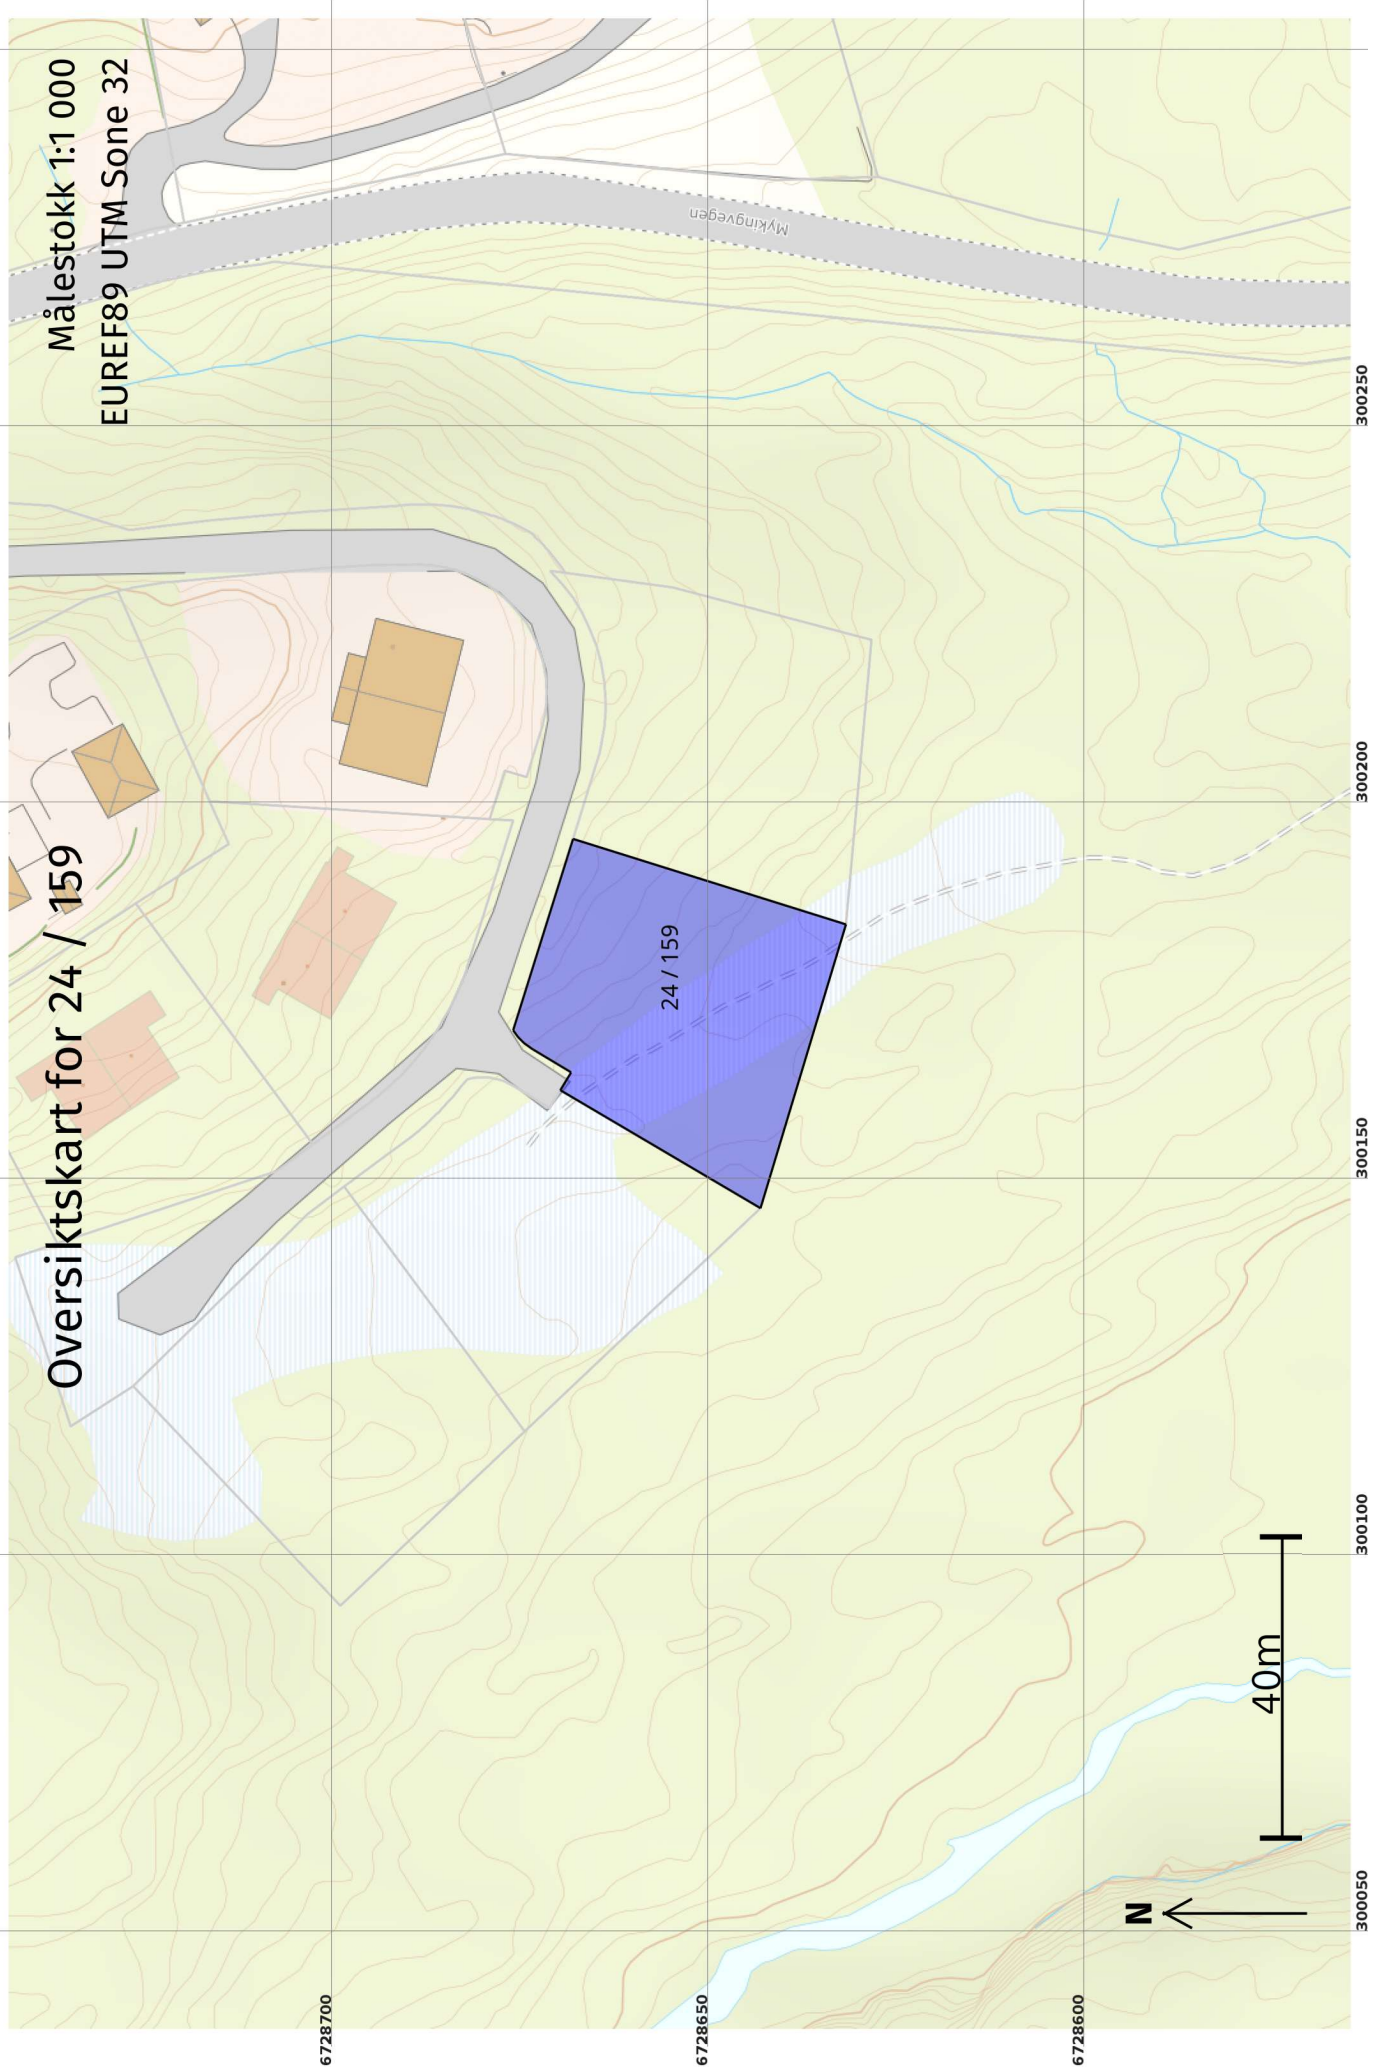

Målestokk 1:1 000  
EUREF89 UTM Sone 32

Oversiktskart for 24 / 159

24 / 159

Mykingvegen

N

40m

6728700

6728650

6728600


300050

300100

300150

300200

300250

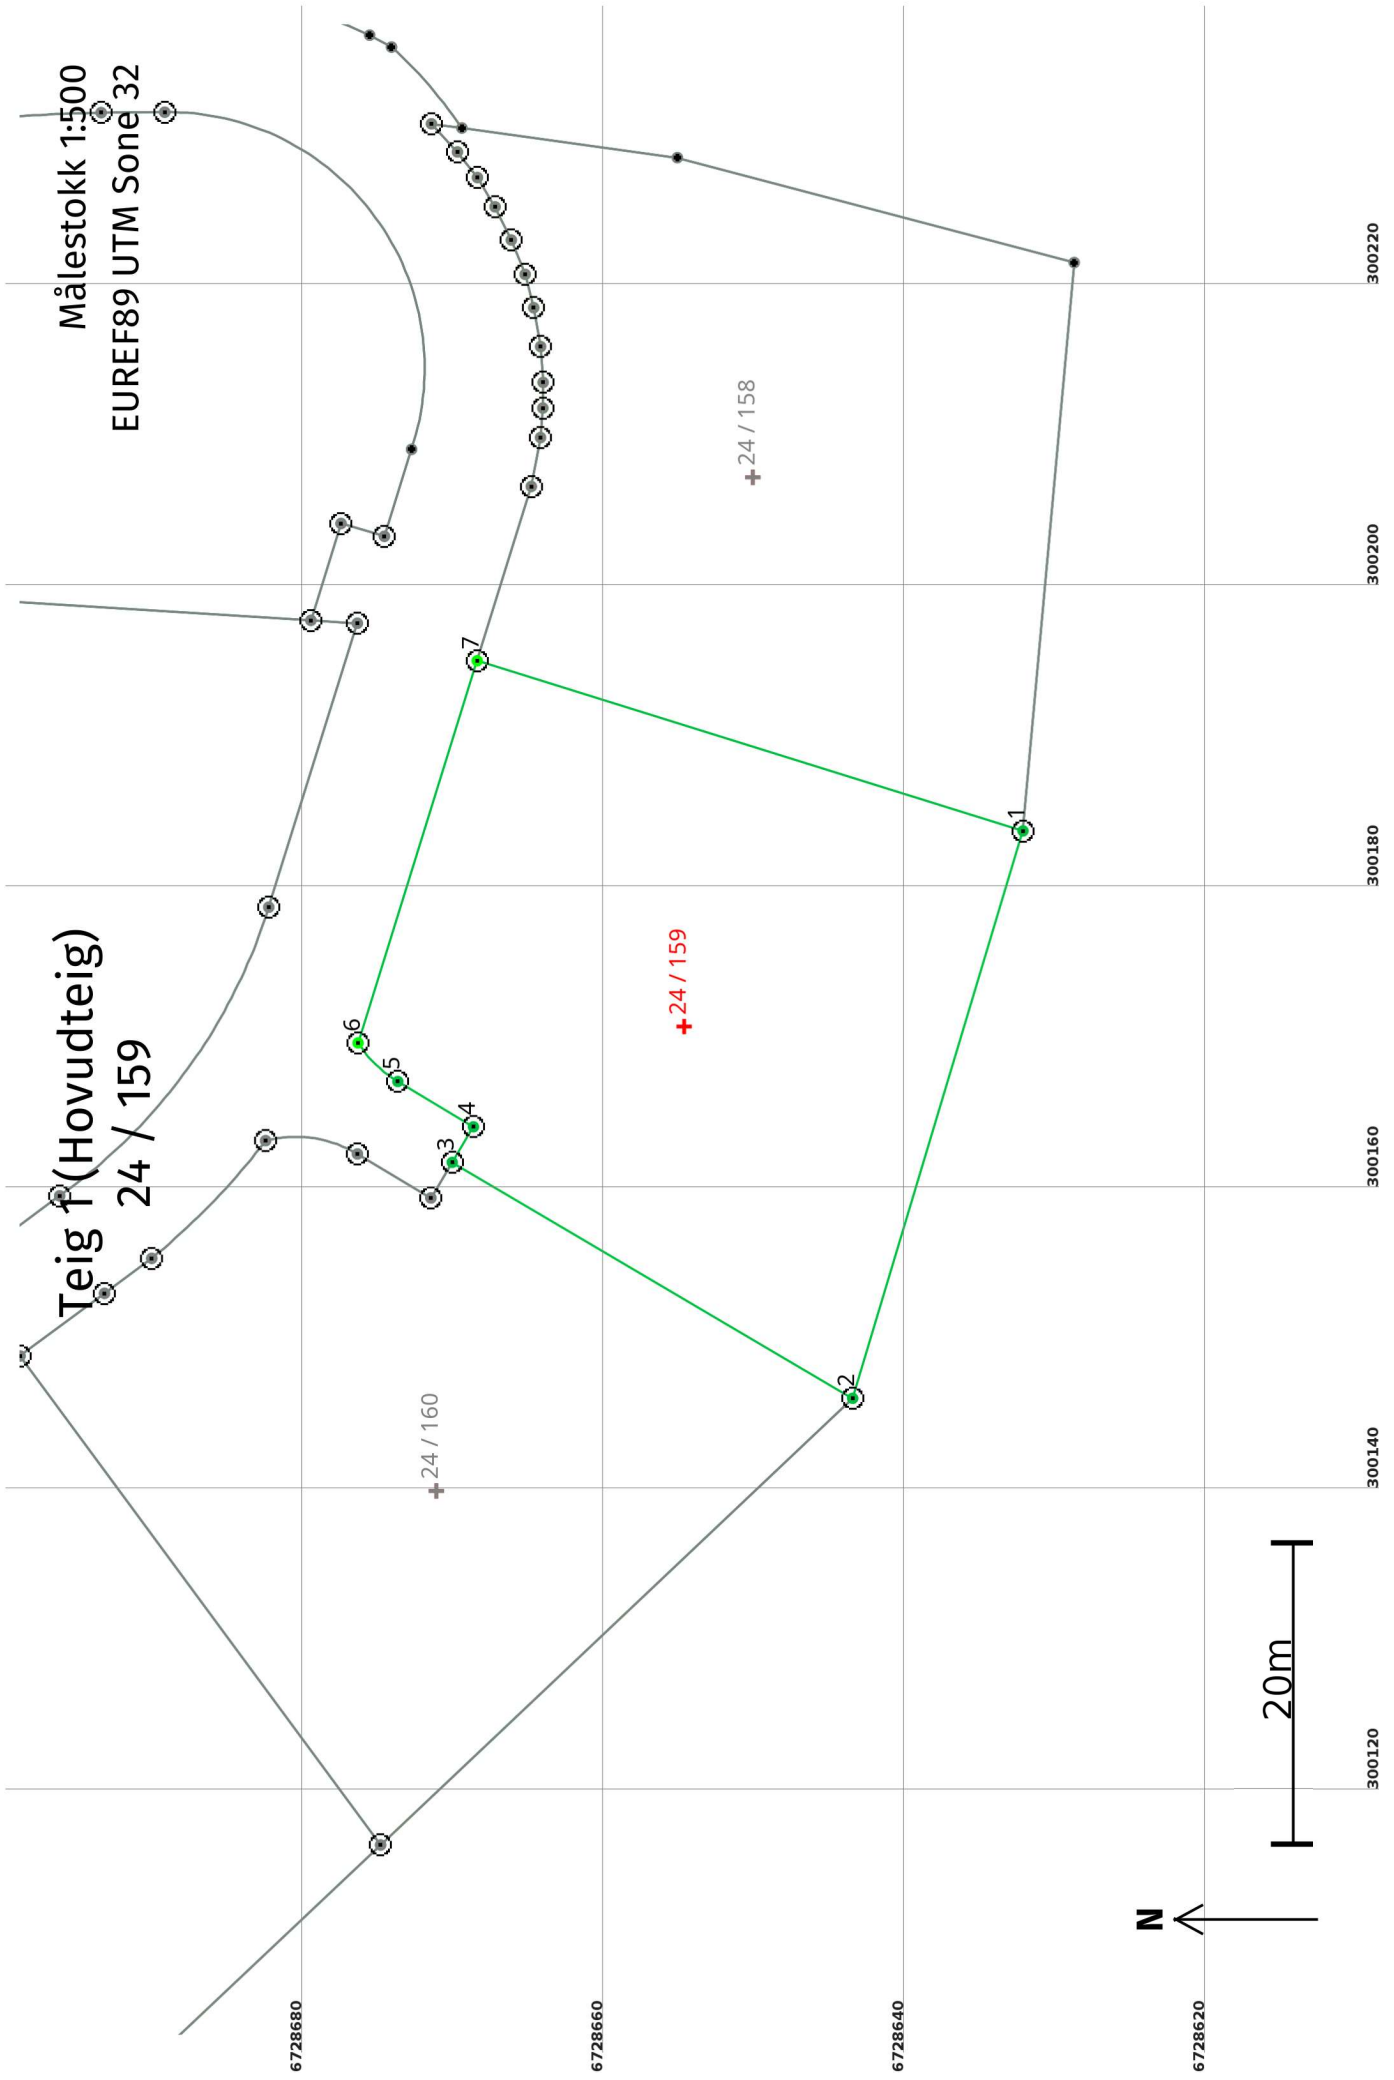

## Areal og koordinatar

Areal: 1 302,5

Arealmerknad:

Representasjonssystem: EUREF89 UTM Sone 32

Nord: 6728655

Aust: 300171

### Grensepunkt / Grenselinje

### Ytre avgrensing

Løpenr	Nord	Aust	Grensemerke nedsett i / Lengde (m)	Linjeinformasjon	Målemetode	Nøyaktighet (SD i cm)	Radius
1	6728632,51	300183,59		Offentleg godkjent grensemerke	69 Utrekna	13	
			39,32				14
2	6728643,82	300145,93		Offentleg godkjent grensemerke	69 Utrekna	13	
			30,86				14
3	6728670,41	300161,59		Offentleg godkjent grensemerke	69 Utrekna	13	
			2,75				14
4	6728669,00	300163,95		Offentleg godkjent grensemerke	69 Utrekna	13	
			5,85				14
5	6728674,02	300166,96		Offentleg godkjent grensemerke	69 Utrekna	13	8,00
			3,71				14
6	6728676,66	300169,52		Jordfast stein	96 GNSS: Fasemåling (Real time kinematic)	10	
			26,57				14
7	6728668,75	300194,88		Jord	96 GNSS: Fasemåling (Real time kinematic)	10	
			37,96				14