

# Kartvedlegg til protokoll for oppmålingsforretning

Alver Kommune



Eigedom  
445/416, 445/417

Saks nr  
202016624

Oppdragnr

Rekvirent  
Langhøyane As


Forretningsdato  
15/10/2020

Landmålar  
Kjell Rune Standal

Målestokk 1:800



Beskriving/avtalar:

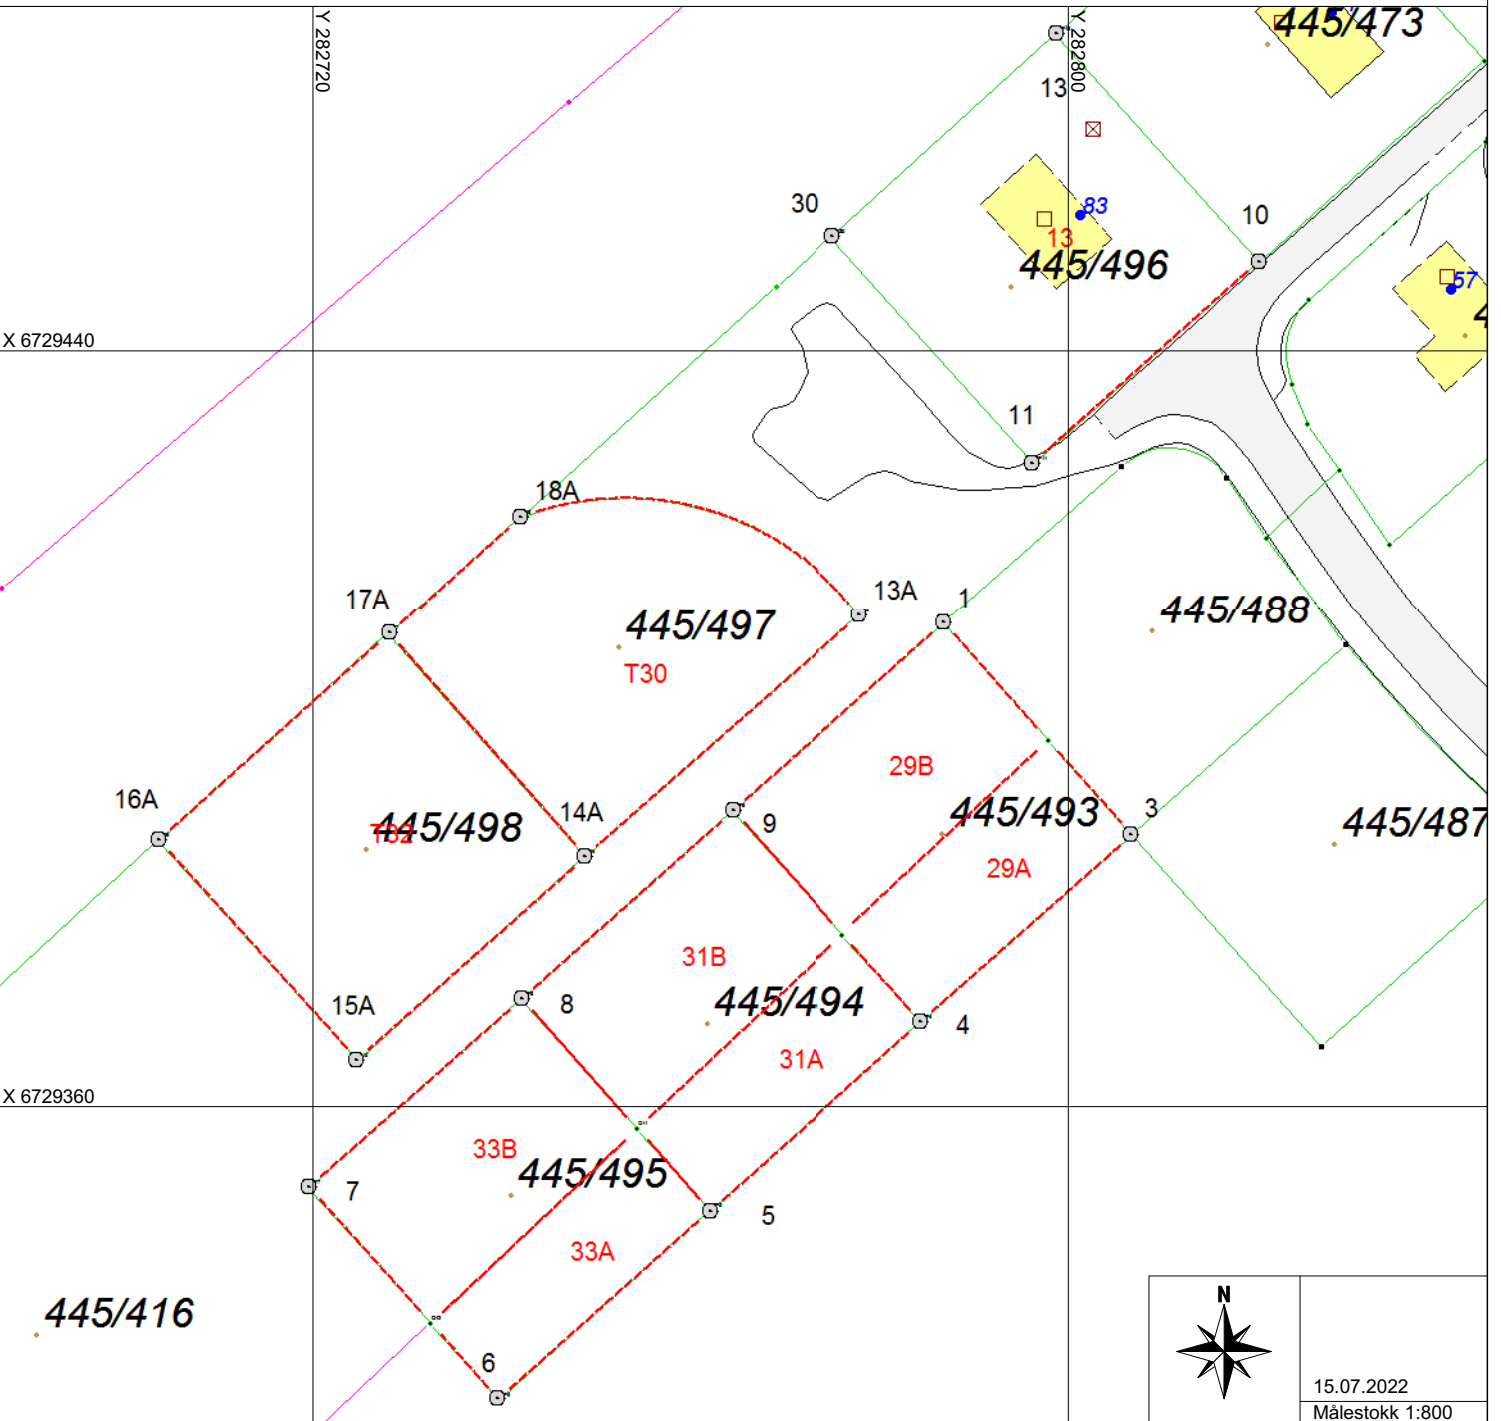

15.07.2022  
Målestokk 1:800