

Kartvedlegg til protokoll for oppmålingsforretning

Alver Kommune



Eigedom
445/416, 445/417

Saks nr
202016624


Oppdragnr

Rekvirent
Langhøyane As


Forretningsdato
15/10/2020

Landmålar
Kjell Rune Standal

Målestokk 1:800

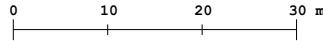

Beskriving/avtalar:

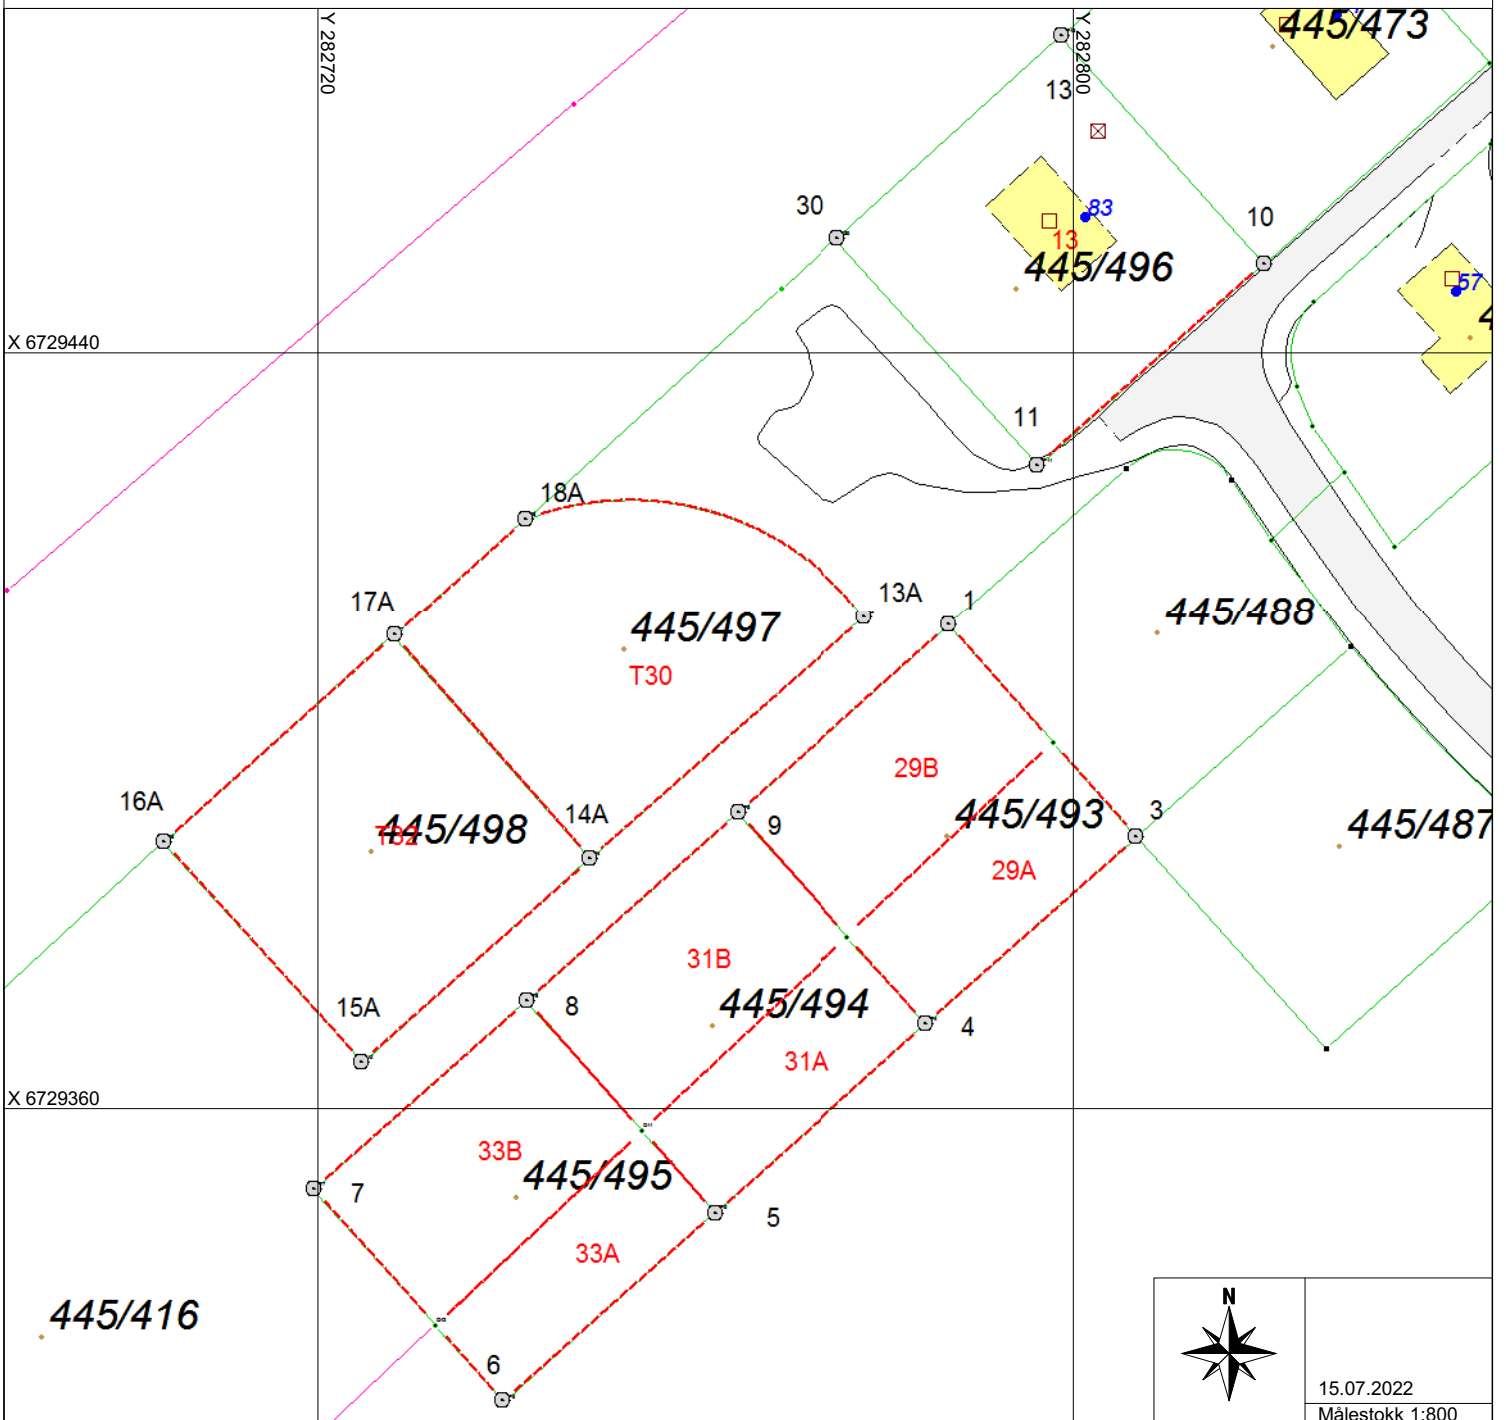

15.07.2022
Målestokk 1:800