

# SITUASJONSKART

Gnr/Bnr: 137/417  
Adresse: Alvermarka 27  
Eigar/søkar: Ida og Lars-Erik Strand

Kvalitet:

Målestokk: 1:500  
Dato: 29.06.2022




Gjeldande plan : 22011973 - Alver utmark Del av G.nr. 137  
Planformål : Bolig

Vår referanse:

Sign. ....

- Gjerde
- Usikker eigedomsgrense
- Målt eigedomsgrense
- Bolighus
- Andre bygg

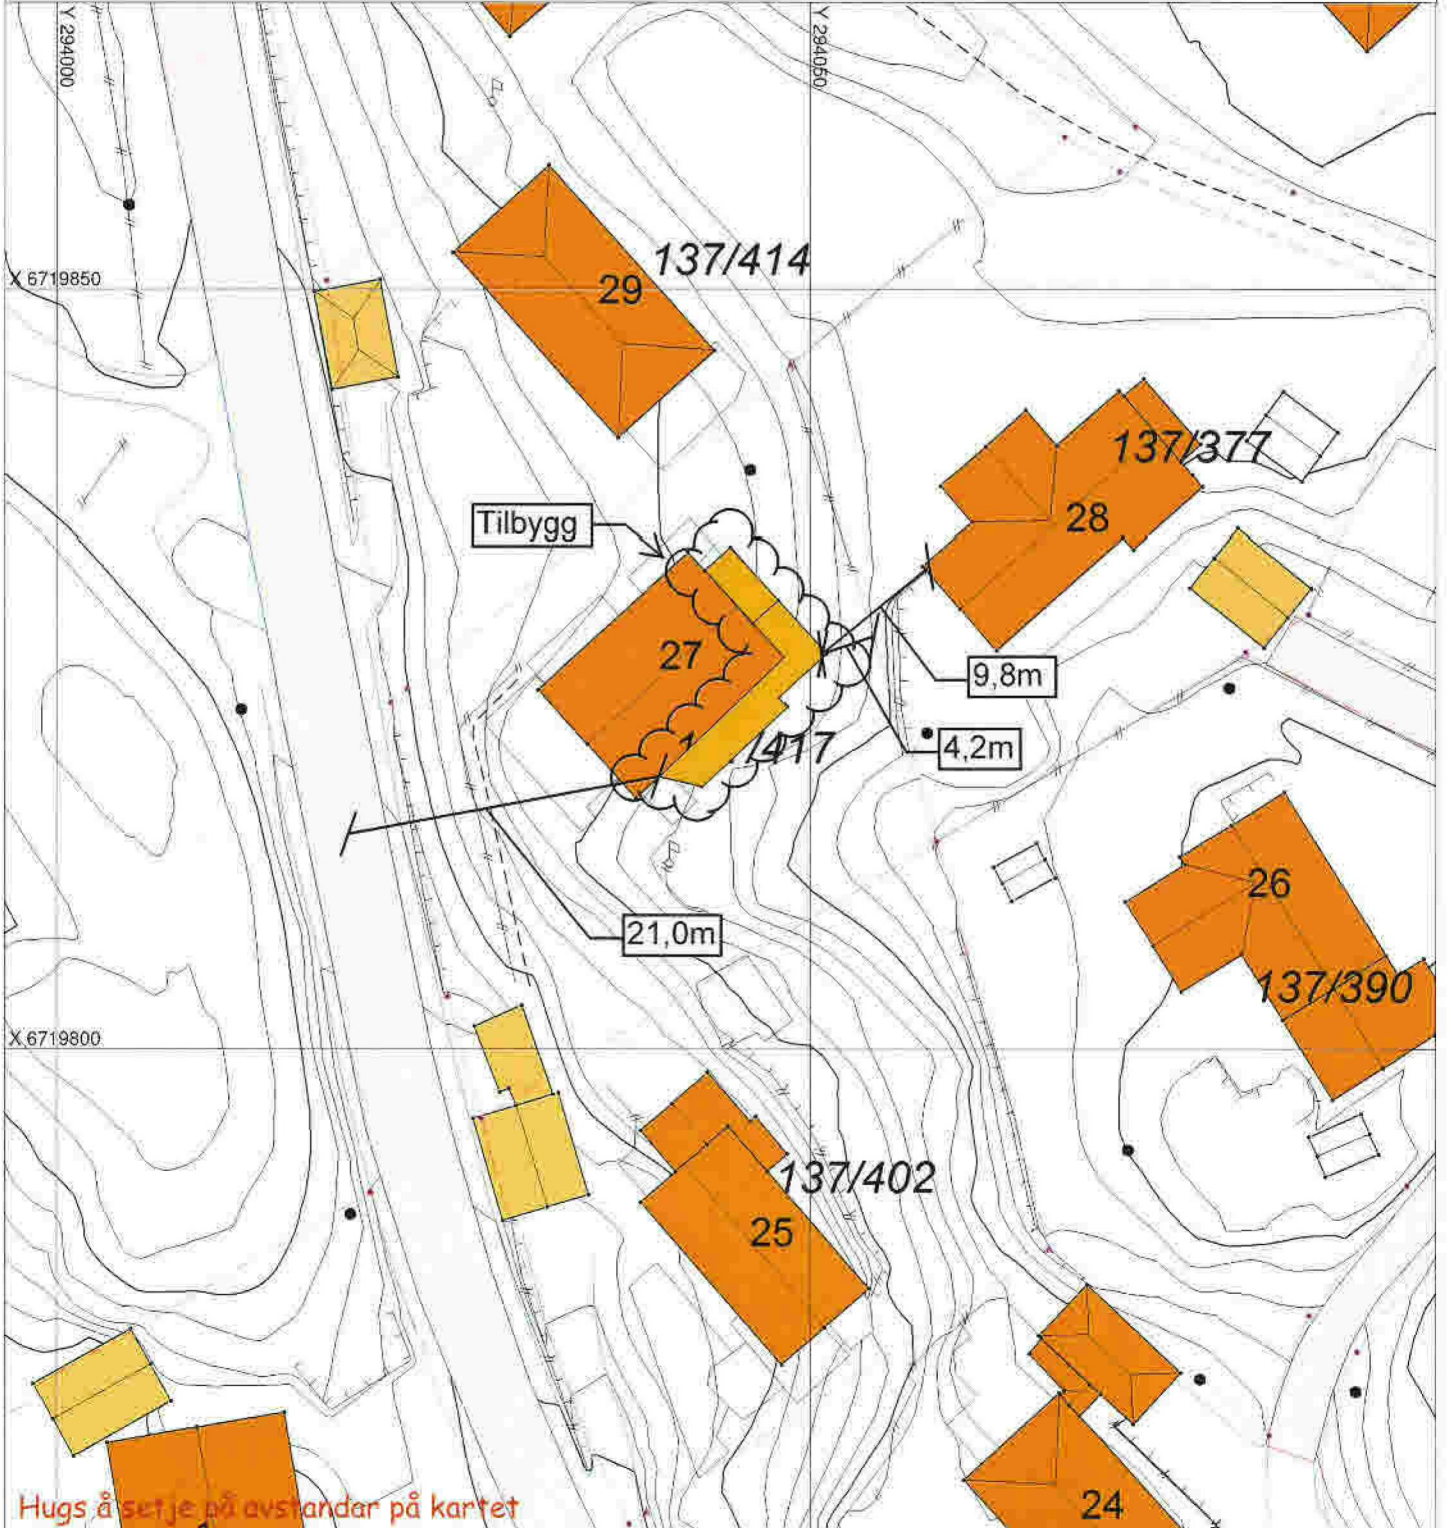

Hugs å setje på avstandar på kartet

## SITUASJONSPLAN

Tiltak

Underskrift Situasjonsplan

Dato