




E1

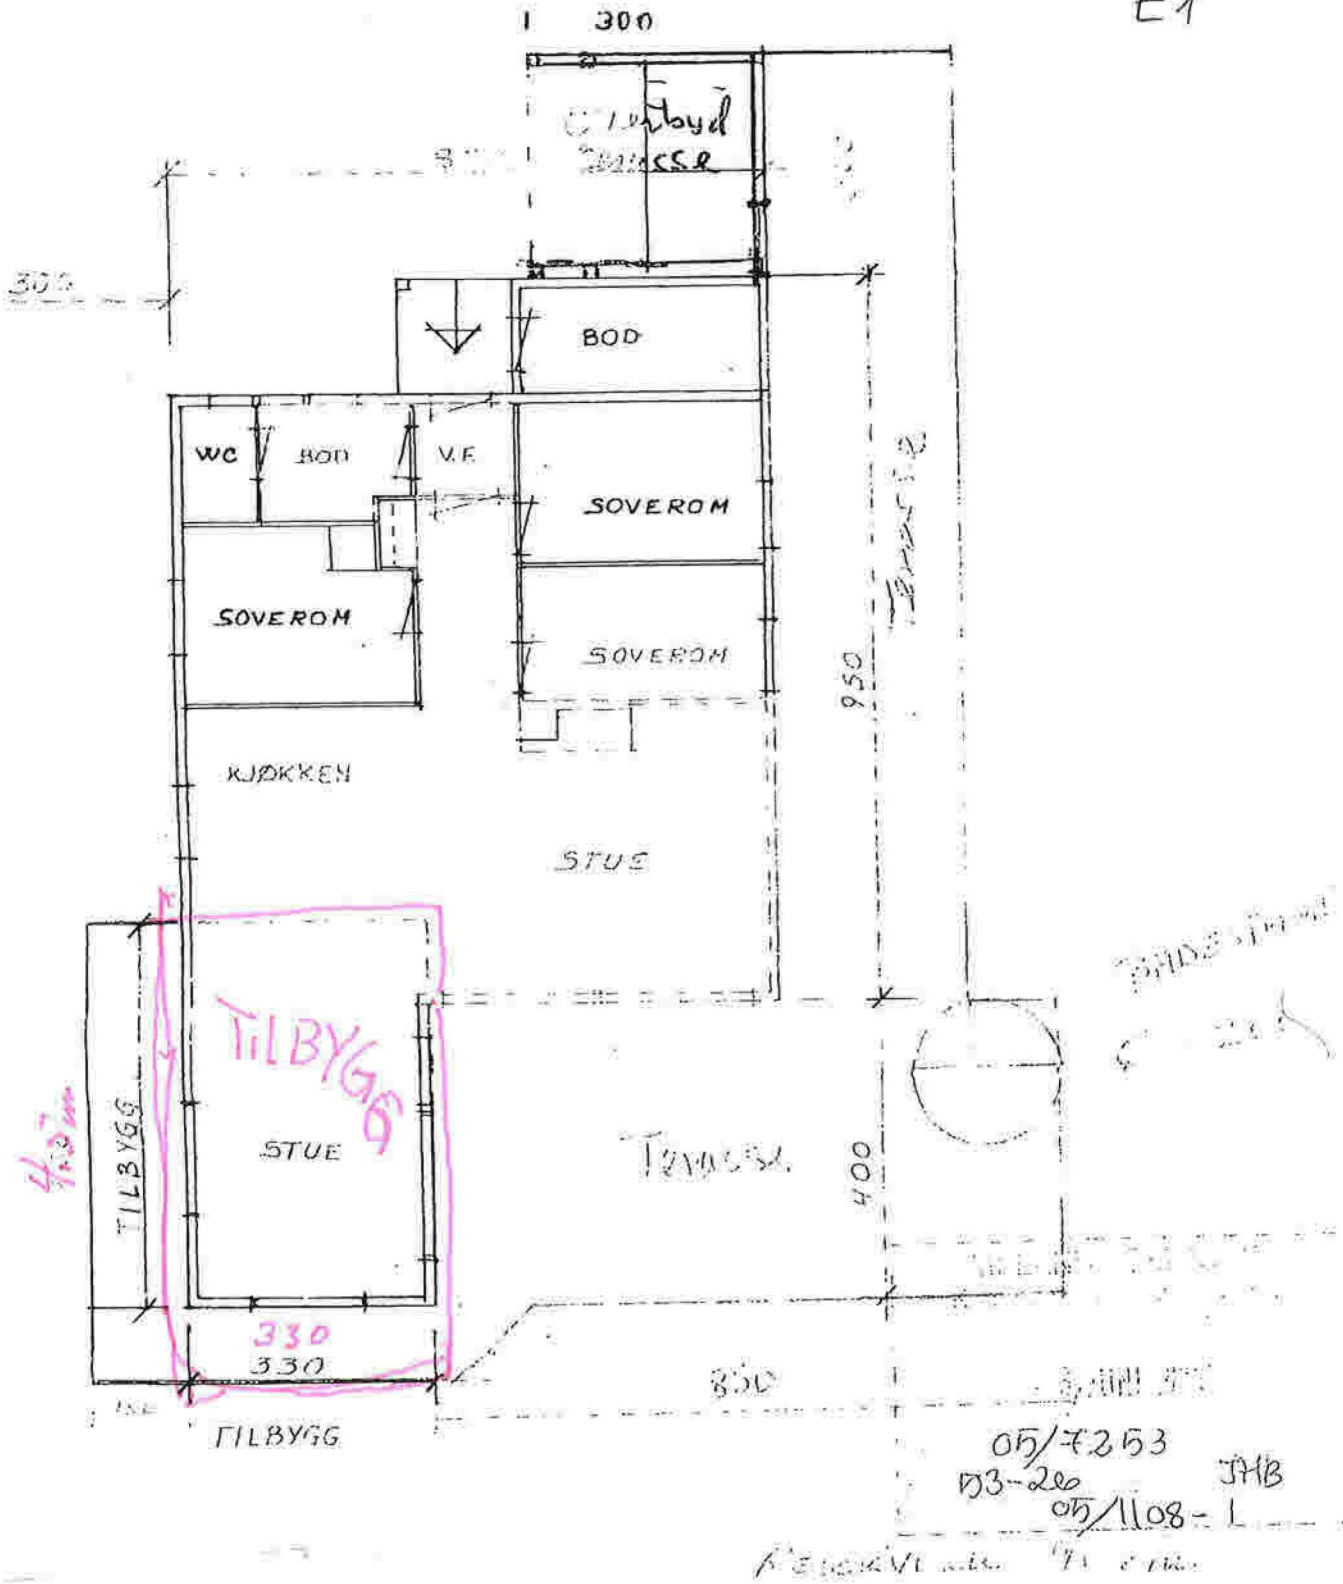


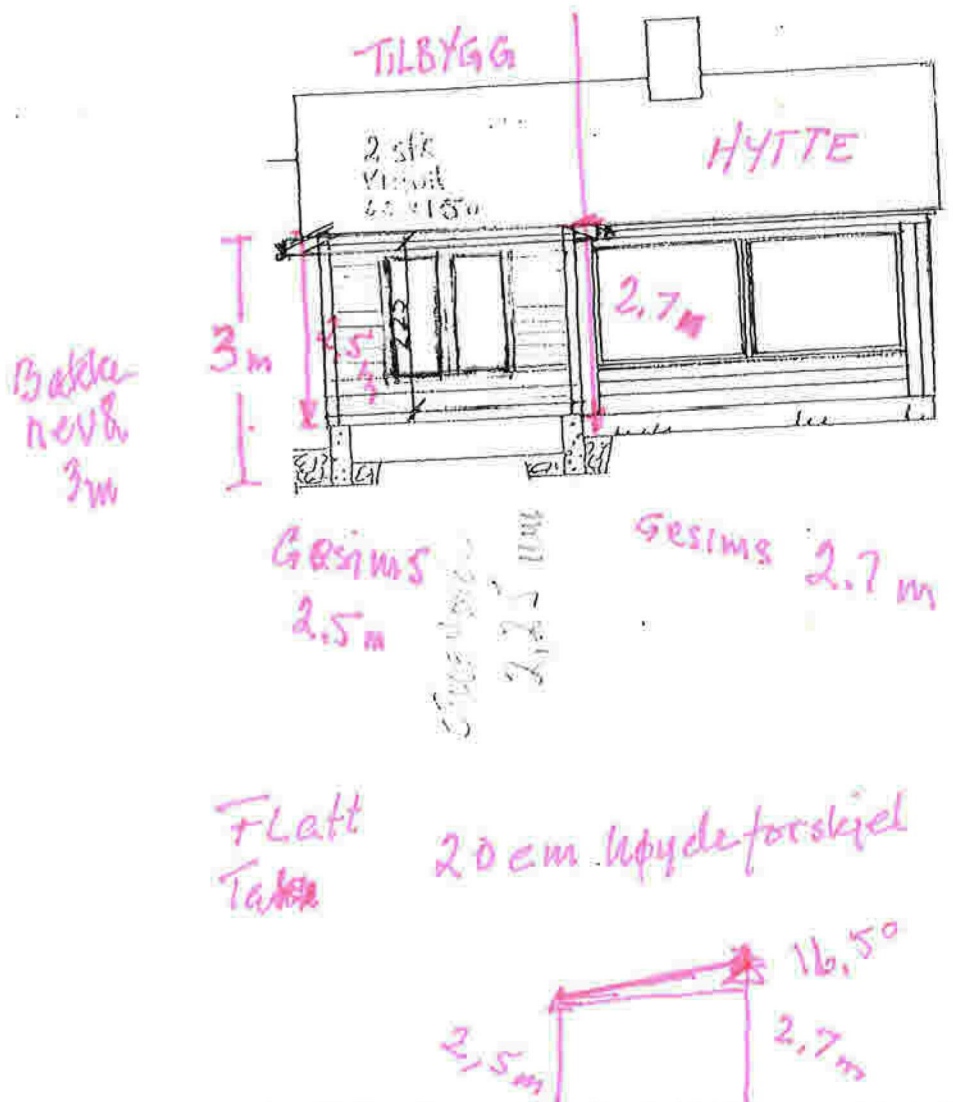
<b>FLORVAAG-HUS</b> <b>TILBYGG</b>	TEGN. NR.	1
	DATE	22.05.86
A.S. FLORVAAG BRUK - 5001 BERGEN POSTB. 171 - VALCKEND.GT. 4 - TELEF. 32 16 20	MAK	1:100
	BILG.R.F.L.	
BYGGHERRE	MT. LEREARL	TILB. 46.5m <sup>2</sup>
<b>ROY WILLIAM OTTEMO</b>	SGN.	14.8m <sup>2</sup>
<b>PLANER OG SNITT</b>	FRETTET	
Den som bygger etter denne tegning forplikter seg til å kjøpe byggevarene hos A.s Florvaag Bruk, Bergen. Tegningene må ikke kopieres eller brukes uten tillatelse.		

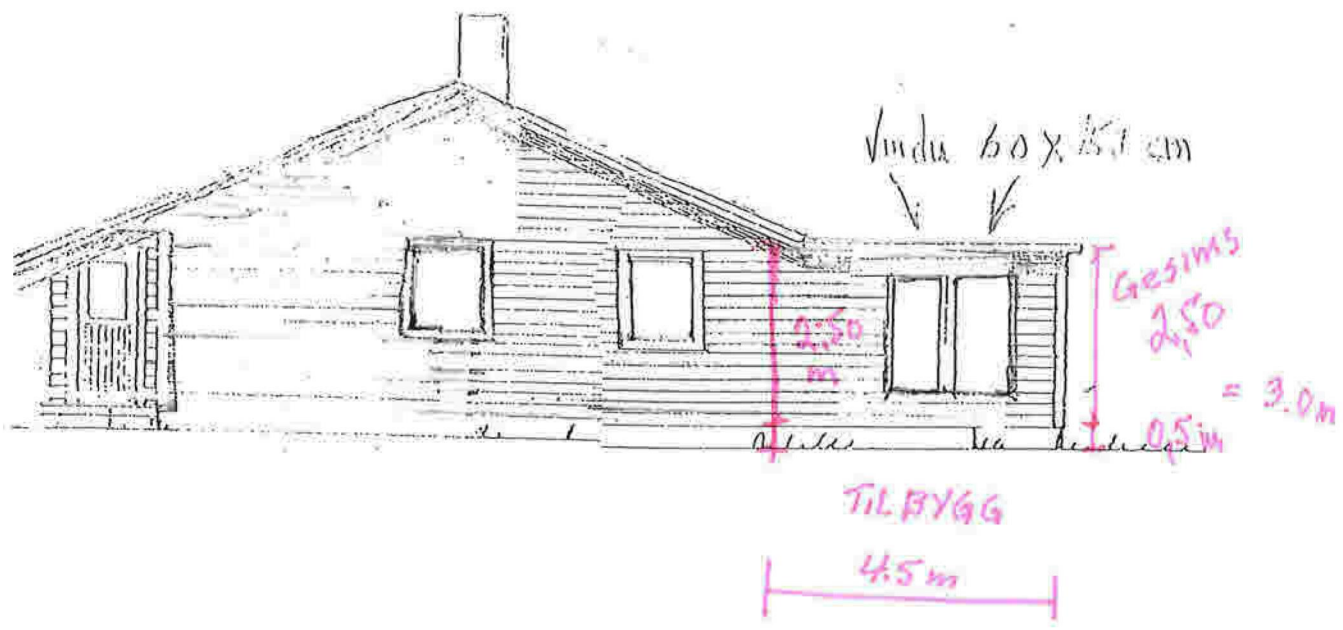


 <b>FLORVAAG-hus</b> <b>TILBYGG</b>	TEGN. NR	1
	DATE	22.05.86
A.S FLORVAAG BRUK - 5001 BERGEN POSTB. 171 - VALCKEND.GT. 4 - TELEF. 32 18 20	VAL	1:100
BYGGERE	BR. GR. PL.	
ROY WILLIAM OTTEMO	HT. LEIAR	
PLANER OG SNITT	TILA	16,5 m
	SIGN	14,8 m
Den som bygger etter denne tegning forplikter seg til å være byggevarerens A.s Florvaag Bruk, Bergen. Tegningene må ikke kopieres eller brukes uten tillatelse.	RETTEY	

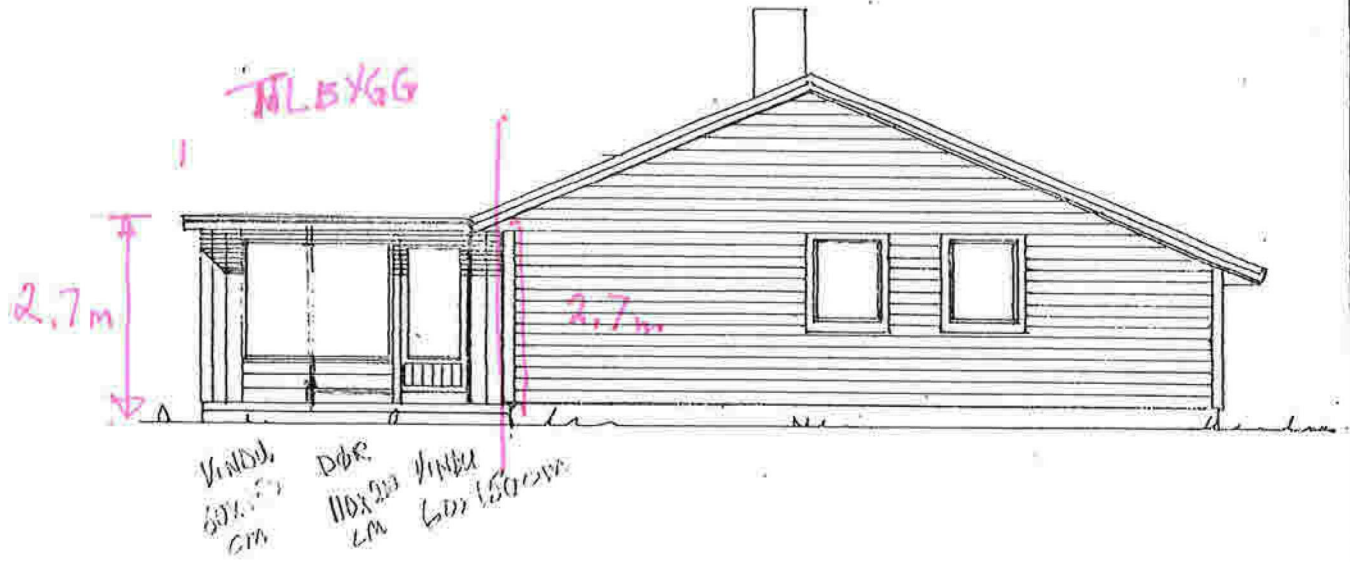

 <b>FLORVAAG-BRUK</b> <b>TILBYGG</b>	TEGN. NR.	2
	DATE	22.05.86
A.S. FLORVAAG BRUK - 5001 BERGEN POSTB. 171 - VALCKEND.GT. 4 - TELEF. 32 16 20	MÅL	1:100
BYGGERNE	BRUKSFL.	714B. 16.5m <sup>2</sup>
ROY WILLIAM OTTE MO	NT LEIENP	
FASADER.	SYGN	
Den som bygger etter denne tegning forplikter seg til å kjøpe byggevarene hos A.s Florvaag Bruk, Bergen. Tegningene må ikke	HETTET	



 <b>FLORVAAG-hus</b> <b>TILBYGG</b>	TEGN. NR	7
	DATE	22.05.86
A.S. FLORVAAG BRUK - 5001 BERGEN POSTB. 171 - VALCKEND OT. 4 - TELEF. 32 16 20	MÅL	1:100
	BRUKS PL	
BYGG-ERPE	HT. LEIAR	TILB. 16.5m
ROY WILLIAM OTTEMO	SIGN	
PLANER OG SNITT	BETTY	
Den som bygger etter denne teining forpikter seg til å gjere byggavereferes A.S. Florvaag Bruk, Bergen. Tegningane må ikke kopierast eller brukas uten tillatelse.		