


Kartutsnitt er ikke målestokkriktig og må oppfattes som orienterende

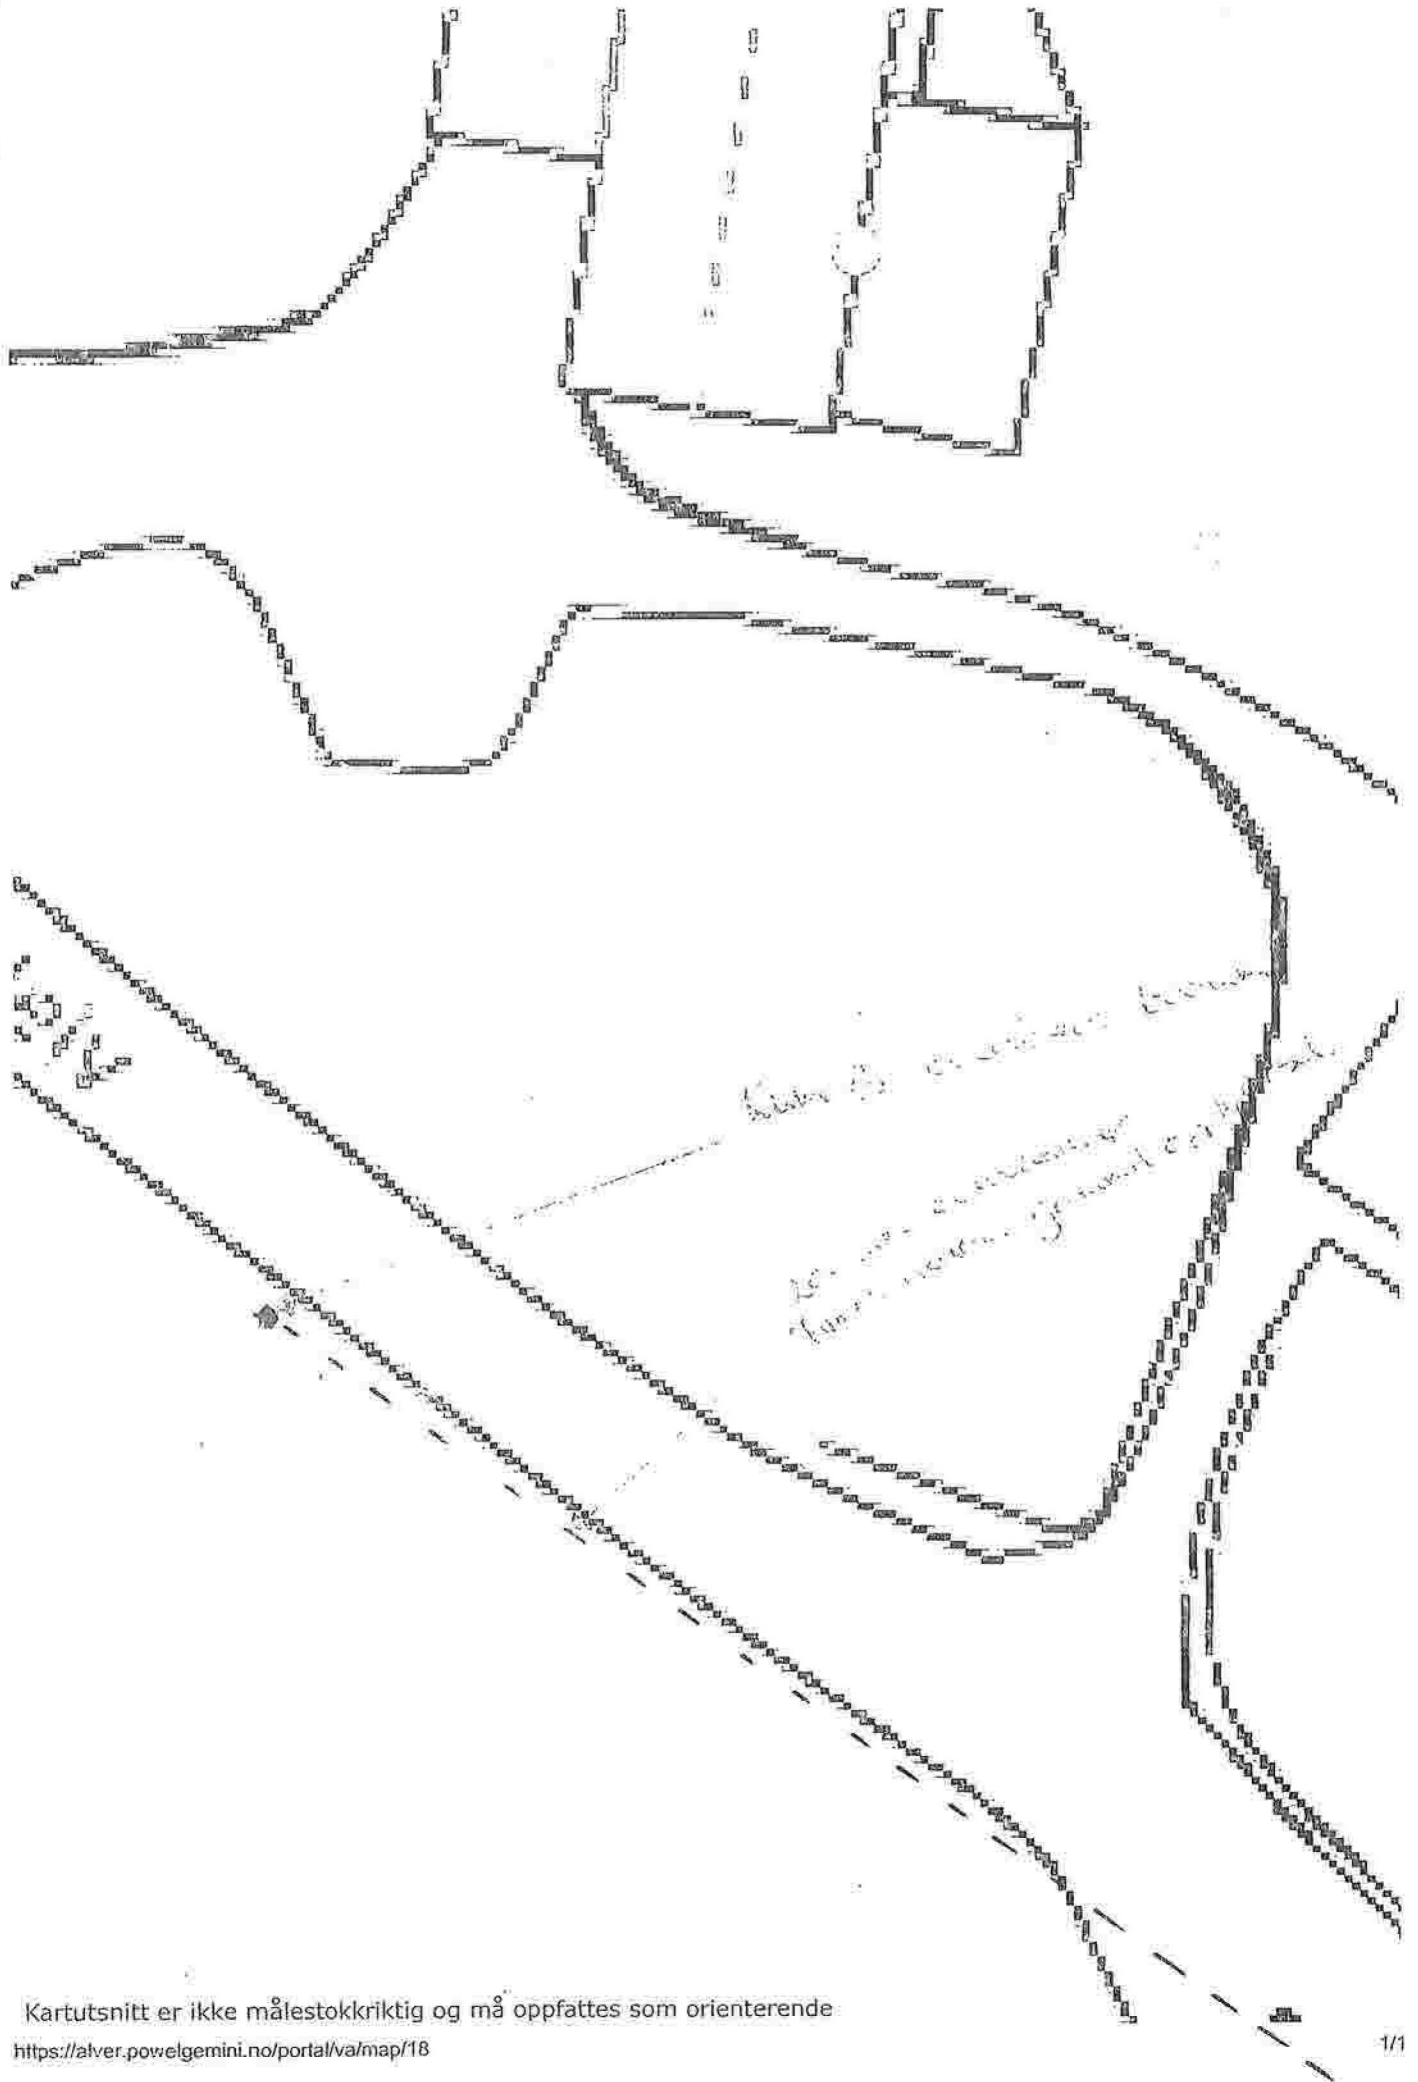

Kartutsnitt er ikke målestokkriktig og må oppfattes som orienterende