


Prosj. utvidelse av leilighet  
 Elvavegen 16 , 5918 Frekhaug,  
 Gbrnr, 323/578 i Alver kommune  
 Etasjeplaner i Mål = 1:100



Utvidelse , BYA = 38,3 m<sup>2</sup>

Seim , 02. 11. 2021  
 Arkitekt Knut Willie Jacobsen




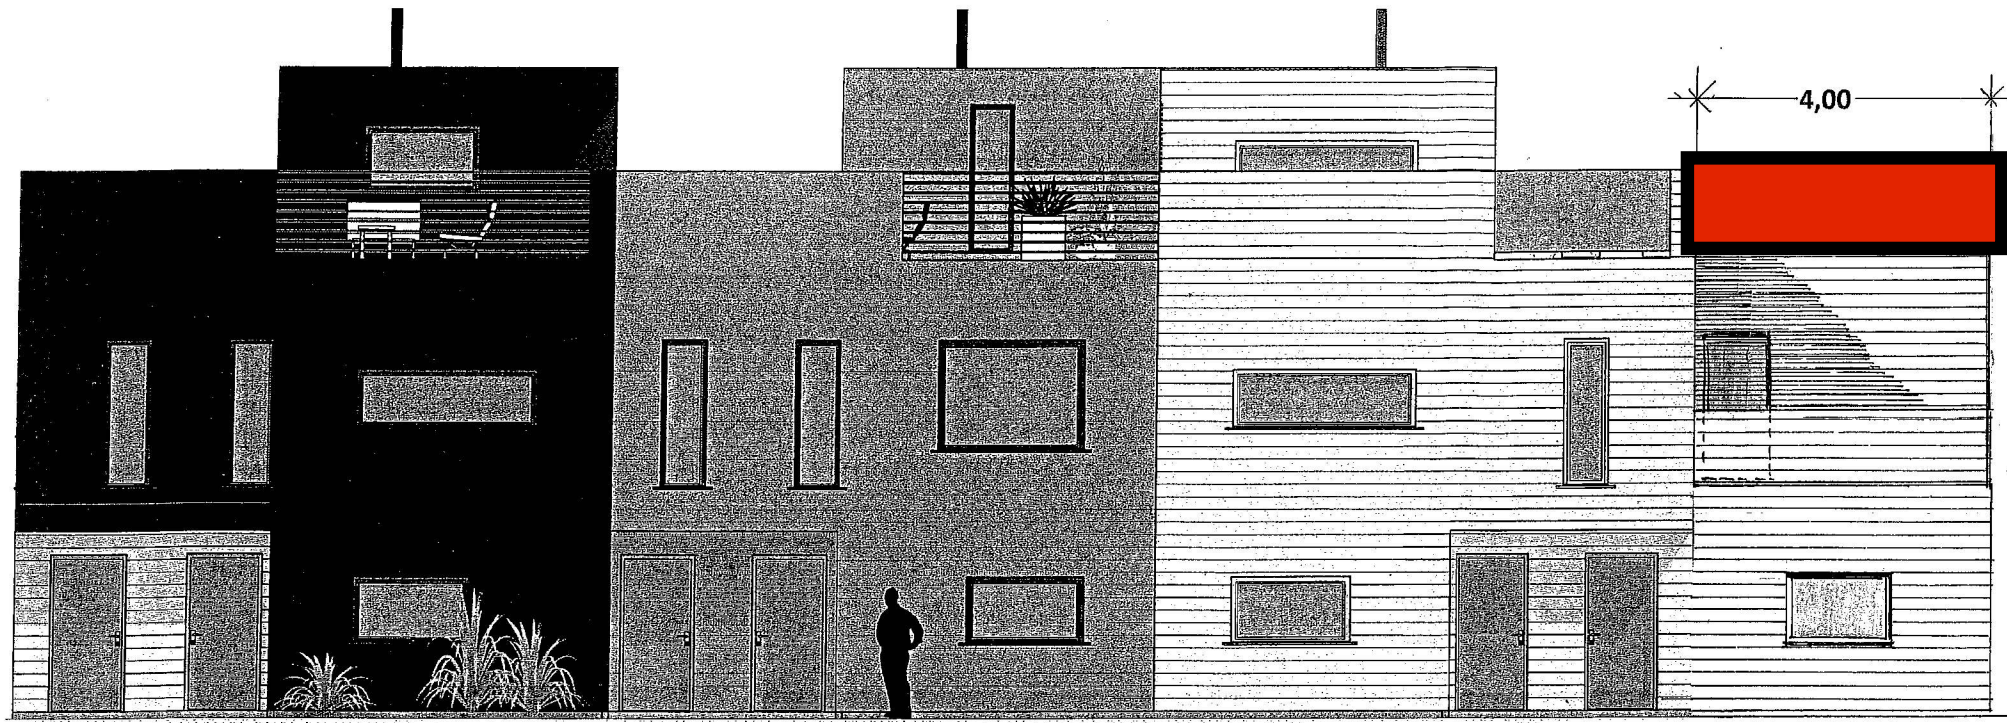

Fasade mot SYD

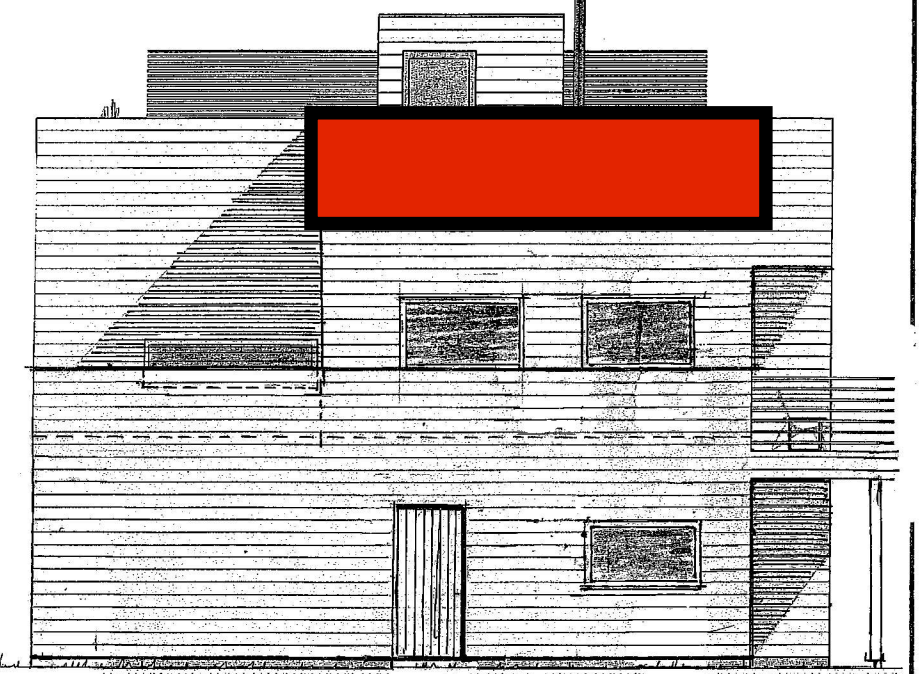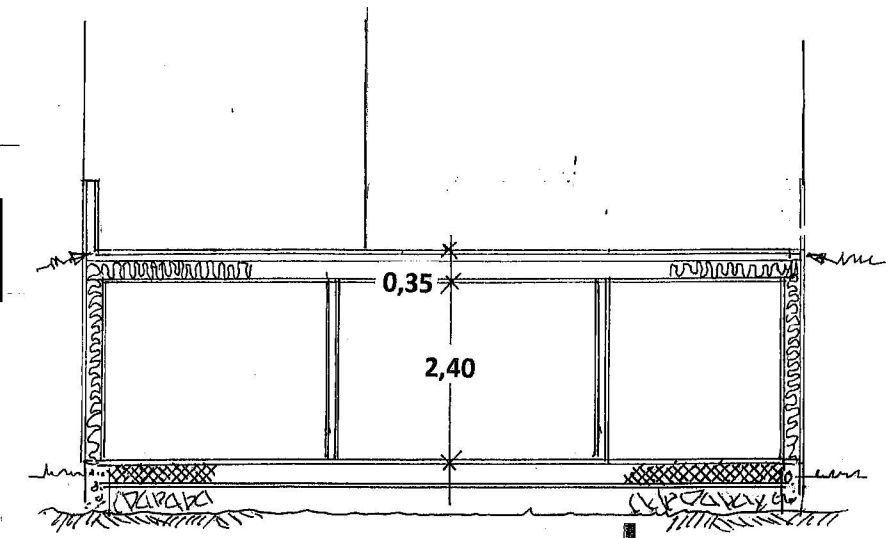

Fasade mot ØST

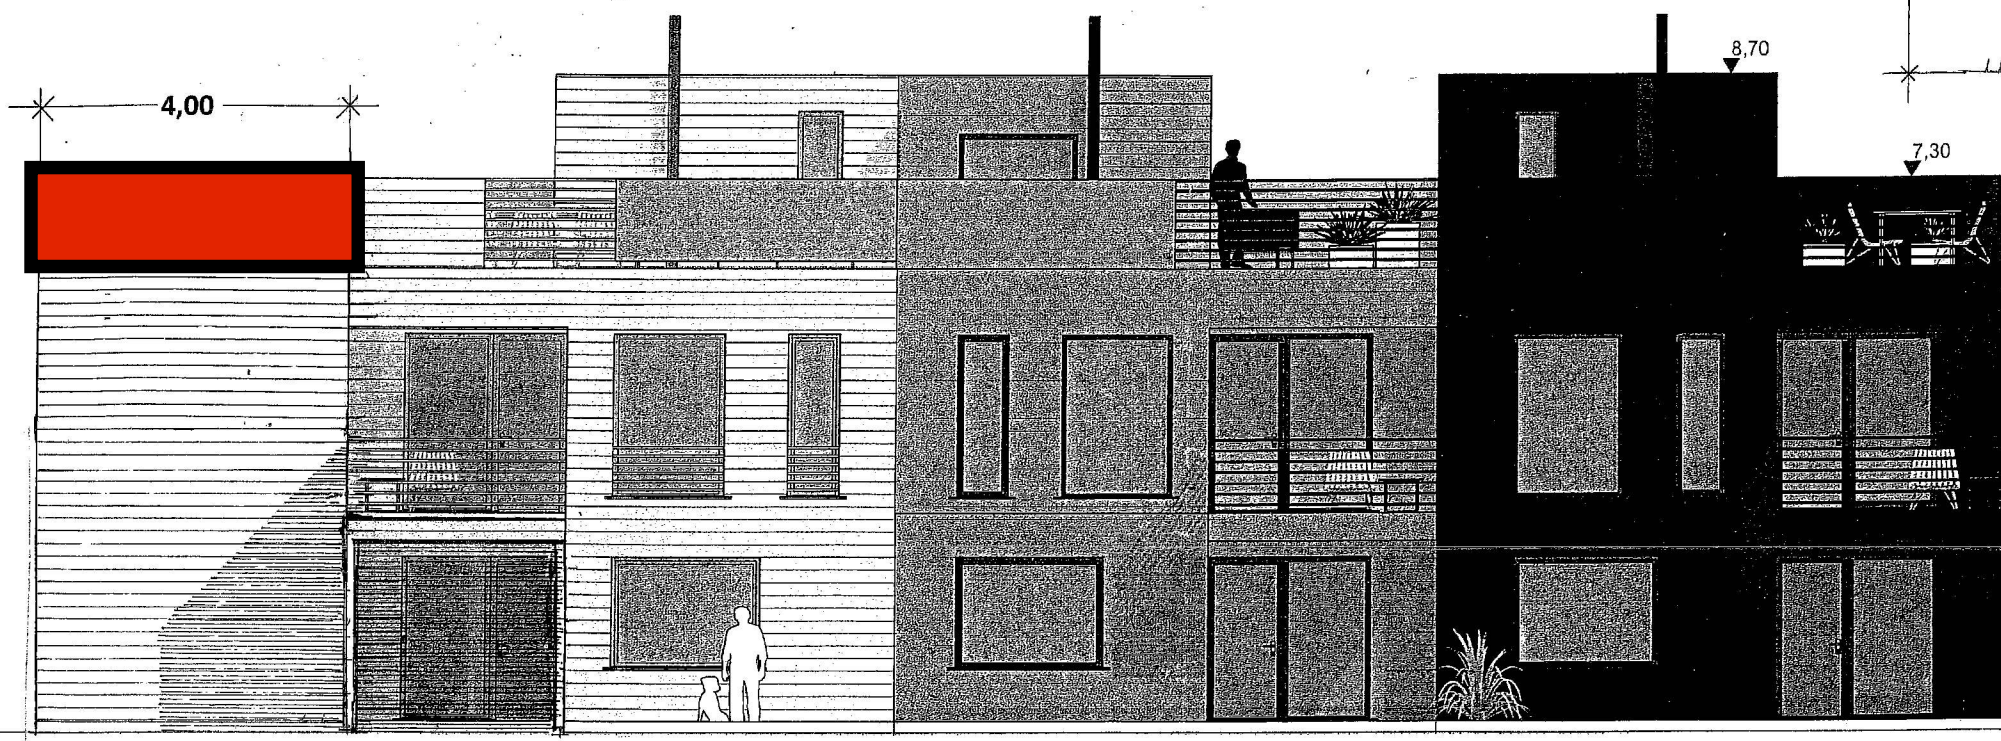

Fasade mot NORD

Prosj. utvidelse av leilighet  
 Elvavegen 16 , 5918 Frekhaug  
 Gbrnr. 323/578 i Alver kommune  
 Fasader i Mål = 1 : 100


Seim, 22.10.2021 01.11.21  
 Ark. Knut Willie Jacobsen



3. etg

4 000

3. etg

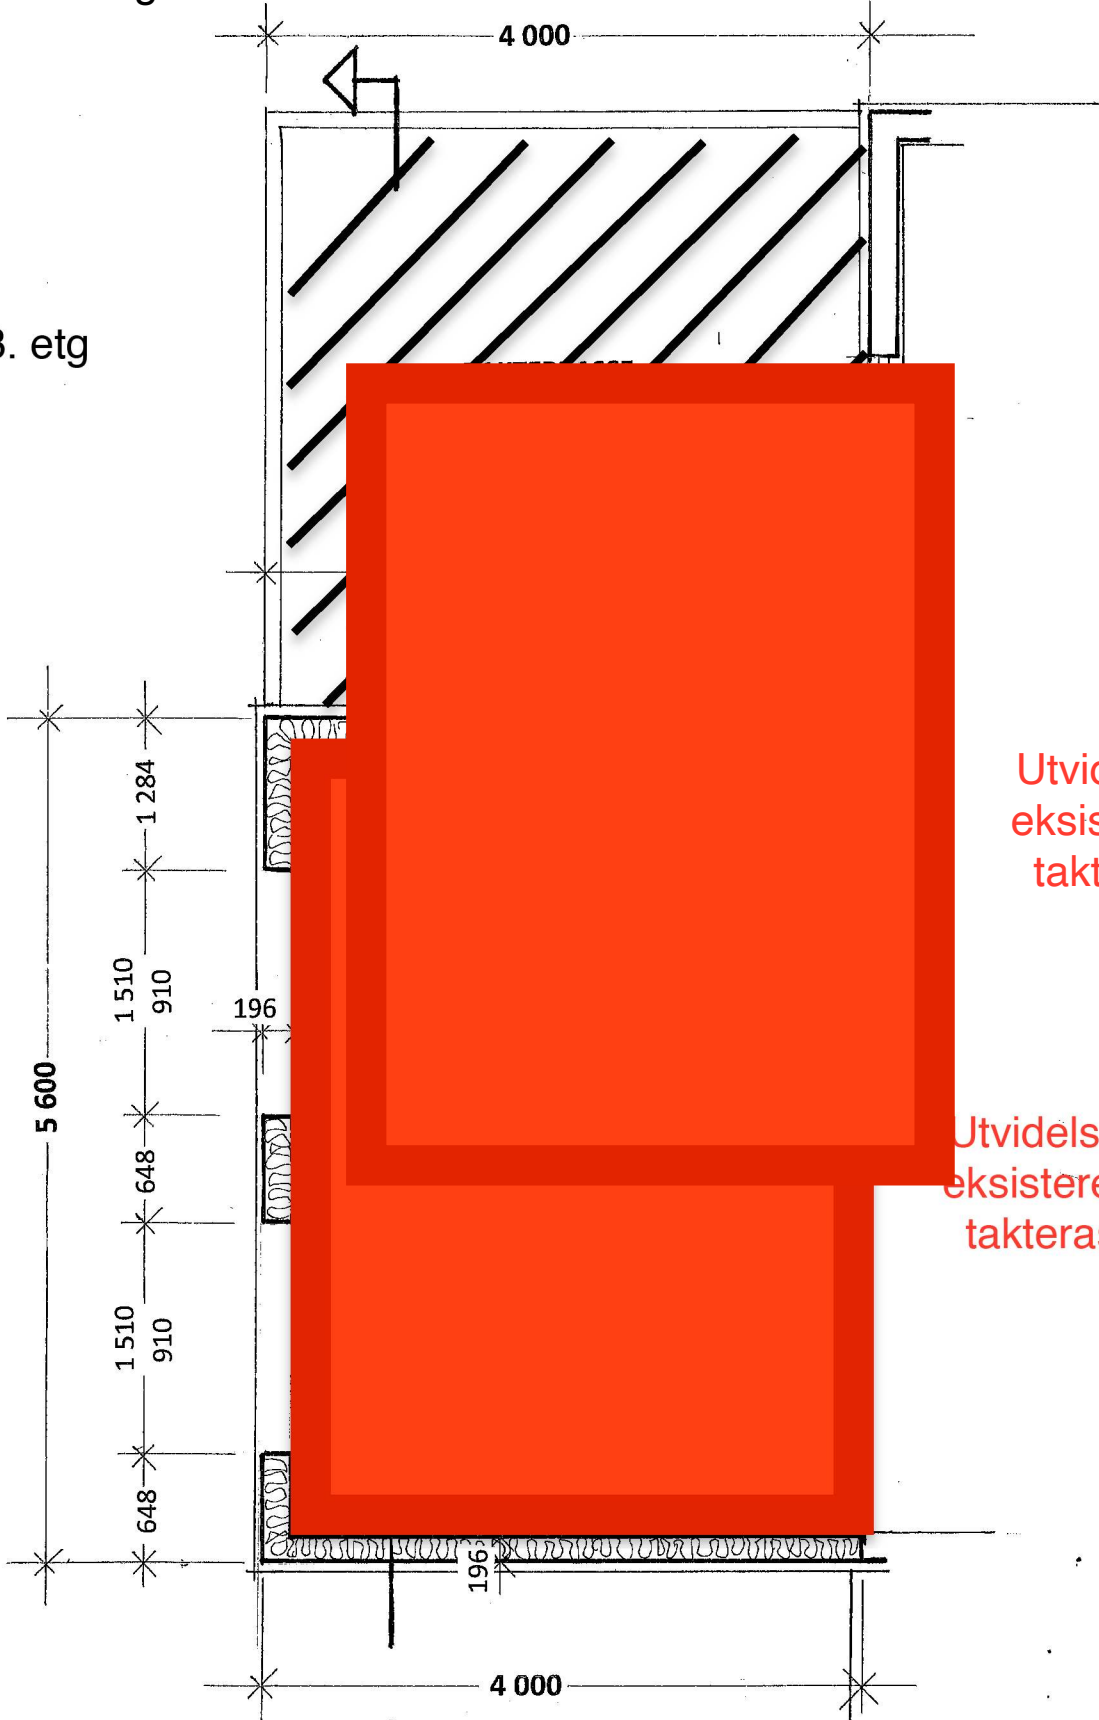

Utvidelse av eksisterende takterasse

Utvidelse av eksisterende takterasse

4 000