

Kartvedlegg til protokoll for oppmålingsforretning

Alver Kommune

N

Eigedom
341/78, 341/3

Saks nr
20224827


Oppdragnr

Rekvirent
Eriksen Ingrid B


Forretningsdato
18/7/2022

Landmålar
Kjell Rune Standal

Målestokk 1:500

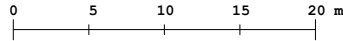

Beskriving/avtalar:

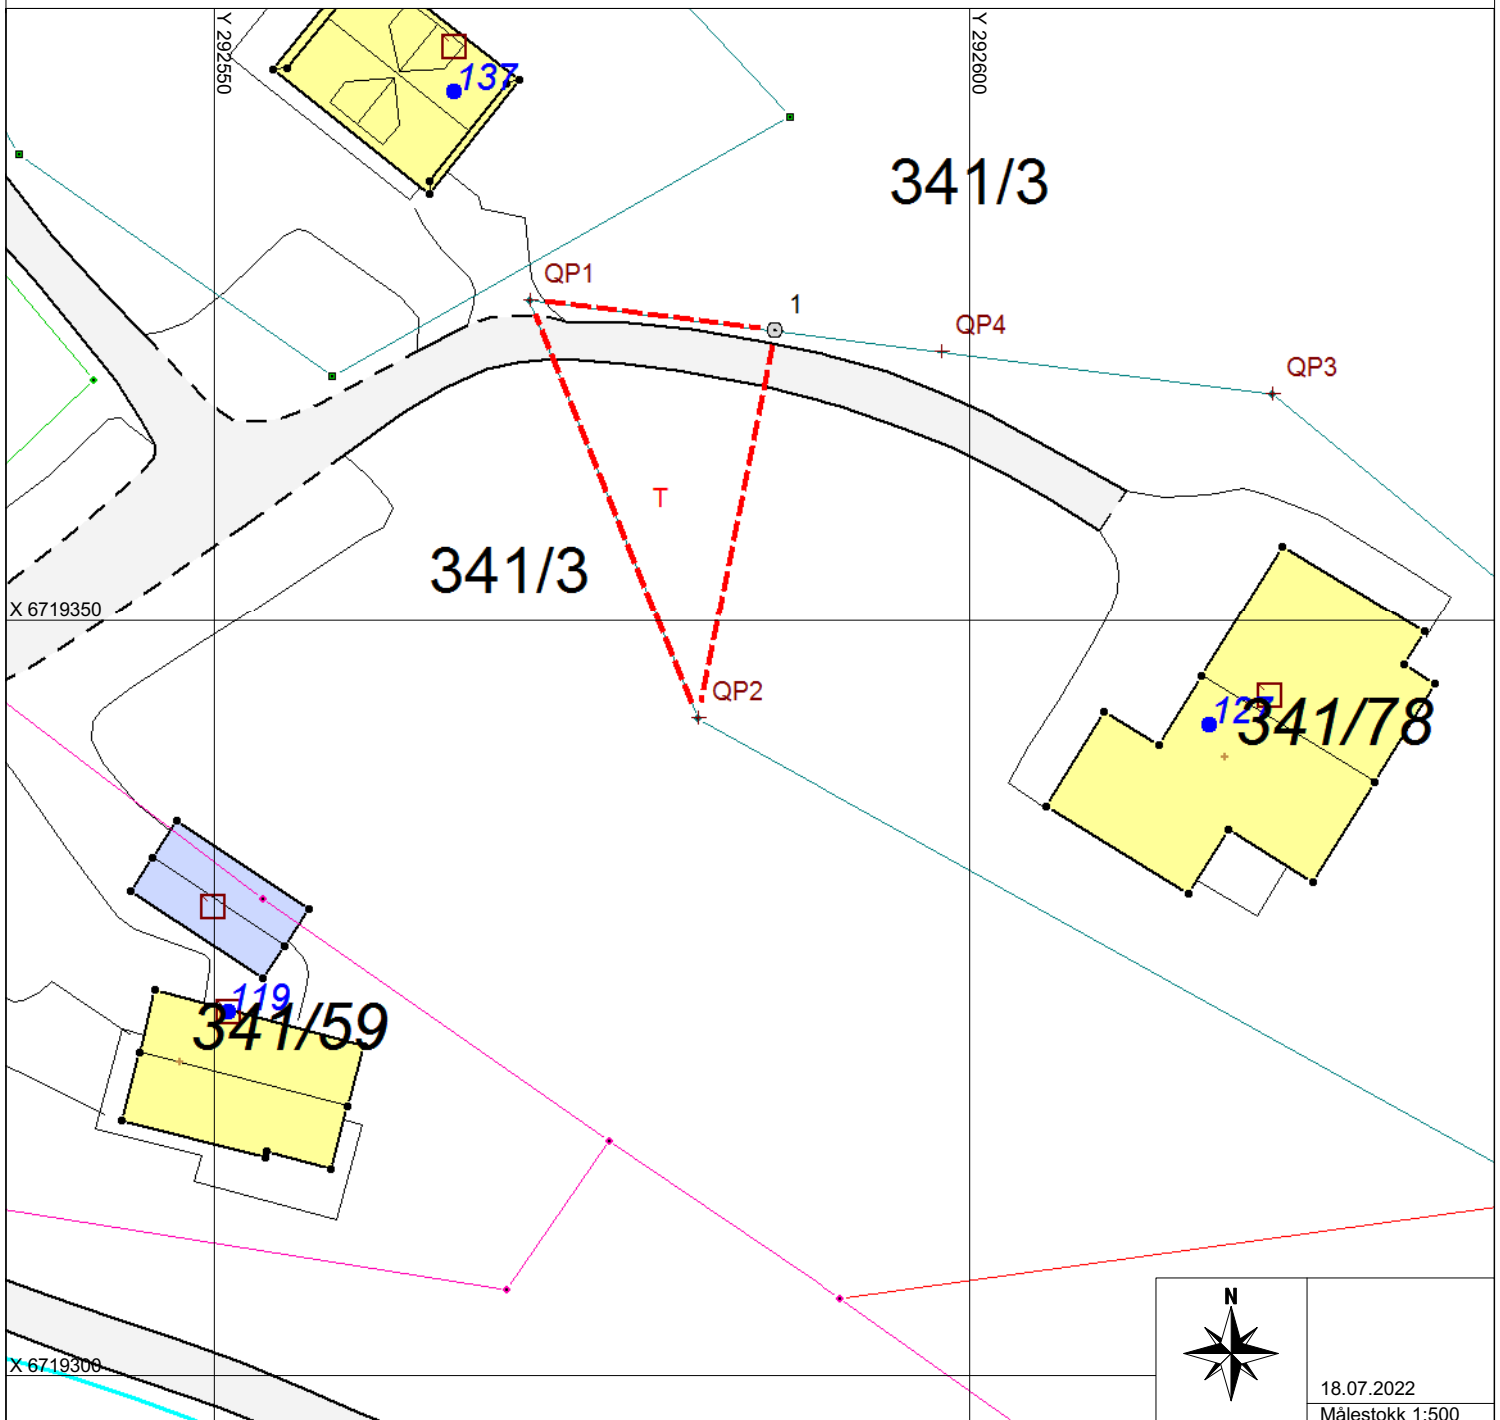

18.07.2022
Målestokk 1:500