Kartvedlegg til protokoll for oppmålingsforretning	Alver Kommune	
Eigedom 212/2, 212/2	Saks nr 20224828	Oppdragnr
	Forretningsdato 19/7/2022	Landmålar Kjell Rune Standal
Rekvirent Kleivdal Ann-H Eikanger, Kleivdal Per Gunnar	Målestokk 1:500 0 5 10 15 20 m	

Beskriving/avtalar:

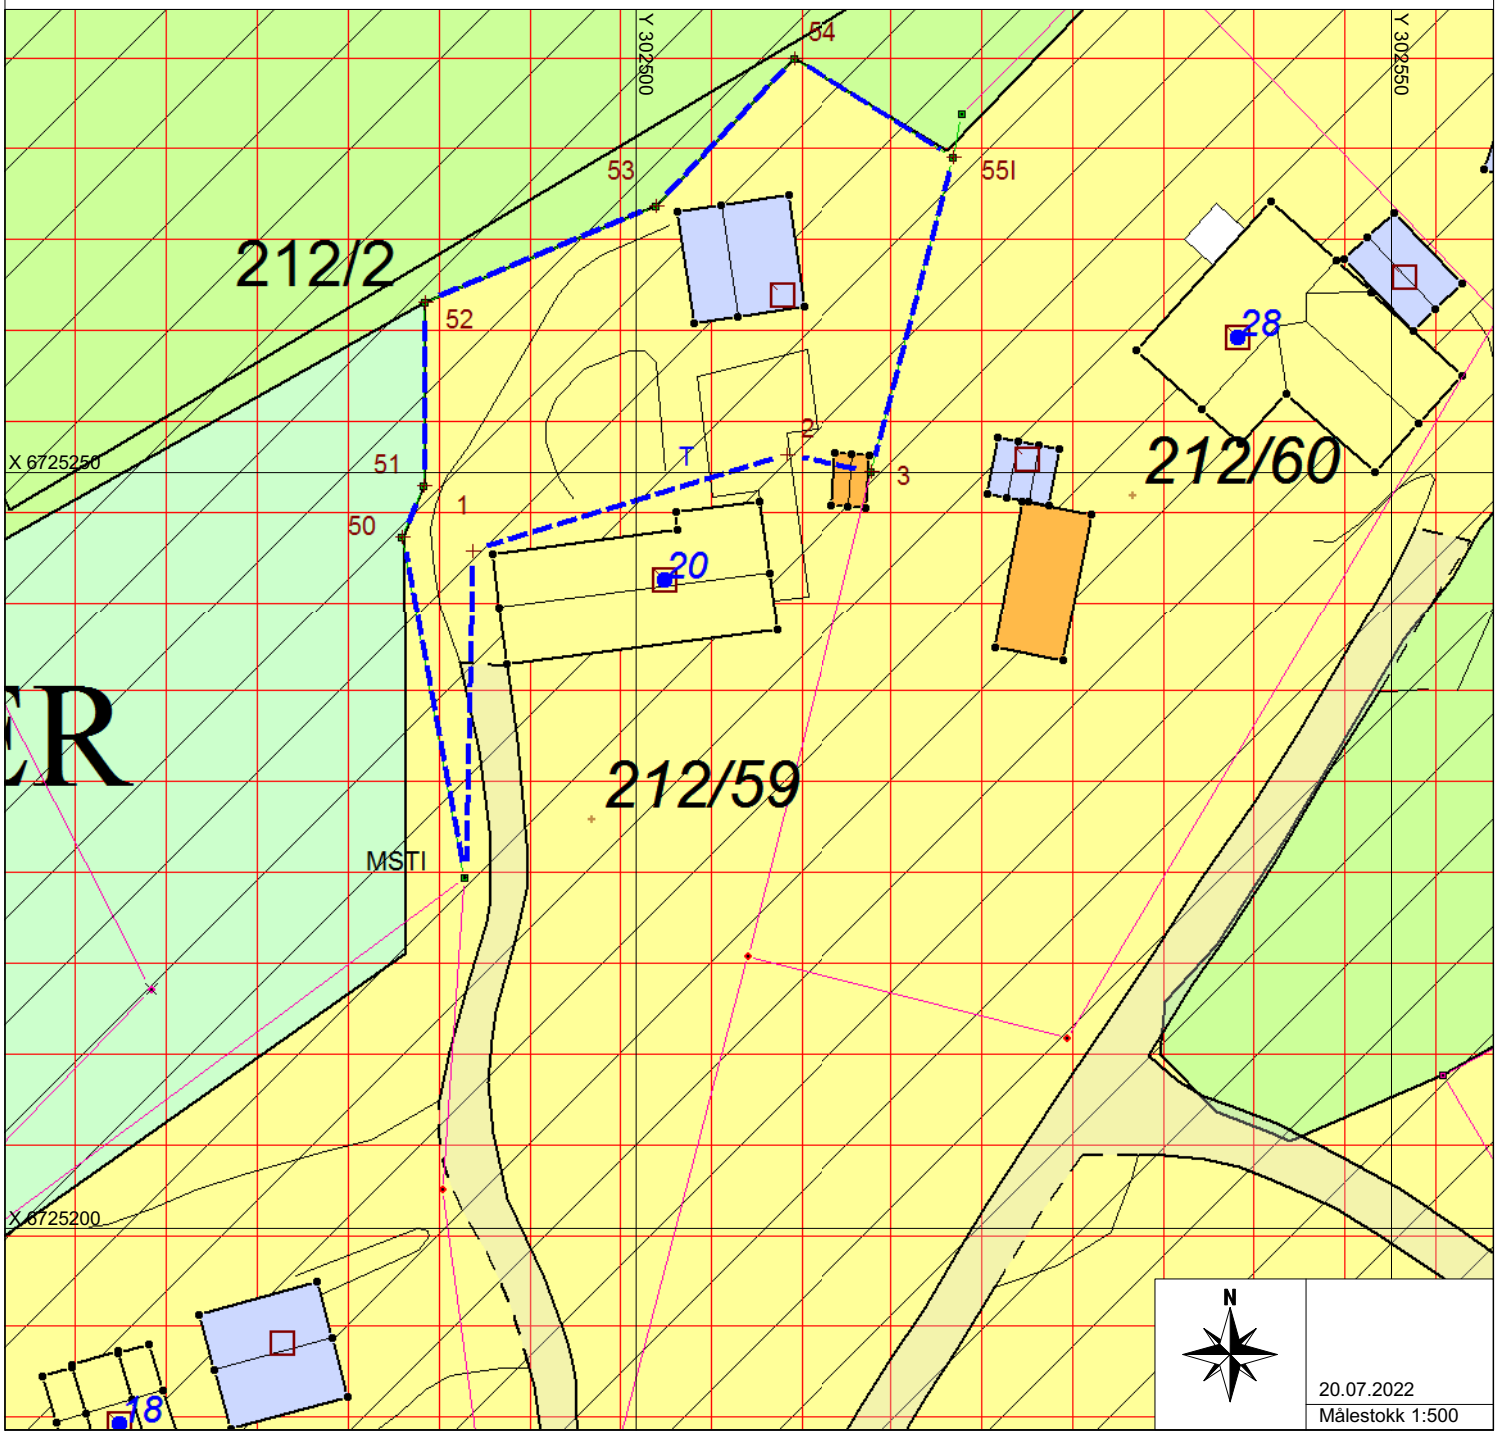

GIS/LINE Oppmålingsforretning