

# Kartvedlegg til protokoll for oppmålingsforretning

Alver Kommune

N

Eigedom  
212/2, 212/2

Saks nr  
20224828


Oppdragnr

Rekvirent  
Kleivdal Ann-H Eikanger, Kleivdal Per Gunnar


Forretningsdato  
19/7/2022

Landmålar  
Kjell Rune Standal

Målestokk 1:500

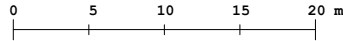

Beskriving/avtalar:

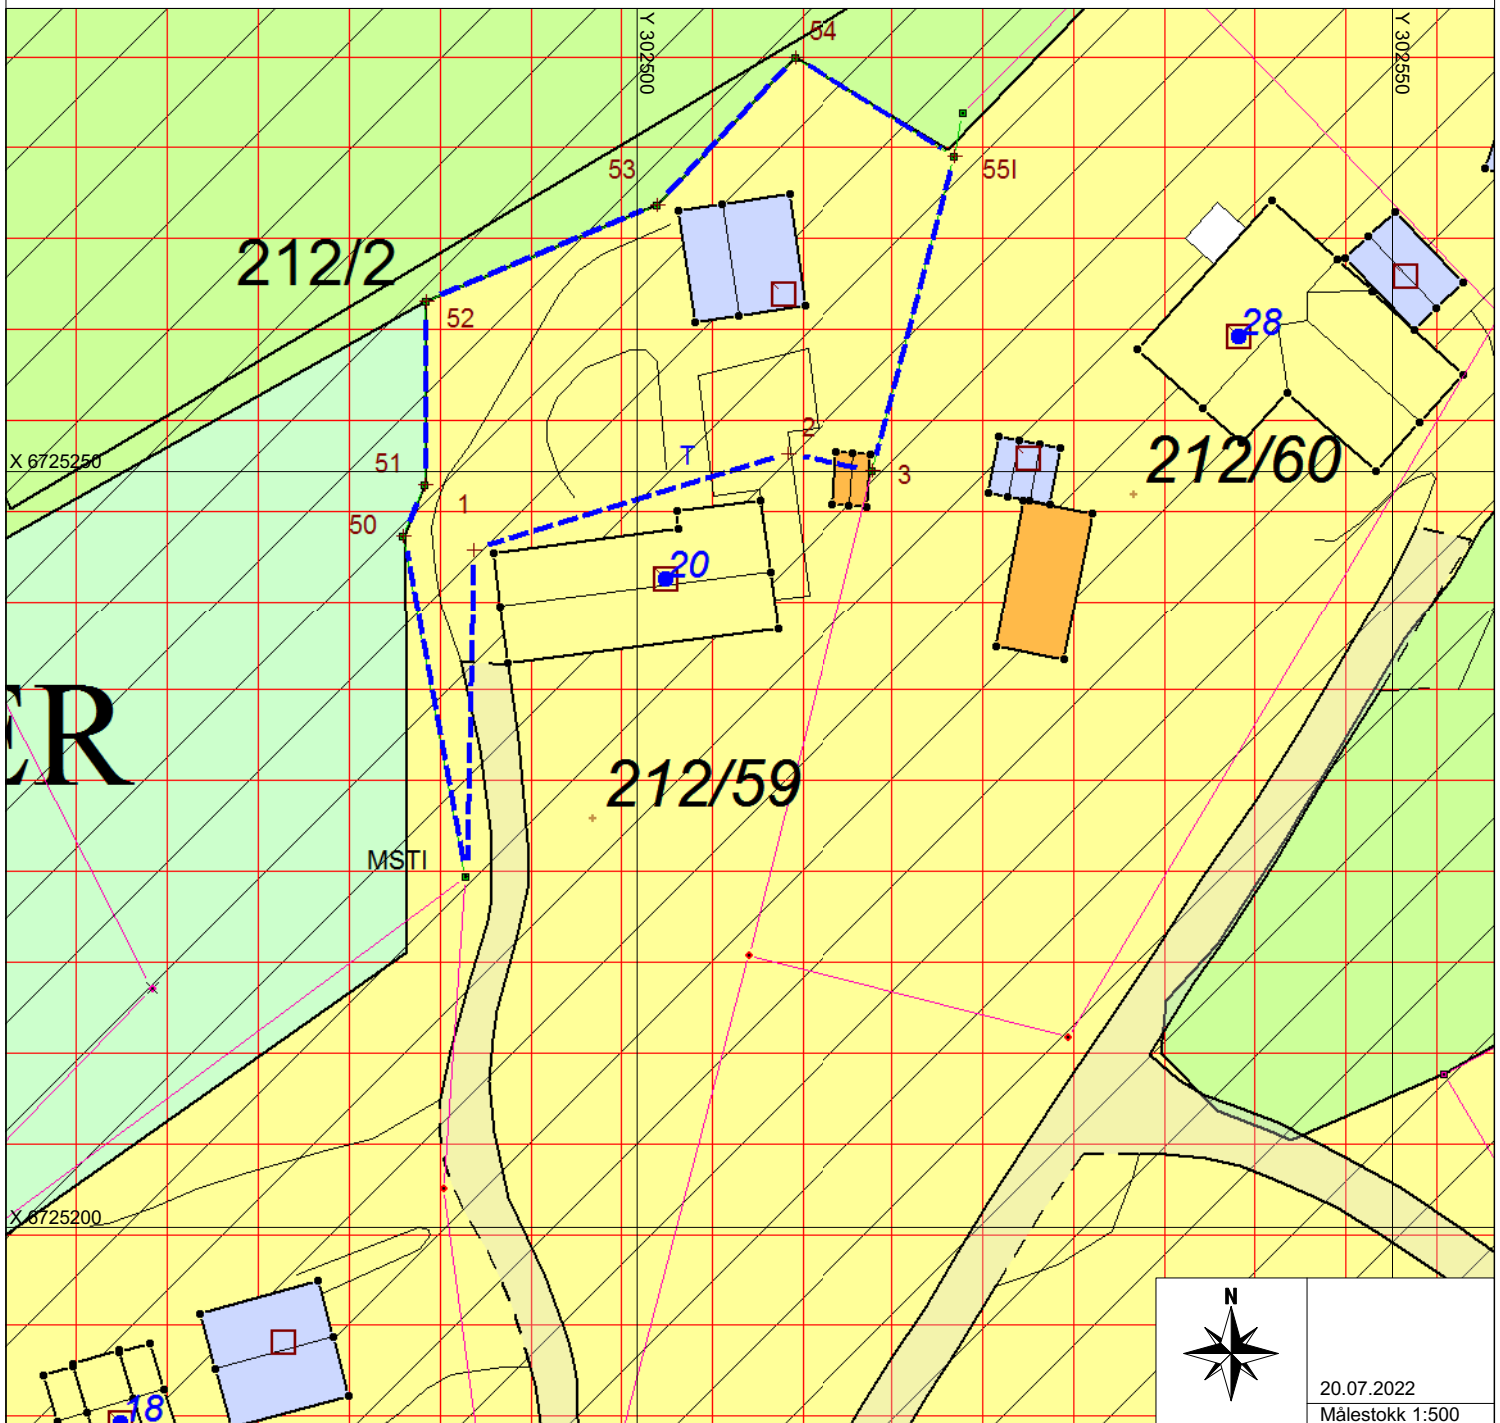

20.07.2022  
Målestokk 1:500