

# Kartvedlegg til protokoll for oppmålingsforretning

Alver Kommune

N

Eigedom  
212/2, 212/2

Saks nr  
20224828


Oppdragnr

Rekvirent  
Kleivdal Ann-H Eikanger, Kleivdal Per Gunnar

Forretningsdato  
19/7/2022

Landmålar  
Kjell Rune Standal

Målestokk 1:500

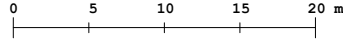

Beskriving/avtalar:

212/2

212/60


212/59

X 6725250

X 6725200

Y 302500

Y 302550

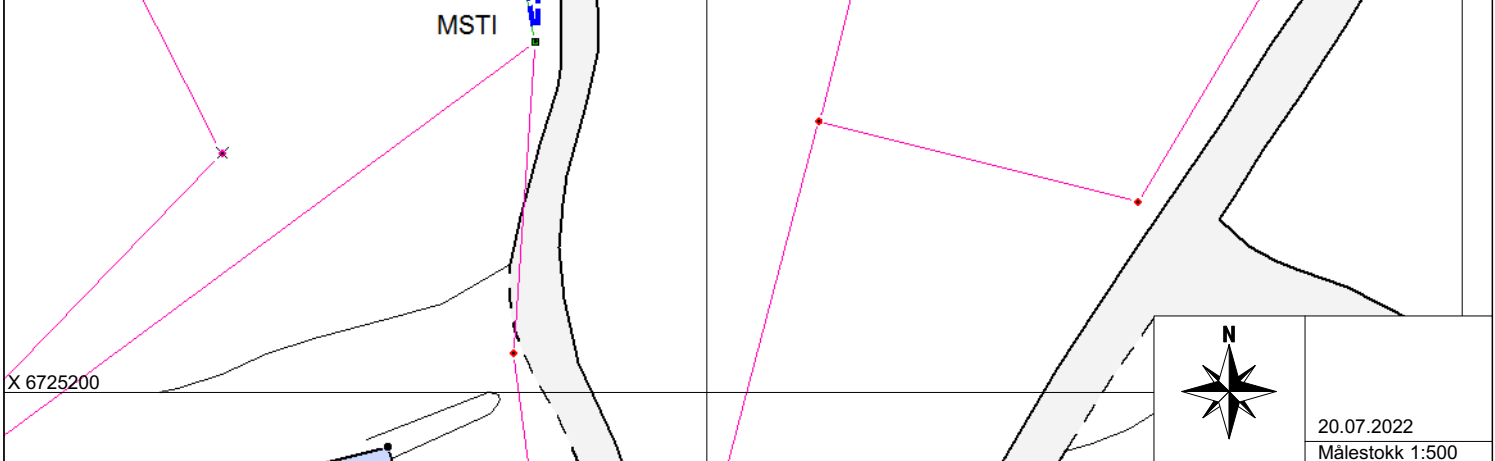

20.07.2022  
Målestokk 1:500