


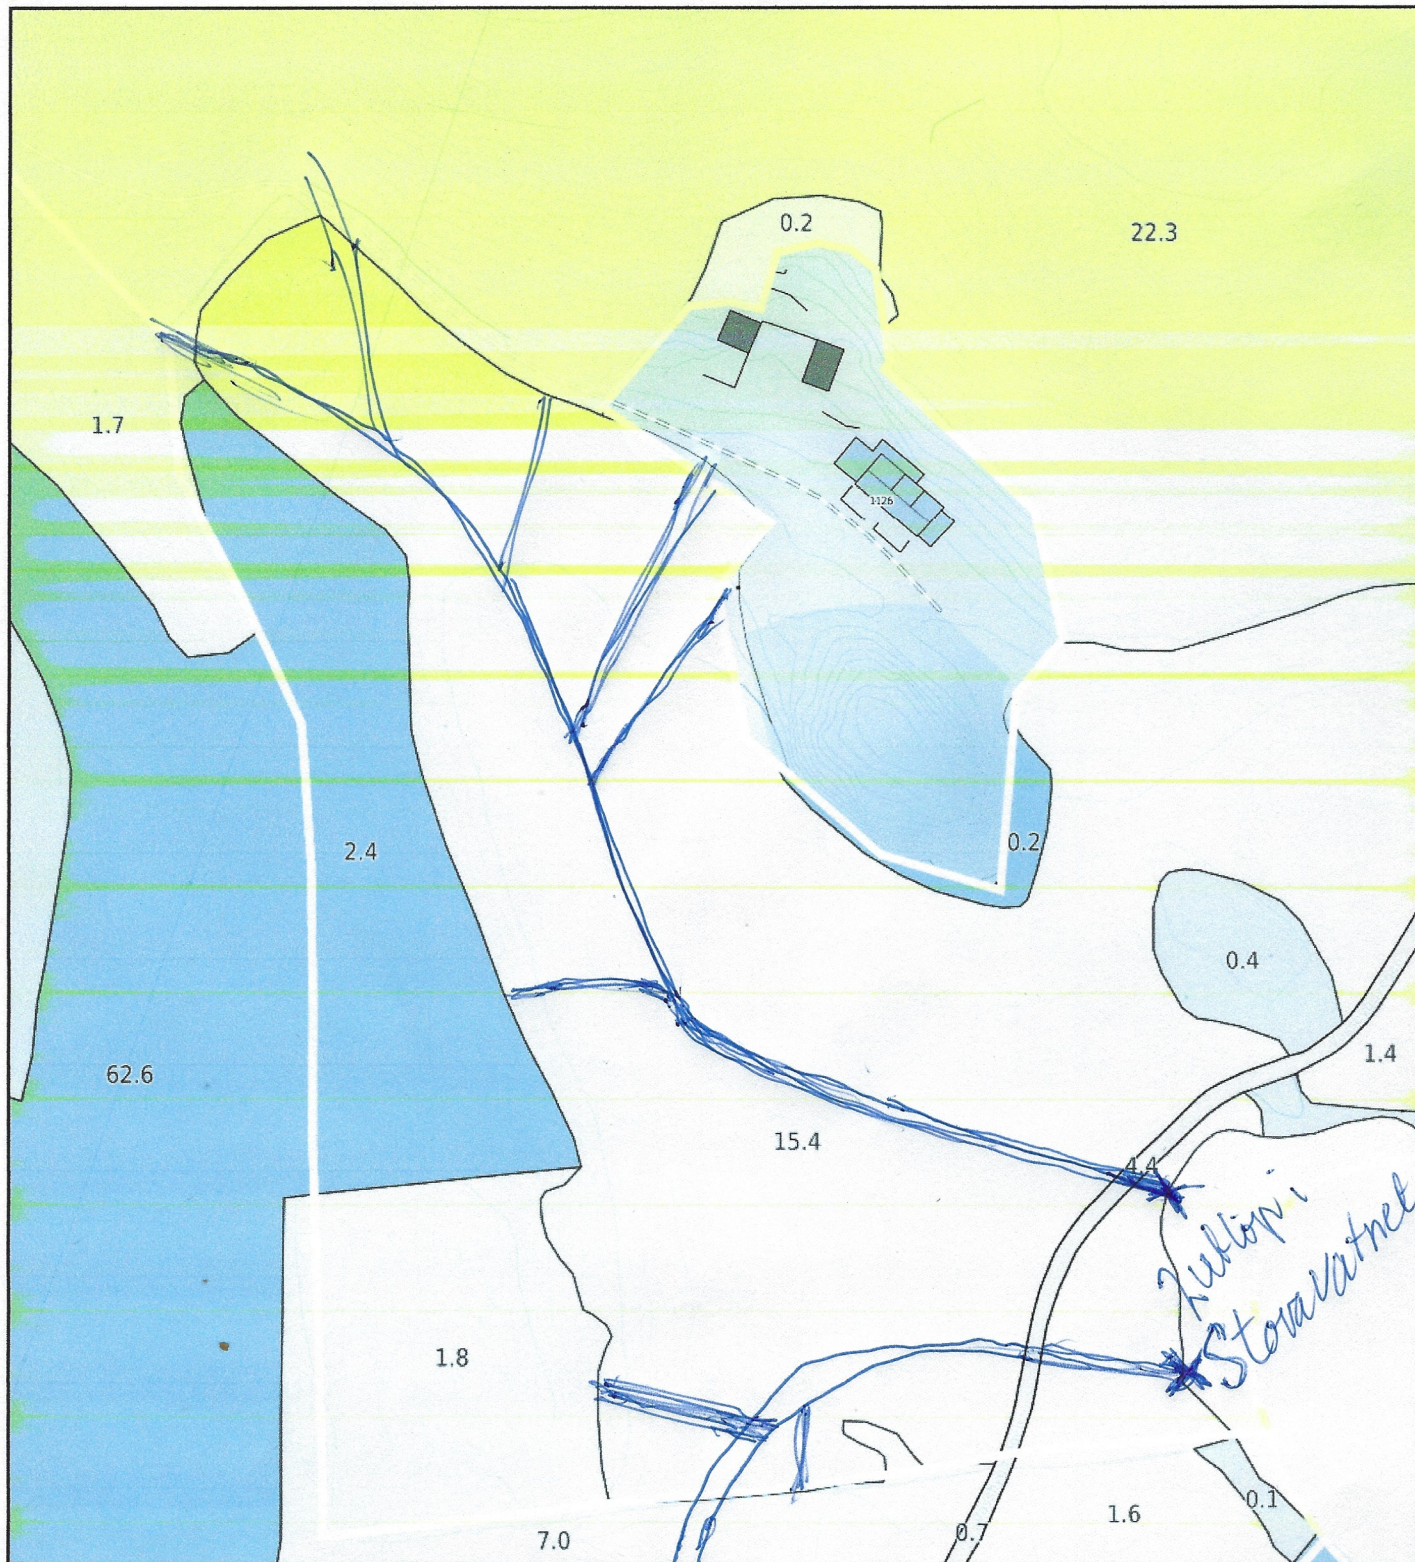

0 10 20 30m

Målestokk 1: 1000 ved A4 utskrift

Utskriftsdato: 26.07.2022 16:18

Eiendomsdata verifisert: 26.07.2022 16:16

GÅRDSKART 4631-53/4/0

Tilknyttede grunneiendommer:

53/4/0-53/7/0



NIBIO

NORSK INSTITUTT FOR
BIOØKONOMI

Markslag (AR5) 7 klasser

TEGNFORKLARING

	Fulldyrka jord
	Overflatedyrka jord
	Innmarksbeite
	Produktiv skog *
	Annet markslag
	Bebygd, samf., vann, bre
	Ikke kartlagt
	Sum

AREALTALL (DEKAR)

40.4	
12.1	
94.5	147.0
426.8	426.8
385.8	
9.5	395.3
0.0	0.0
969.1	969.1

* Produktiv skog er skog på fastmark og myr med skogbonitet lav eller bedre.

Kartet viser valgt type gårdskart for eiendommen man har søkt på. I tillegg vises bakgrunnskart for gjenkjenning.

Arealstatistikken viser arealer i dekar for alle teiger på eiendommen. Det kan forekomme avrundingsforskjeller i arealtallene.

Ajourføringsbehov meldes til kommunen.

— Arealressursgrenser

□ Eiendomsgrenser

○ Driftssenterpunkt