
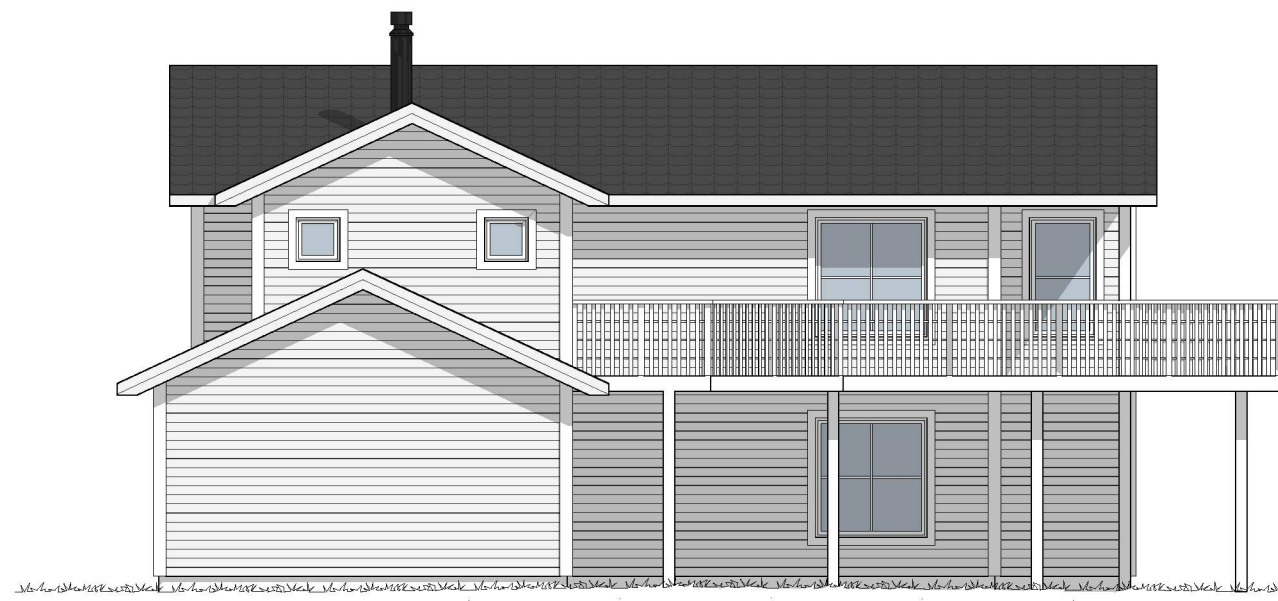
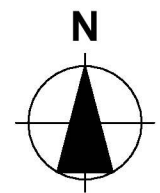


FASADE MOT SØR/ØST

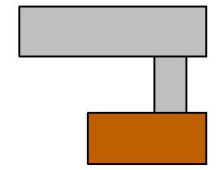

FASADE MOT NORD/VEST

Tegningsnr. #LayID		Revisjon nr. #RevID			
Type tegning #Layout Name					
Rev	Nr	Beskrivelse	Dato	Sign	Kontr
Lokalisering:					
					
Prosjekteringsgruppen					
●	ARK :	BYGGRAAD AS	Fleslandsvegen 235 A 5258 BLOMSTERDALEN Tlf.: 90516417 Ivar.solheim@byggraad.no		
●	RIB :	Rådg. ing. Bygg	RIBveien 18 0000 RIBbyen Tlf. 000 00 000 rib@ribfirma.no		
●	RIE :	Rådg. ing. Elektro	RIEveien 18 0000 RIEbyen Tlf. 000 00 000 rie@riefirma.no		
●	RIV :	Rådg. ing. VVS	RIVveien 18 0000 RIVbyen Tlf. 000 00 000 riv@rivfirma.no		
Fase					
Ferdigmelding					
<h2>GRAPHISOFT Norge</h2> <p>Norsk prosjekteringsmal 25</p>					
Tiltakshaver				Godkjent	
Kjersti Møgster Pedersen og Jostein Pedersen				#Approved by	
Prosjekt				Kontroll prosjekt.	
Jostein Pedersen Marøyvegen 31 5937 BØVÅGEN					
Gnr./Bnr./Festenr.: 428/129				Filnavn Jostein Pedersen.pln	
Prosjektnr.: 980				Dato 21.02.2022	
Tegningsnr.: 980-4				Målestokk 1:100	
Type tegning: Fasader mot s/ø og n/v				Kontroll utførende	
				Sign. Kontroll	
				Prosjektnr. for prosjekterende/lev.	