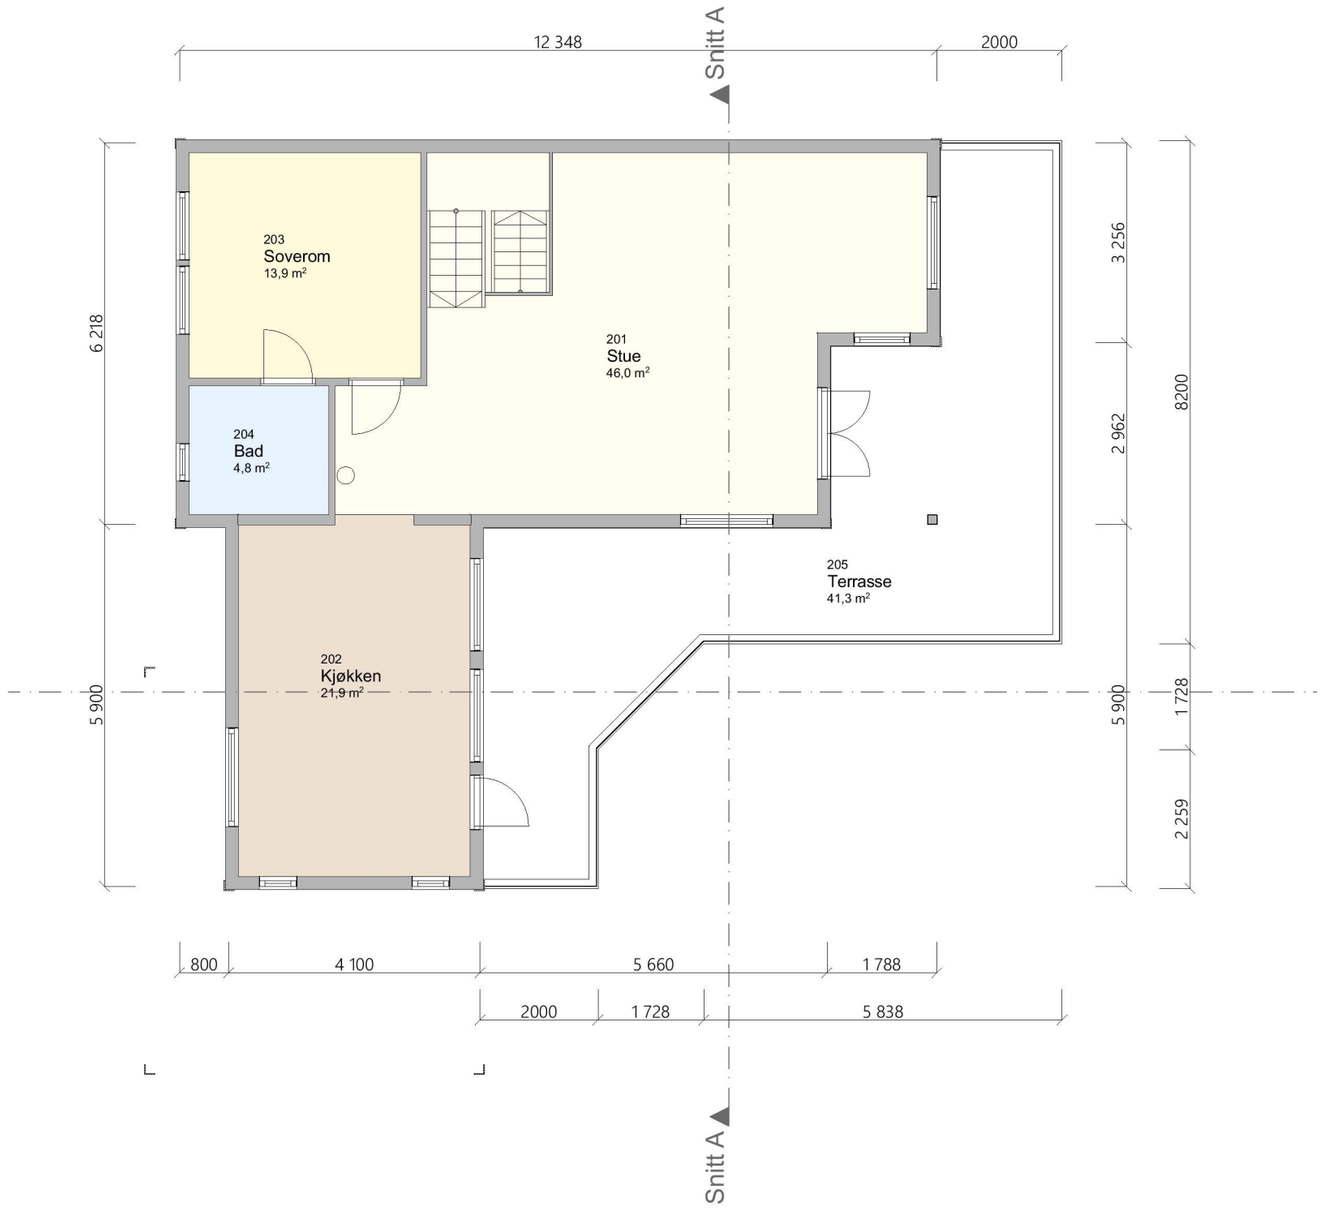

Rev	Nr	Beskrivelse	Dato	Sign	Kontr

Lokalisering:

N

Prosjekteringsgruppen

ARK :	BYGGRAAD AS	Fleslandsvegen 235 A 5258 BLOMSTERDALEN Tlf.: 90516417 ivar.solheim@byggraad.no
RIB :	Rådg. ing. Bygg	RIBveien18 0000 RIBbyen Tlf: 000 00 000 rib@ribfirma.no
RIE :	Rådg. ing. Elektro	RIEveien18 0000 RIEbyen Tlf: 000 00 000 rie@riefirma.no
RIV :	Rådg. ing. VVS	RIVveien18 0000 RIVbyen Tlf: 000 00 000 riv@rivfirma.no

Tegningsnr.
#LayID

Revisjon nr.
#RevID

Type tegning
#Layout Name

Fase
Ferdigmelding

GRAPHISOFT Norge
Norsk prosjekteringsmal 25

Tiltakshaver
Kjersti Møgster Pedersen og Jostein Pedersen

Prosjekt
Jostein Pedersen
Marøyvegen 31
5937 BØVÅGEN

Gnr./Bnr./Festenr.:
428/129

Prosjektnr.:
980

Tegningsnr.:
980-2

Type tegning:
Plan 2. etasje

Godkjent
#Approved by

Kontroll prosjekt.

Filnavn
Jostein Pedersen.pln

Dato
21.02.2022

Målestokk
1:100

Kontroll utførende

Sign. | Kontroll

Prosjektnr. for prosjekterende/lev.