1072.

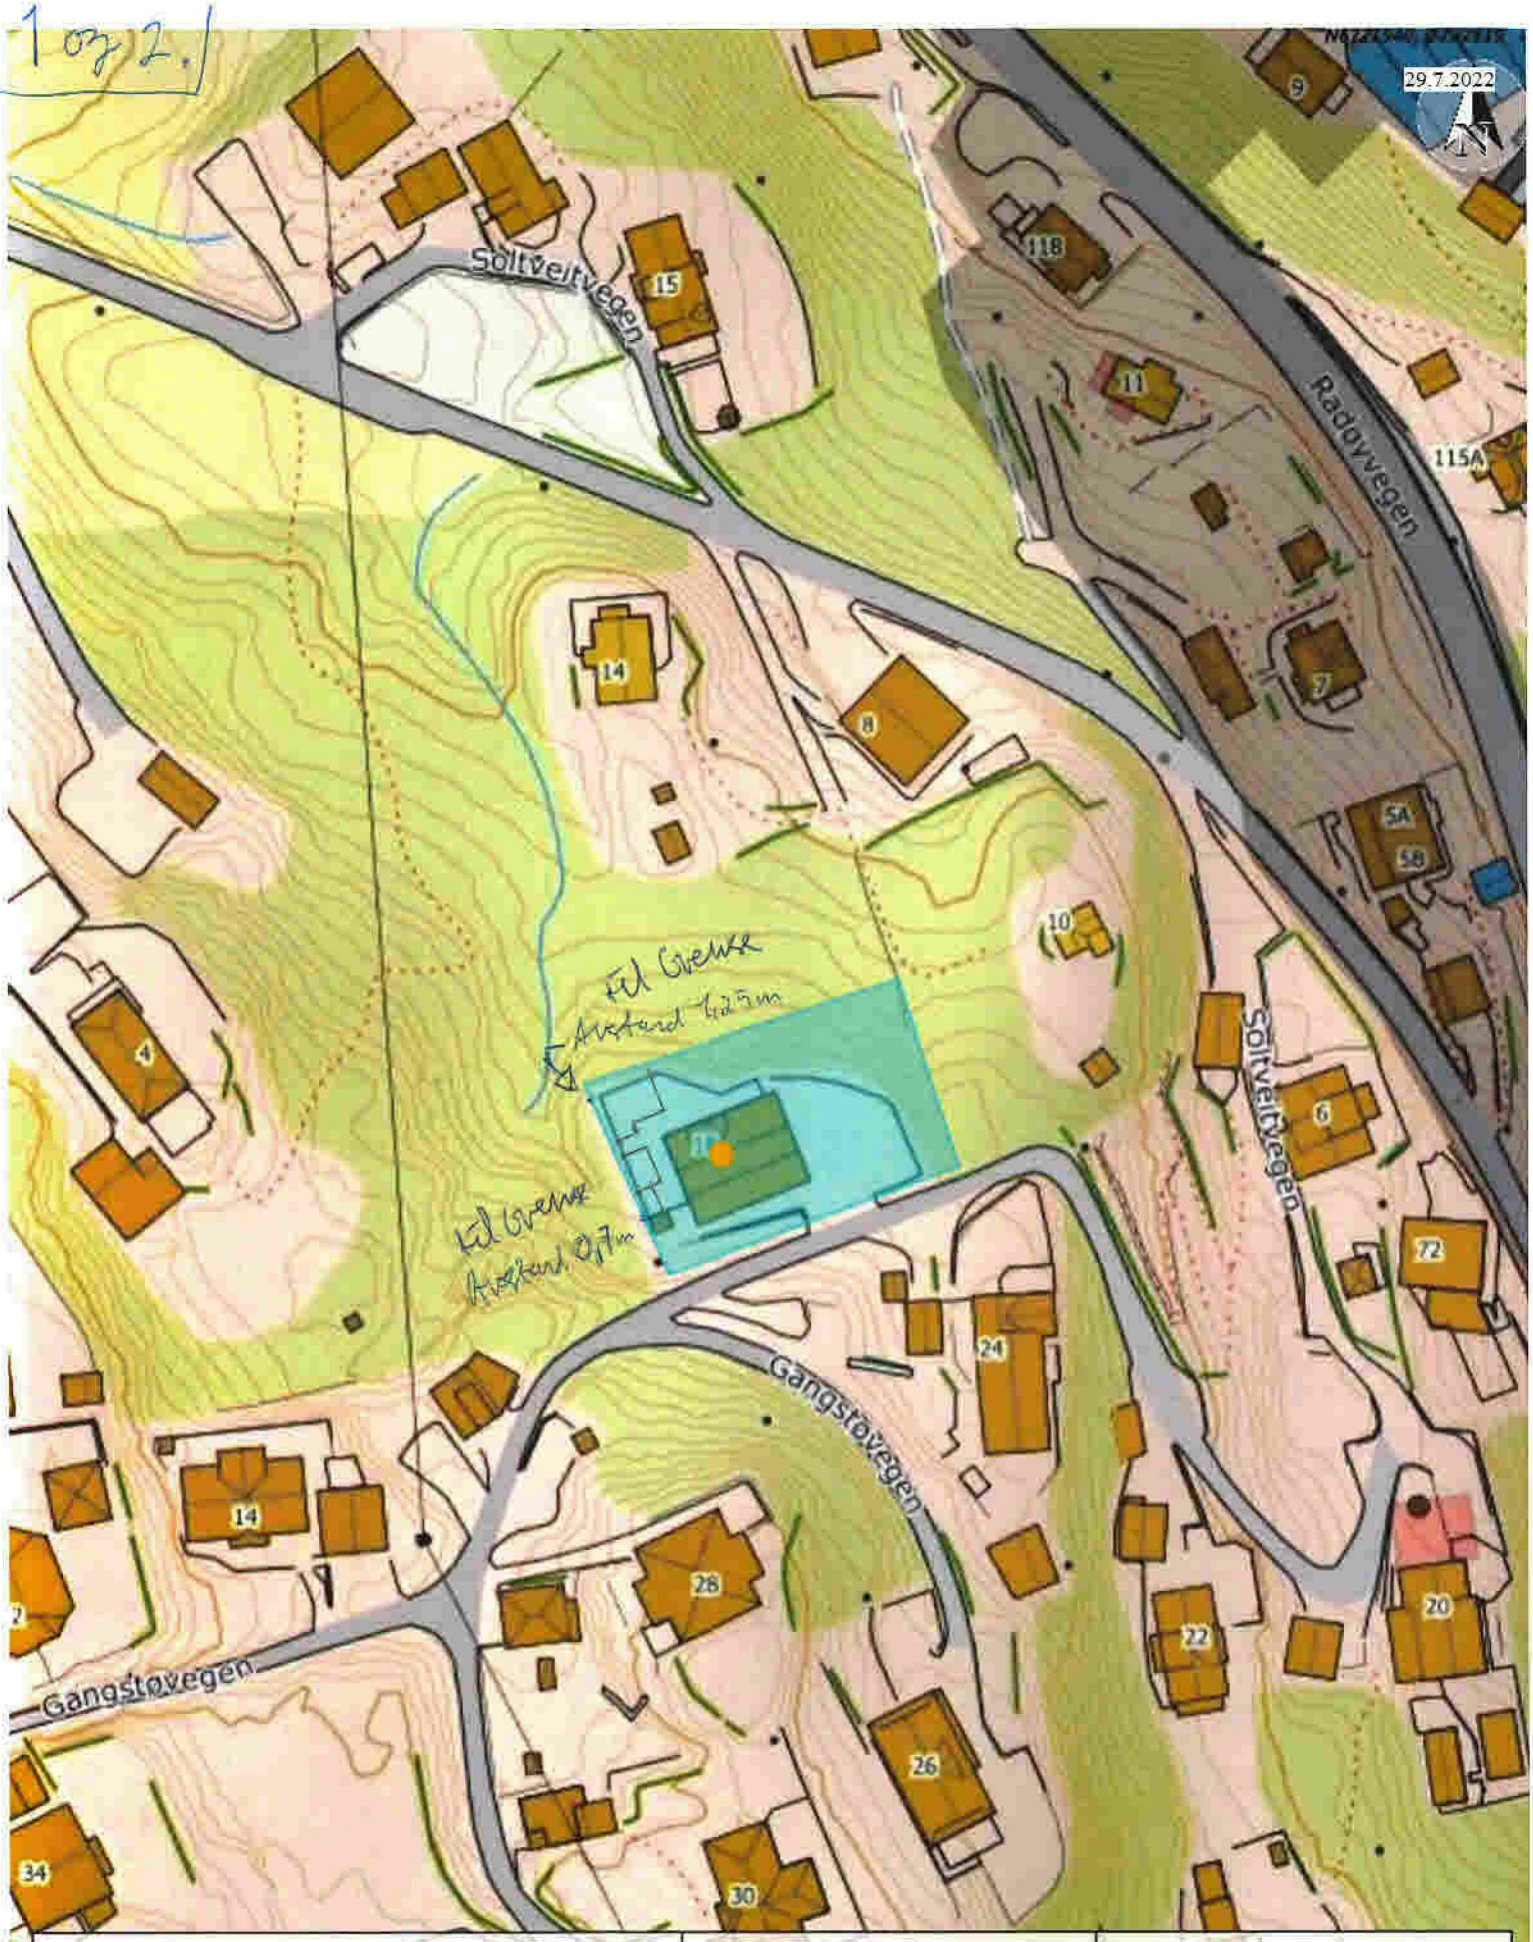

Situasjonskart - gbnr 133-101

NHdigi.no

Dato: 18-07-2022

Målestokk: 1:1 000

30m