


Søk etter innhold i valgte kilder

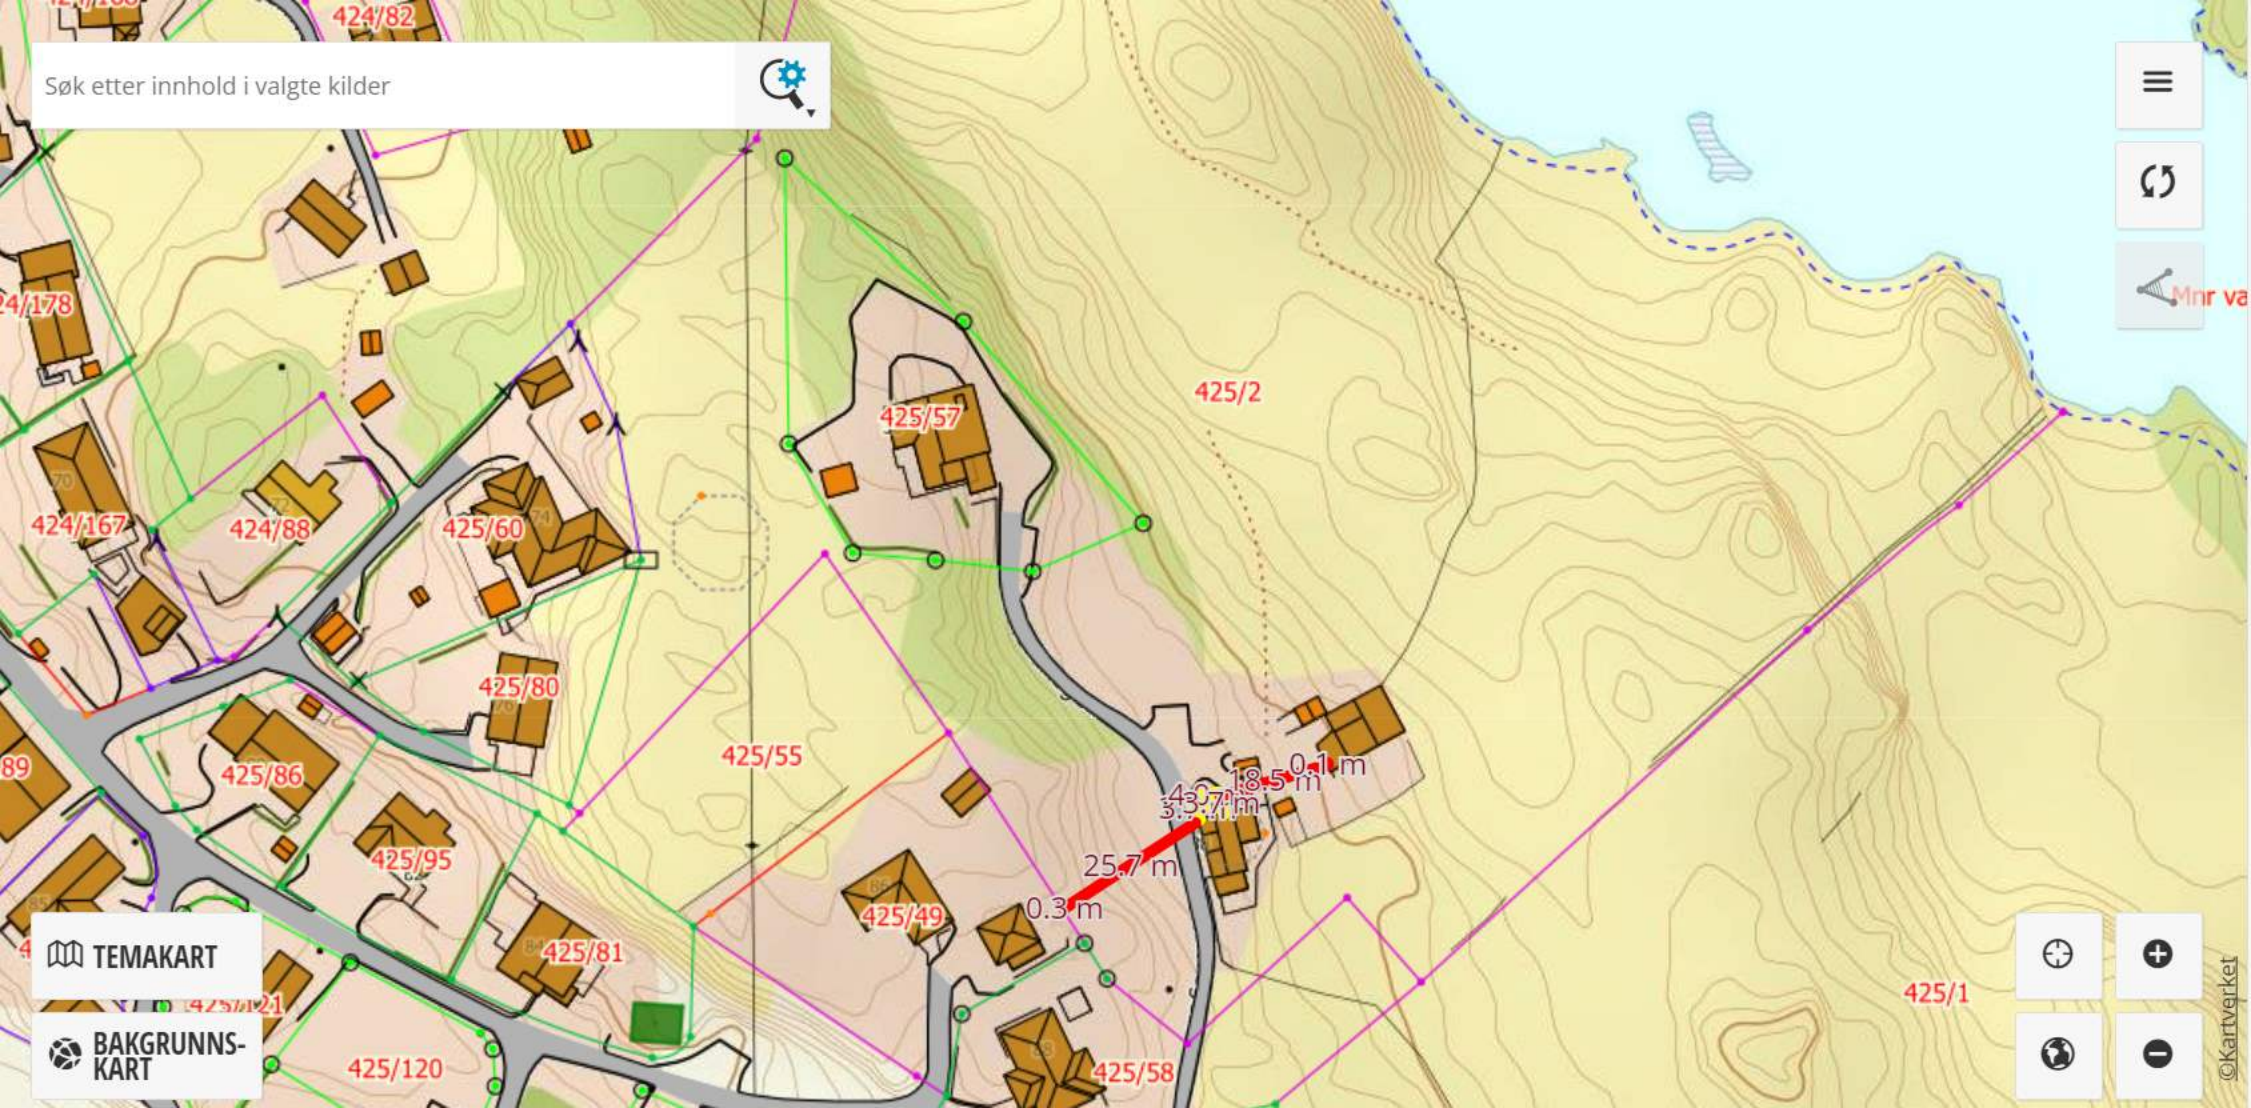

Mnr va



TEMAKART

BAKGRUNNSKART

