


Godkjent kartutsnitt for tillatelse til utlegging av utslippsledning - gnr-bnr 109-14, Alver kommune  
 29.07.2022 Hanne Gunnarskog

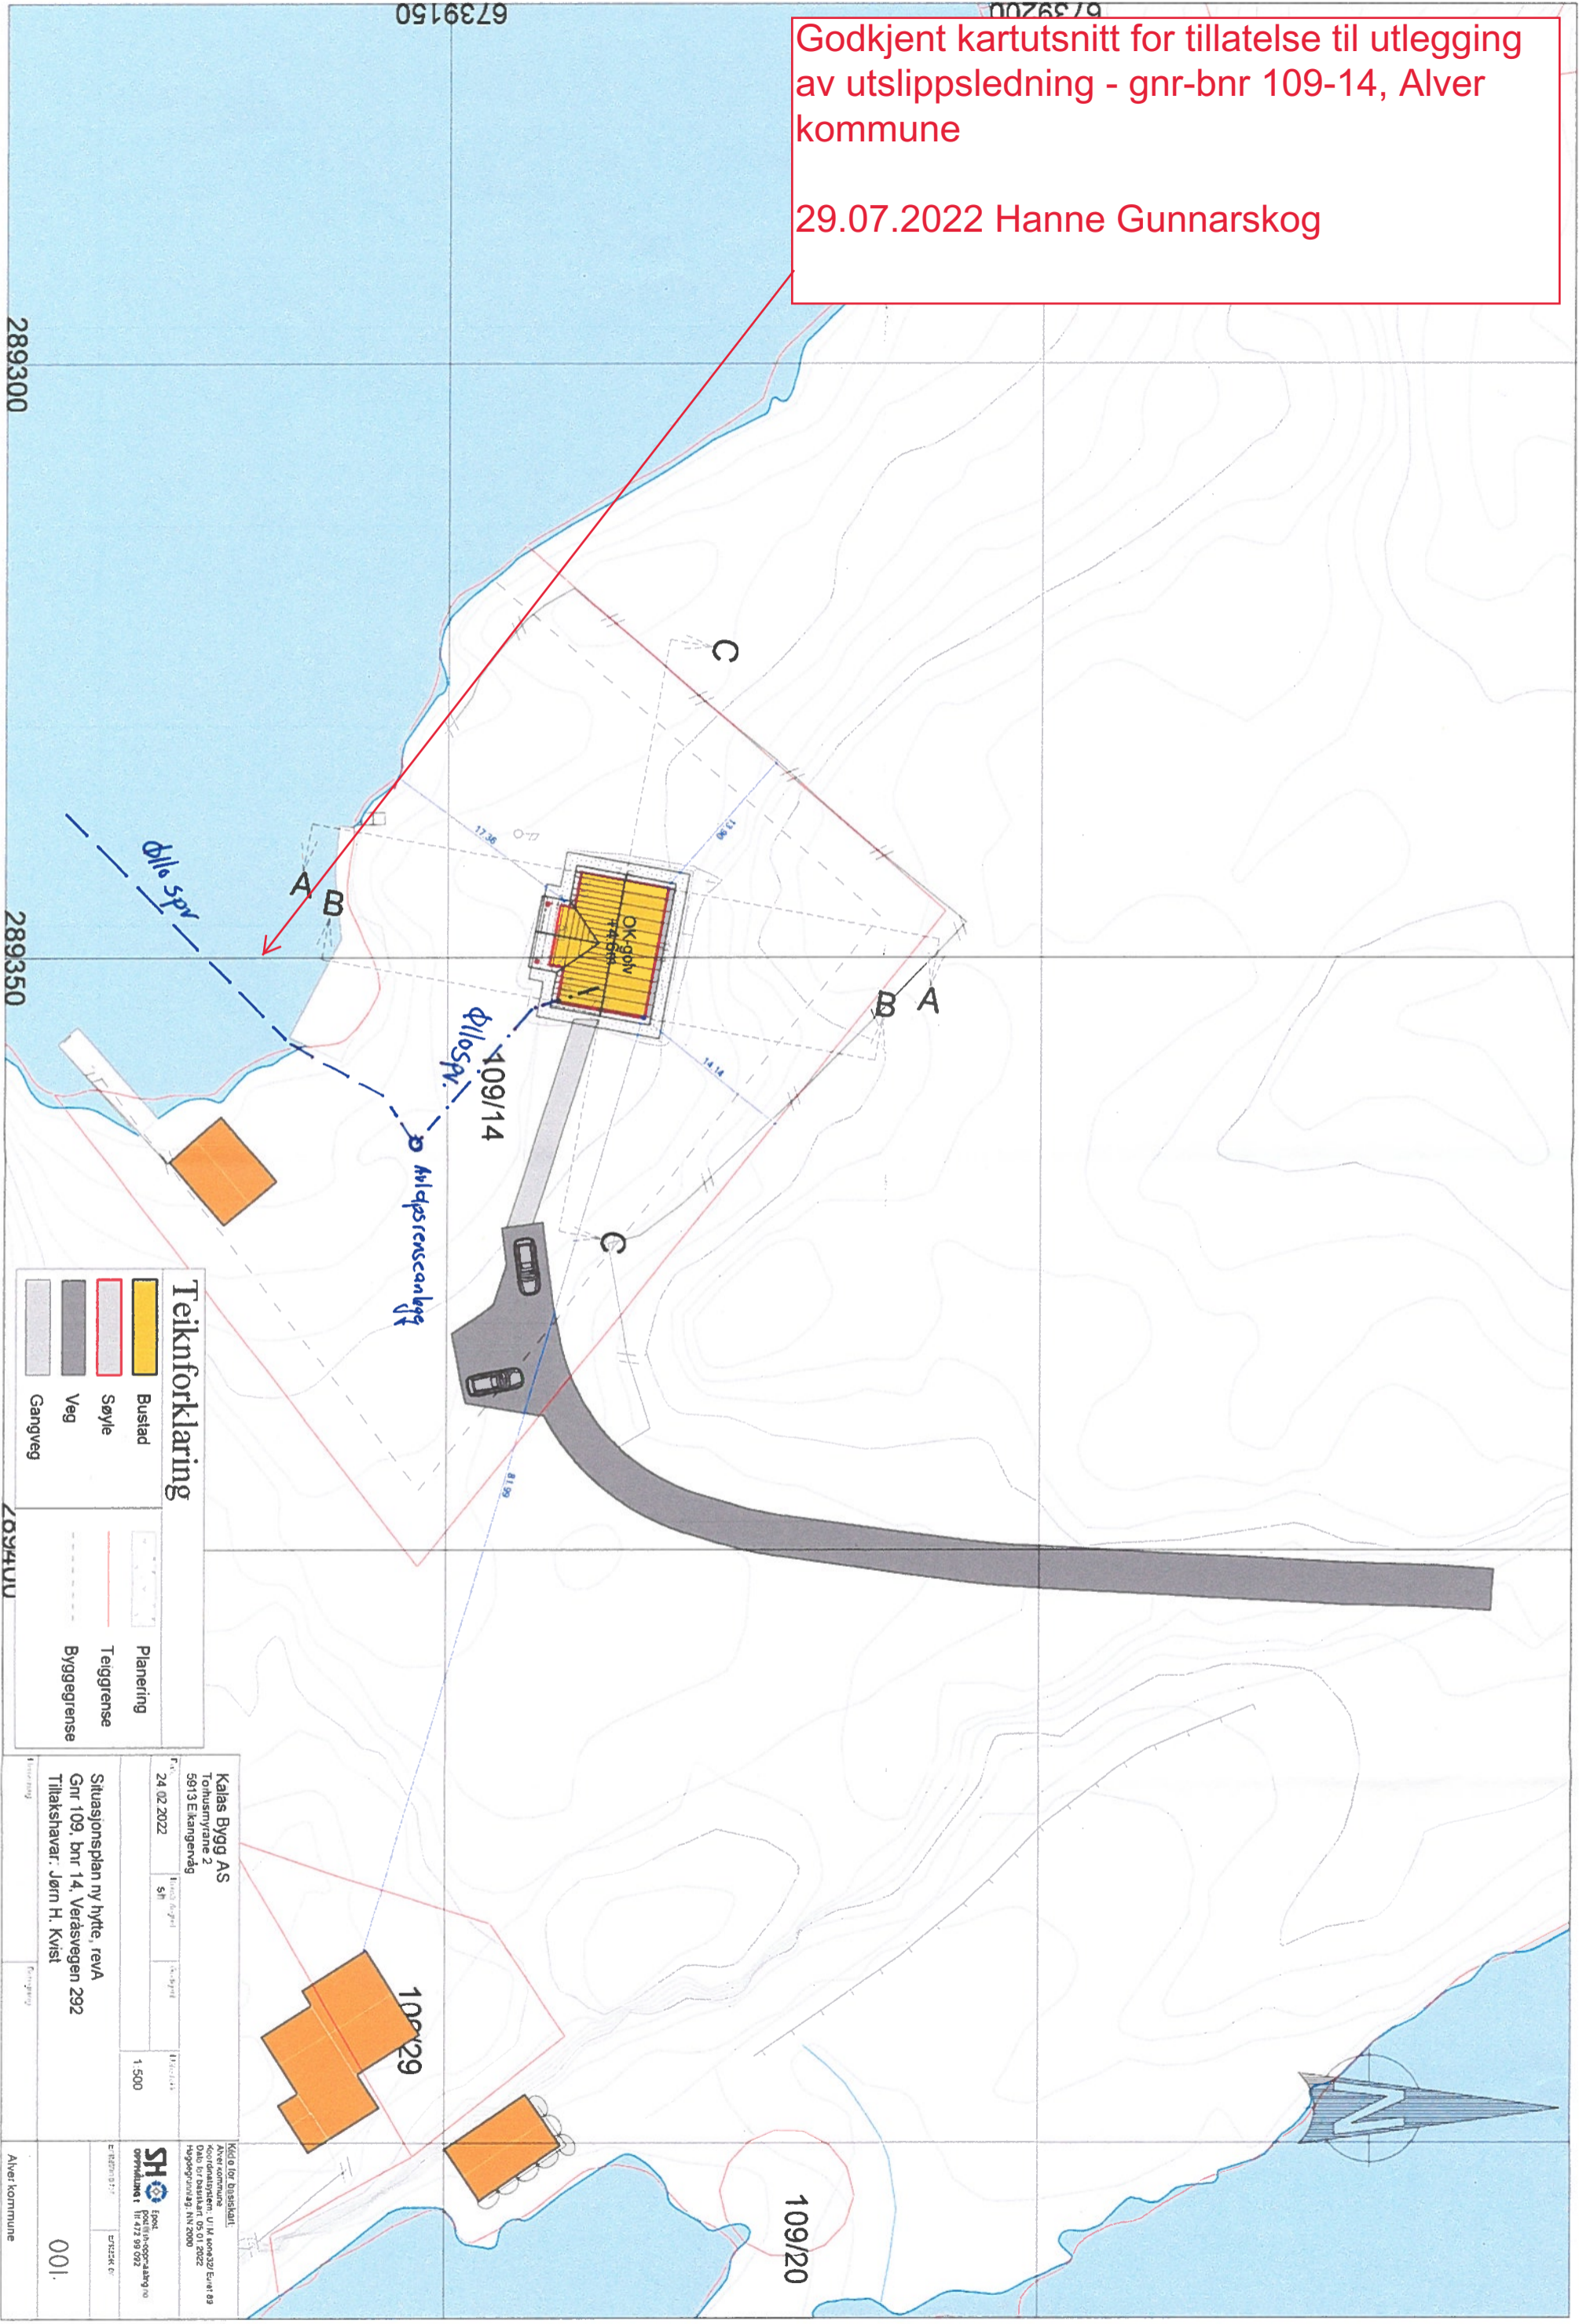

**Teiknforklaring**

	Bustad		Planering
	Søyte		Teiggrænse
	Veg		Byggegrænse
	Gangveg		

Situasjonsplan ny hytte, revA Gnr 109, bnr 14, Veråsvegen 292 Tilaksnavar: Jørn H. Kvist		001	Alver kommune

6739150  

109/20

Ø110 Spv  
 409/14  
 Ailqstrenscahlyg