



Tom Syversen Atterås
Tjørnavegen 49
5918 FREKHAUG

Referanser:
Dykkar:
Vår: 22/3678 - 22/59585

Saksbehandlar:
Josep Gayrbekov
josep.gayrbekov@alver.kommune.no

Dato:
09.08.2022

Løyve til fasadeendring og bruksendring - gbnr 322/202 Mjåtveit

Administrativt vedtak: **Saknr: 832/22**
Tiltakshavar: Tom Syversen Atterås
Søknadstype: Søknad om løyve til tiltak utan ansvarsrett

VEDTAK

Det vert gjeve løyve for fasadeendring og bruksendring innanfor ein brukseining på følgjande vilkår:

1. Tiltaket skal plasserast som vist i situasjonsplan datert 03.10.2012 med heimel i pbl. § 29-4, jf. SAK § 6-3.

Vedtaket er heimla i plan- og bygningslova §§ 20-4 a (bruksendring) og e (fasadeendring).

SAKSUTGREIING


Tiltak

Saka gjeld søknad om fasadeendring og bruksendring frå tilleggsdel til hovuddel (garasje til soverom) innanfor ein brukseining.

Fasadeendinga inneberer at garasjeporten erstattast av ein vegg med vindaug.



Bruksendringa inneberer at det lagast ein passasje frå eksisterande garasje til bustaden. Takhøgde i rommet er opplyst til å vere 2,4m.

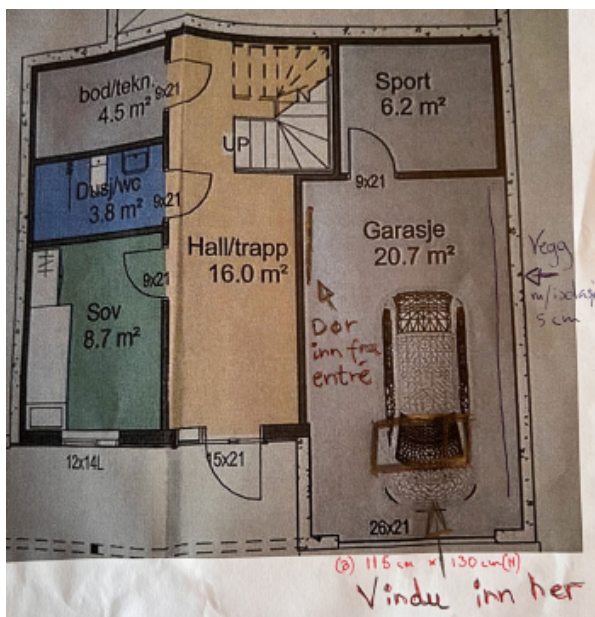

Det vert elles vist til innsendte søknad med suppleringar.

Sakshandsamingsfrist

Søknaden var komplett og klar for handsaming den 09.08.2022 og frist for sakshandsaming etter plan- og bygningslova (pbl.) § 21-7 jf. SAK 10 § 7-2 er 3 veker frå denne dato.

Planstatus

Eigedommen ligg i regulert område innanfor det som i reguleringsplanen for Mjåtveitmarka 1256-20060002 er definert som bustader.

Dispensasjon

Tiltaket krev ikkje dispensasjon.

Nabovarsel

Tiltaket er nabovarsla.

Plassering

Plassering av tiltaket er vist i situasjonsplan datert.

På situasjonsplanen er minsteavstand til nabogrense vist til å vere 4,15 meter.

Tiltaket er plassert innanfor byggegrense i plan.

Visuelle kvalitetar

Tiltaket skal prosjekterast og utførast slik at det etter kommunen sitt skjønn har gode visuelle kvalitetar både i seg sjølv, og i høve til tiltaket sin funksjon, bygde og naturlege omgjevnader og plassering.

Tekniske krav til byggverk

Tiltaket skal prosjekterast og førast opp i samsvar med byggteknisk forskrift (TEK).

VURDERING

Plassering

Tiltaket vert godkjent plassert slik det går fram av søknaden.

Visuelle kvalitetar

Tiltaket har etter kommunen sitt skjønn gode visuelle kvalitetar, både i seg sjølv og i høve til sin funksjon, og dei bygde og naturlege omgjevnader og plassering.

Regelverk

- Tiltak etter plan- og bygningslova § 20-1 er søknadspliktig etter § 20-2. Dette tiltaket kan du søkje om sjølv, jf. pbl § 20-4.
- Dispensasjon er søknadspliktig etter pbl § 19-1.
- Kommunen sine fristar for handsaming av søknad etter pbl følgjer av pbl § 21-7.
- Søknad om tiltak etter plan- og bygningslova skal nabovarslast i samsvar med pbl § 21-3.
- Alle eigedomar må ha lovleg tilgang til vatn og avlaup etter pbl §§ 27-1 og 27-2.
- Alle eigedomar må ha sikra tilkomst til offentleg veg etter pbl § 27-4.
- Tiltak etter pbl skal utformast i samsvar med pbl §§ 29-2, jf. 29-1.
- Kommunen skal godkjenne plassering av tiltaket, jf. pbl § 29-4.
- Tiltak etter pbl skal oppførast i samsvar med byggt teknisk forskrift (TEK), jf. pbl § 29-5, med mindre det er gitt fritak etter søknad, med grunnlag i pbl § 31-2.
- Tiltaket krev avfallsplan etter TEK § 9-6.
- Tiltaket krev skildring av miljøsanering etter TEK § 9-7.
- Kommunen kan gi dispensasjon viss vilkåra i pbl § 19-2 andre ledd er oppfylt, men bør ikkje gi dispensasjon viss ei direkte råka statleg eller regional styresmakt har gjeve negativ uttale til søknaden.
- Det kan setjast vilkår for ein dispensasjon, jf. pbl § 19-2 andre ledd, jf. Ot.prp. nr. 56 (1984-85) s 102.
- Kommunen skal ikkje ta stilling til privatrettslege tilhøve ved handsaming av byggesøknaden, jf. pbl § 21-6.
- Ved handsaming av søknaden skal kommunen vurdere søknaden opp mot prinsippa i §§ 8 – 12 i naturmangfaldslova.

Mynde

Saka er handsama og avgjort administrativt i medhald av delegert mynde, jf. kommunelova § 5-3, 3.ledd og gjeldande delegeringsreglement.

Klage

Vedtaket er eit enkeltvedtak etter reglane i lov om offentleg forvaltning (fvl). Vedtaket kan klagast på til kommunen, jf. fvl. §§ 28-36. Klagefristen er 3 veker, jf. fvl § 29 (1). Det er nok at klagen er postlagt innan fristen går ut. Klagen skal sendast skriftleg til kommunen. I klagen skal det gå fram kva det vert klaga på i vedtaket, og kva endringar ein ønskjer. Klagen skal grunngjevast.

Før det kan reisast søksmål om vedtaket er gyldig eller krav om erstatning, må høve til å klage på vedtaket vere nytta fullt ut, jf. fvl. § 27b.

Ansvar

Tiltakshavar er ansvarleg for at byggverket vert oppført i samsvar med føresegner gjeve i eller i medhald av plan- og bygningslova, jf. pbl. § 23-1, 2. ledd. Om søknaden er i strid med offentlege føresegner gjeld føresegnene føre løyvet. Vedtak etter plan- og bygningslova inneber ikkje avgjerd i privatrettslege tilhøve, jf. pbl. § 21-6.

Kopi av dette vedtaket, samt andre saksdokument, skal alltid vere tilgjengeleg på byggeplassen.

Bortfall av løyve

Om byggearbeidet ikkje er sett i gang innan 3 år etter at dette løyvet er gitt, eller vert innstilt i lengre tid enn 2 år, fell løyvet bort, jf. pbl. § 21-9. Dette gjeld også dispensasjonsløyvet.

Avfall

Alt avfall som tiltaket fører med seg skal leverast til mottak godkjent av forureiningsstyresmakta.

Ferdigstilling

Tiltaket skal avsluttast med ferdigattest, jf. pbl. § 21-10 og SAK § 8-1. Ingen delar av byggverket må takast i bruk før ferdigattest eller mellombels bruksløyve ligg føre.

Ved all vidare kontakt i denne saka, ver venleg og referer til saknr.: 22/3678

Med vennleg helsing
Alver kommune

Are Frøysland Grande
Avdelingsleiar

Josep Gayrbekov
Rådgjevar

Dette dokumentet er elektronisk godkjent og har difor ingen signatur.

Mottakarar:

Tom Syversen Atterås

Tjørnavegen 49 5918

FREKHAUG