

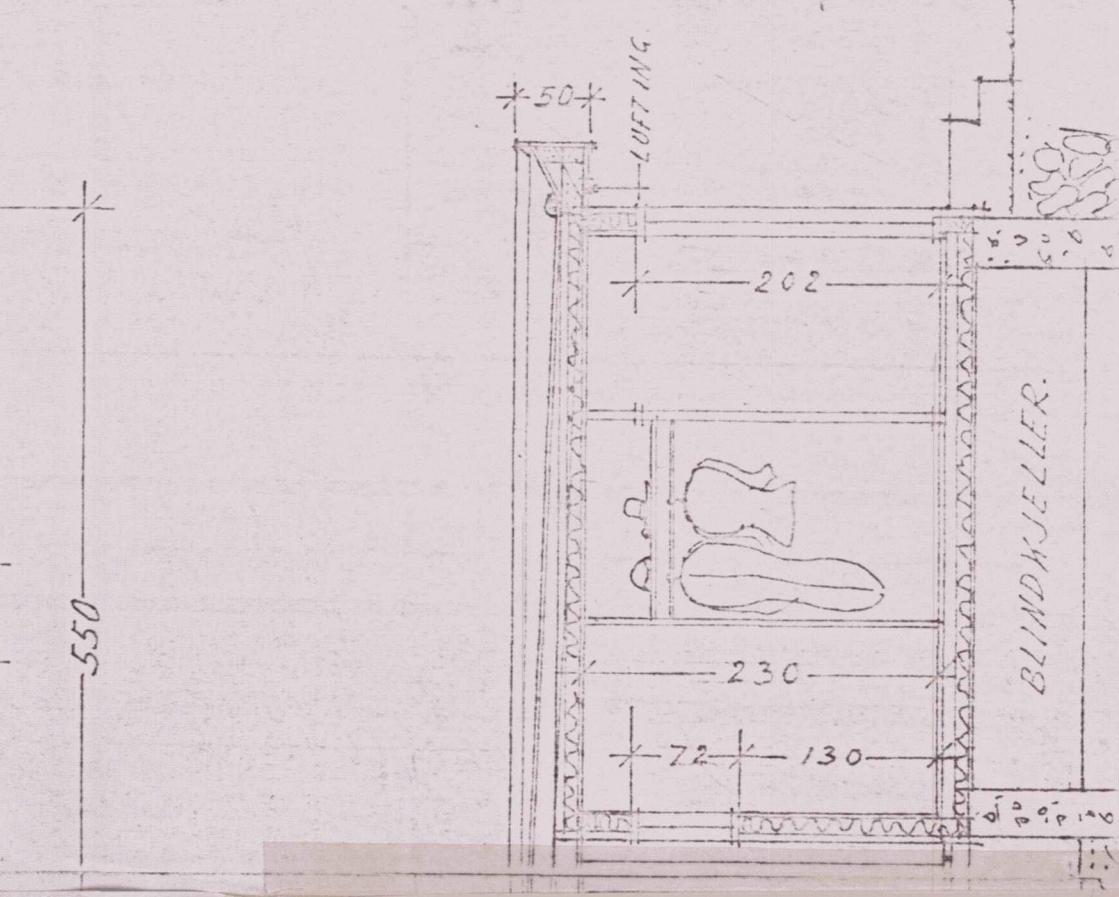
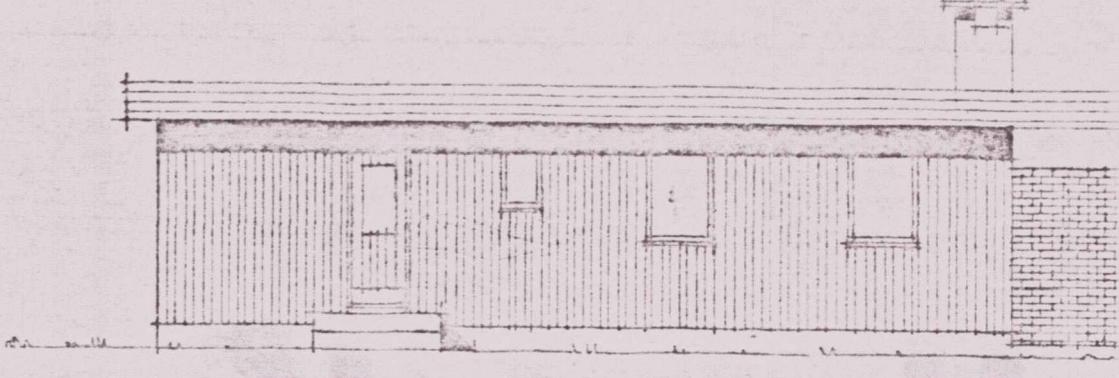
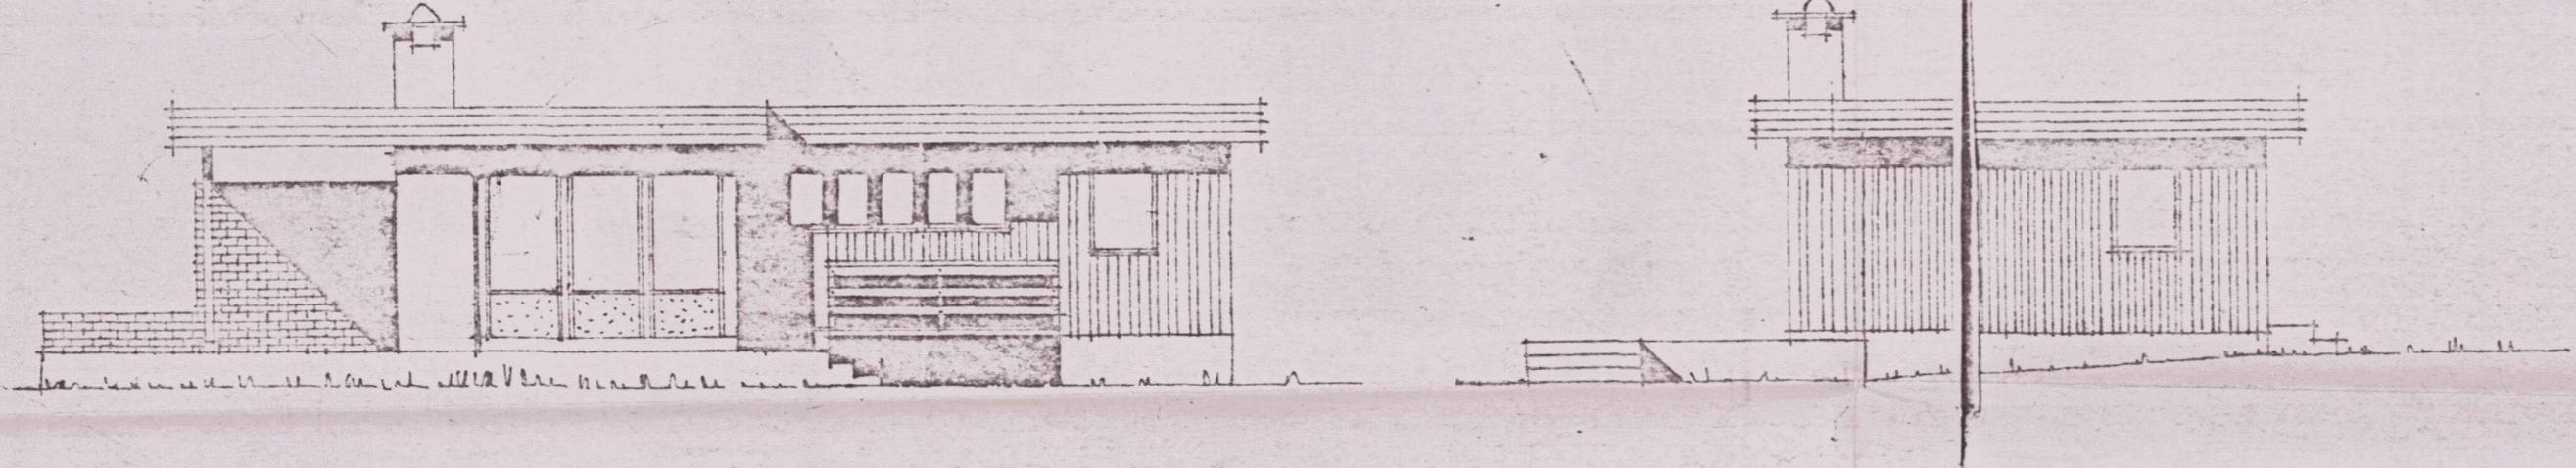
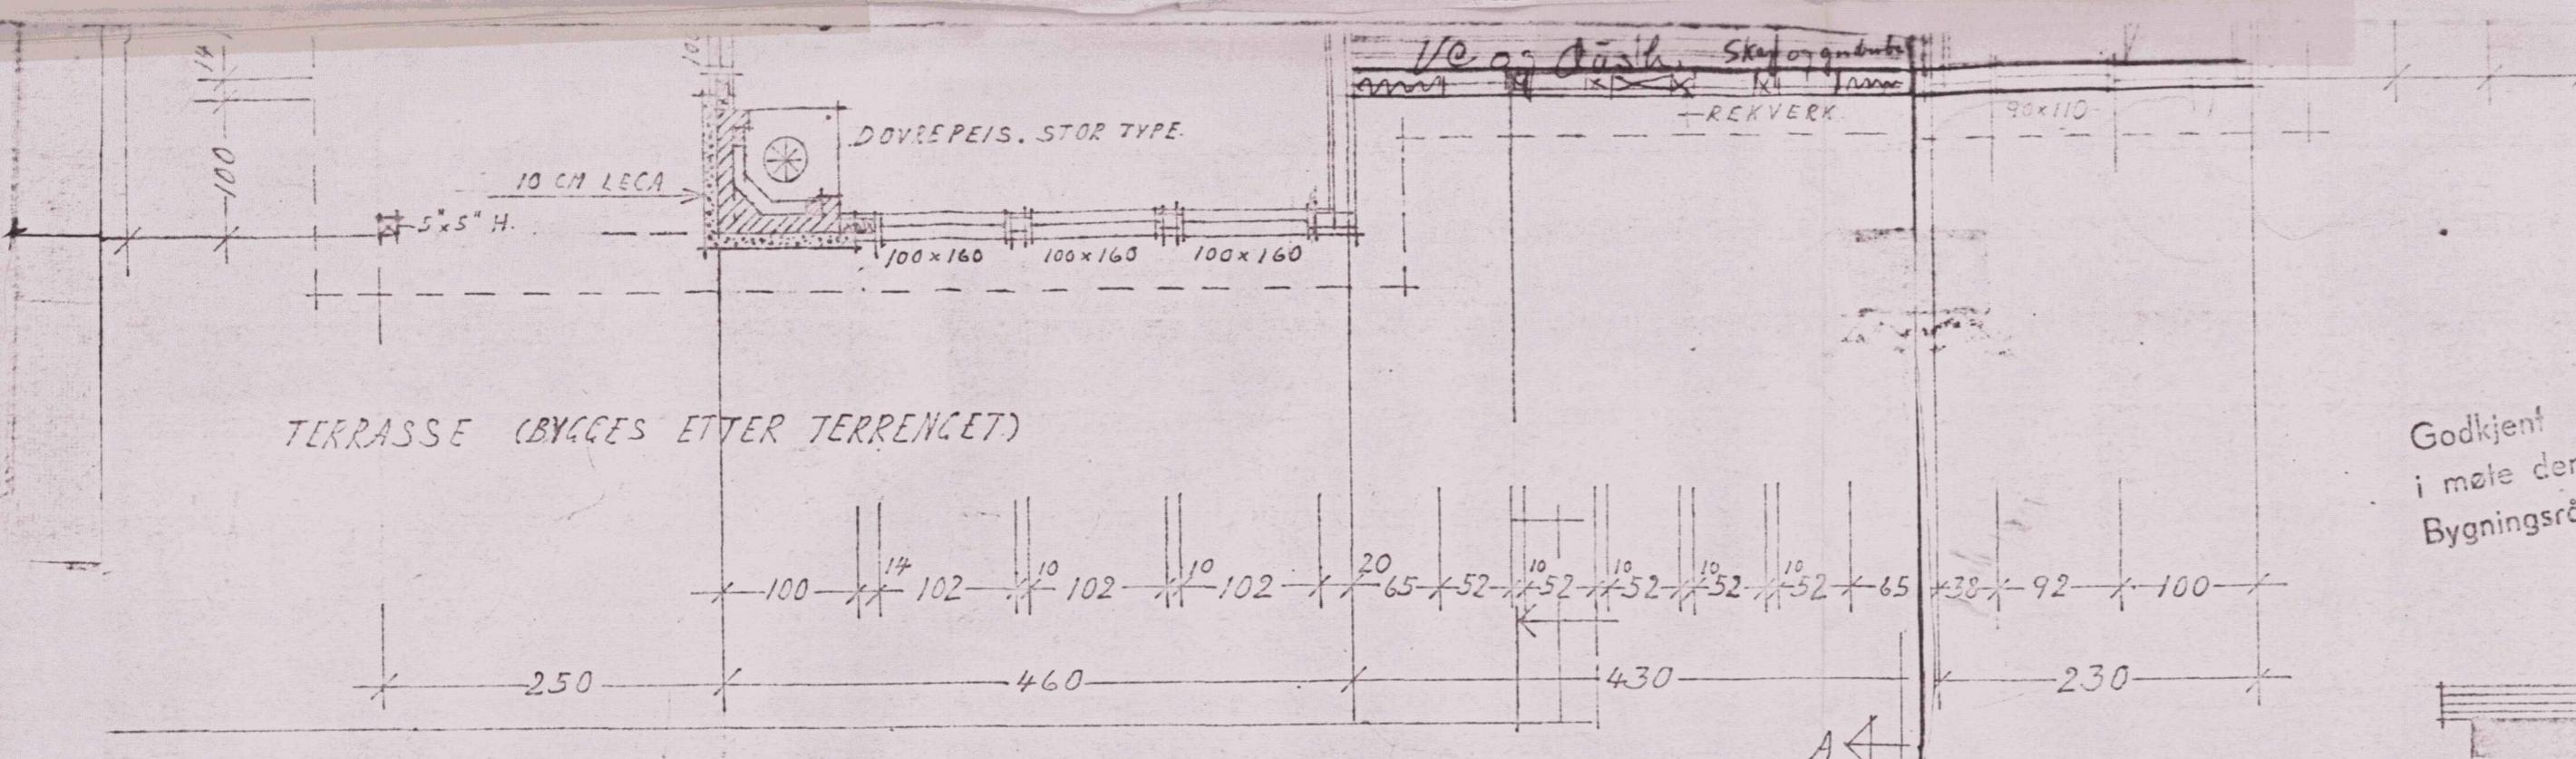


Bruk med Bjørne bwood han mener om  
ø la utgjør g i ett o la vekk veranda slik at  
vi får dør og wc på et rom ellers der det er  
gi et bra soverom der som bedst er tegnet n. 22

Den som bygger etter denne  
tegning formidler selv til  
å kjøpe byggverarena fra  
Florvæg bruk

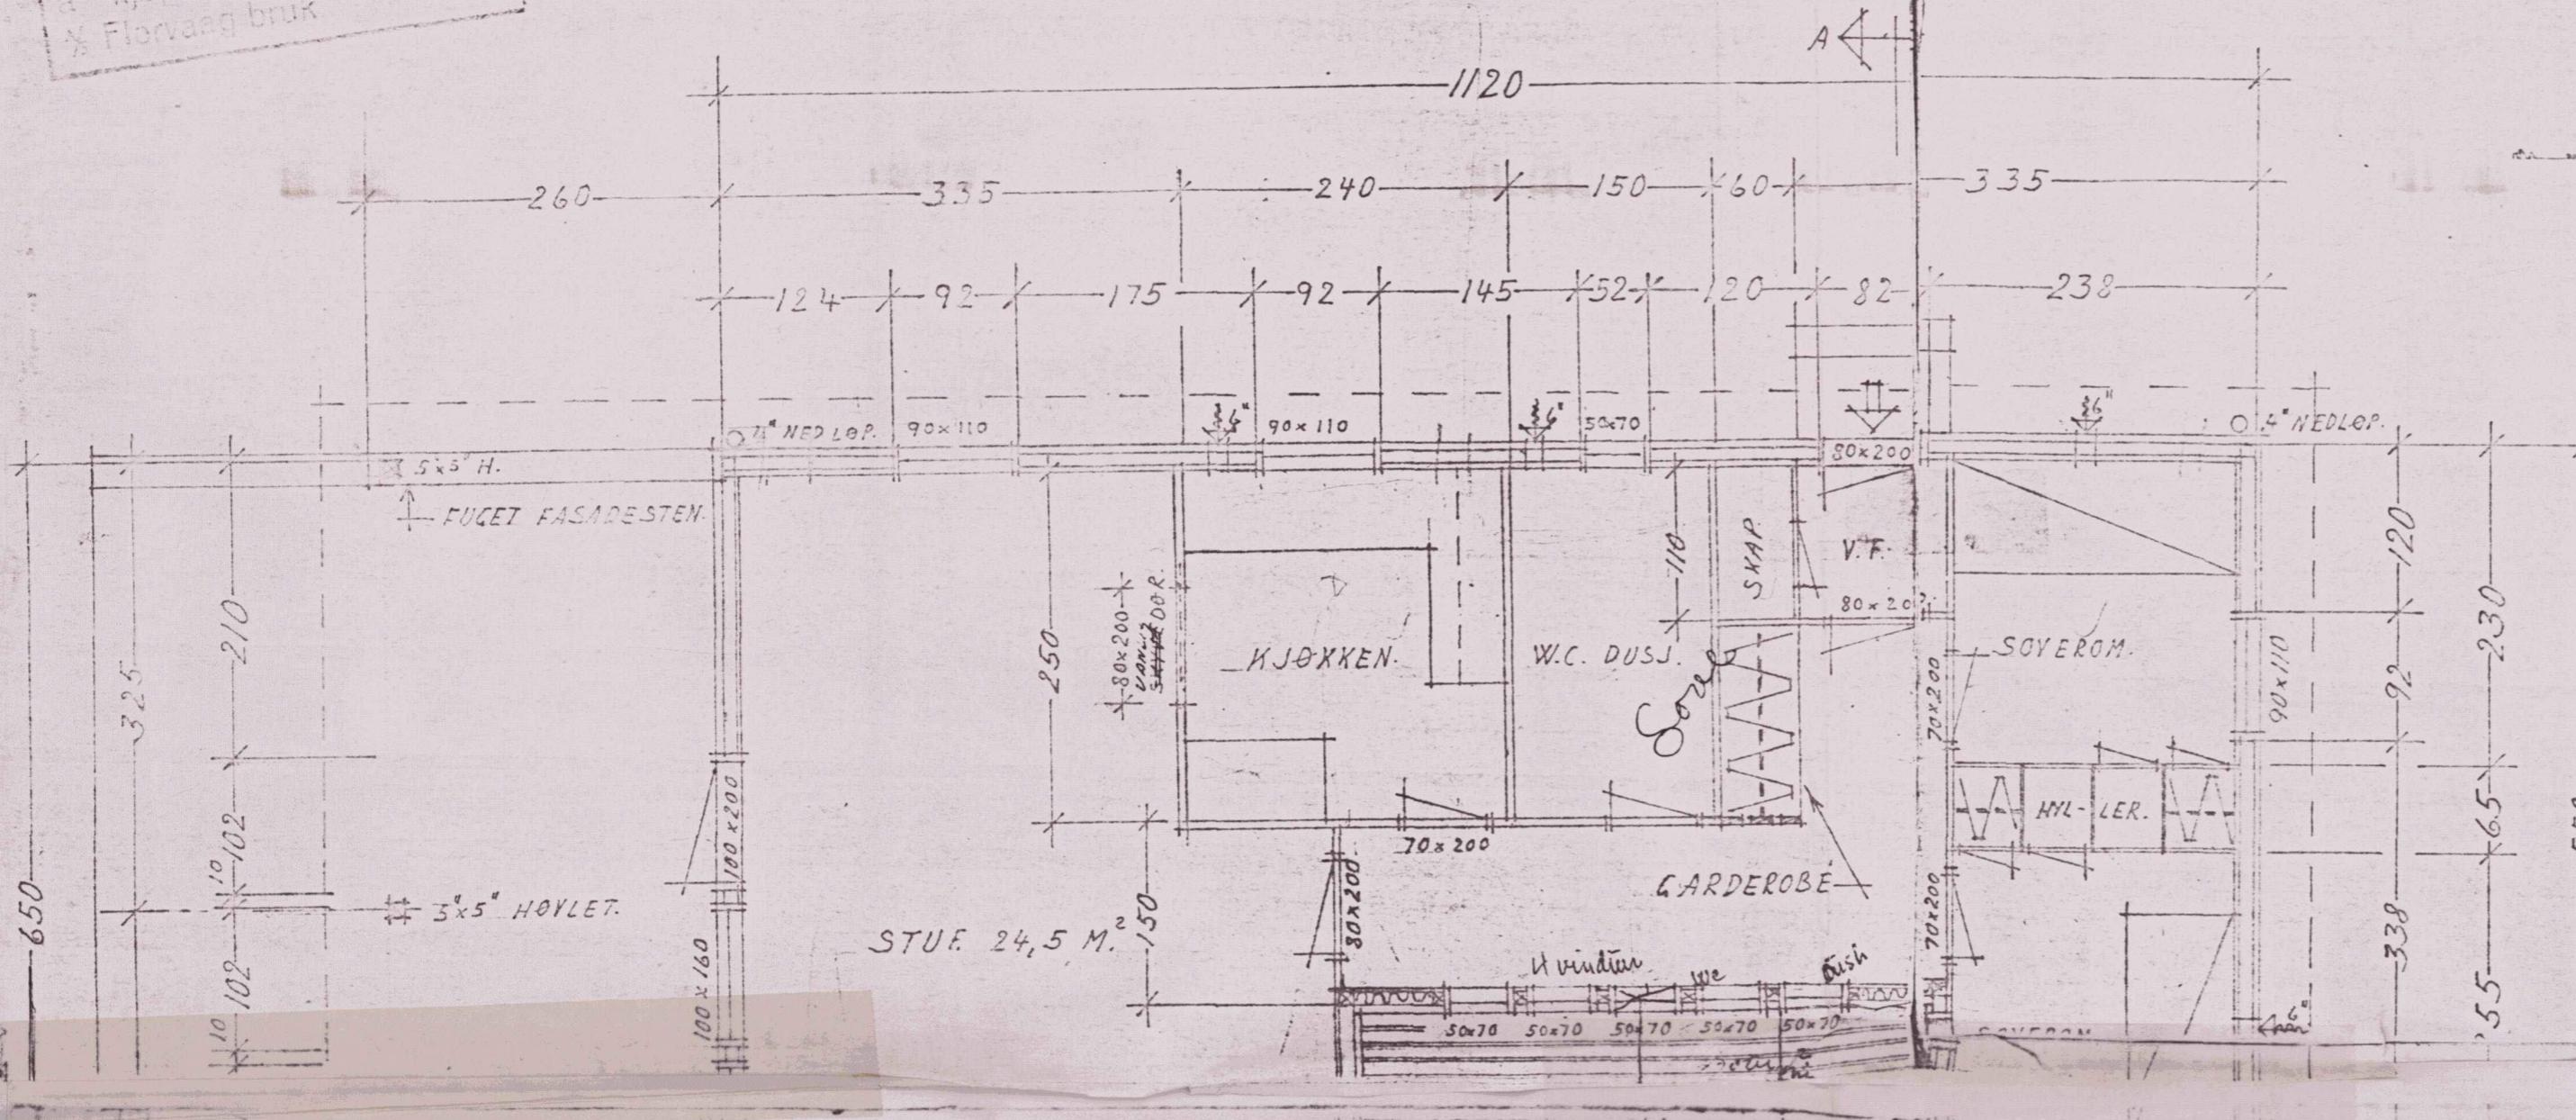

Godkjent  
i møte den 28/11 sak nr. 227/21  
Bygningsrådet i Rødey

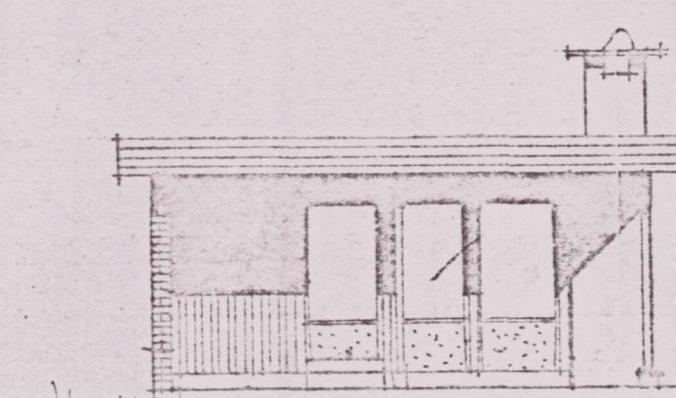

Den som bygger etter  
tegning formidler selv til  
å kjøpe byggverarena fra  
Florvæg bruk

"F. B." HYTTE NR.  
BYGGERE:  
PLAN, SNITT OG FASA  
M=1:50-1:100 BERGEN  
DEN 11/11/1981