


Fasade Nord

1:100

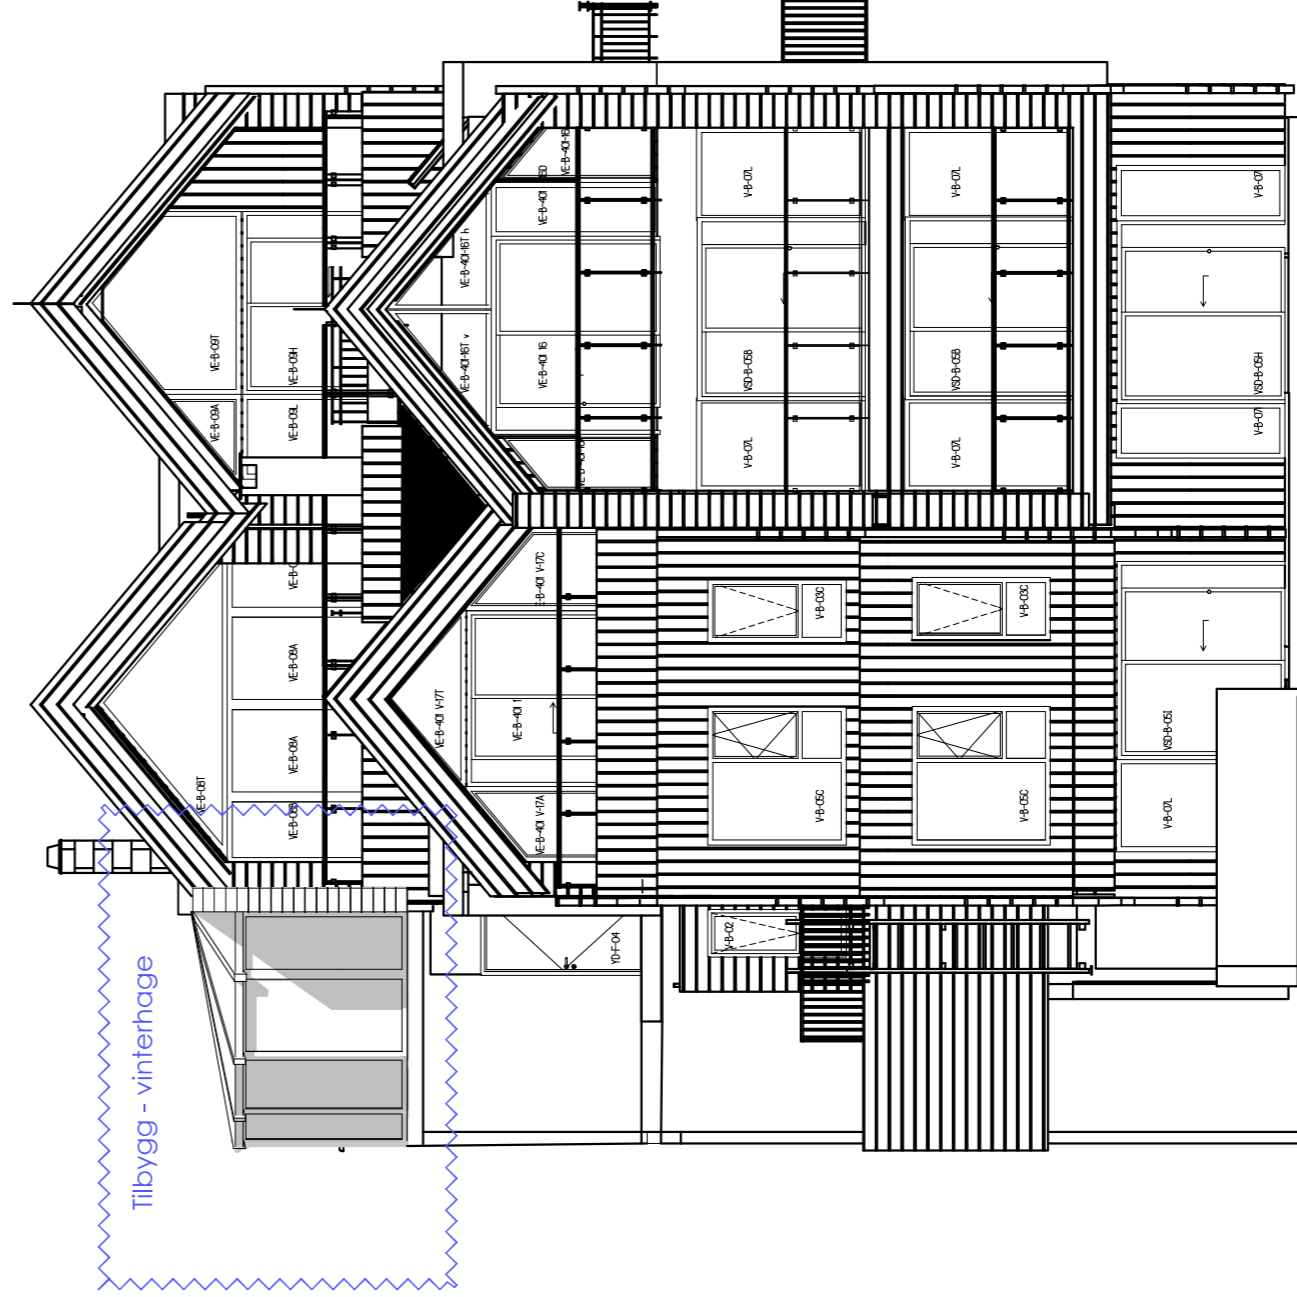

Fasade Vest

1:100

<b>PROSJEKT</b> ARCHICAD 24	<b>Revisjonsdato#1</b> 21.02.2022
<b>Prosjektnr.</b> P-609 V2_2022	<b>Revisjonsdato#2</b> 00.00.2020
<b>Tegningsnr.</b> A-20-01	<b>Revisjonsdato#3</b> 00.00.2020
<b>Type tegning:</b> Fasade Nord og Vest	<b>Revisjonsdato#4</b> 00.00.2020
<b>Fase:</b> BYGGEMLDINGSTEGNING	<b>Revisjonsdato#5</b> 00.00.2020
<b>Format</b> A3	



BYGGESØKNADER & TEGNETJENESTER

AdvisorWest

Org nr: 913 300 610 MVA

Storebotn 57A, 5309 Kleppestø

Tlf: +47 40 58 38 38, post@advisorwest.no

www.advisorwest.no

Tiltakshaver:

FRADA AS v/Frank Rune Dale

Tiltaksadresse:

Kyrkjevegen 30A, 5911 Alversund

4631 Alver

Gnr: 138

Bnr: 21

Snr: 27

Tiltak/prosjekt:

Nytt påbygg - vinterhage

Kontroll prosjekt

Signatur:

Kontroll utførende

Signatur:

Målestokk:

1:100


Dato:

17.02.2022

AREAL	EKS BRA	NY BRA	EKS BYA	NY BYA
Loft	m²	m²		
4. Etasje	m²	m²		
3. Etasje	m²	m²		
2. Etasje	m²	m²		
1. Etasje	156,0m²	28,0m²		
Kjeller	m²	m²		
Total	156,0m²	28,0m²	m²	m²

**Stedlig kontroll måling må utføres, noen avvik mellom tegning og faktiske mål kan forekomme.**

Tegninger levert av AdvisorWest er opphavsrettlig beskyttet og kan ikke kopieres uten skriftlig samtykke.

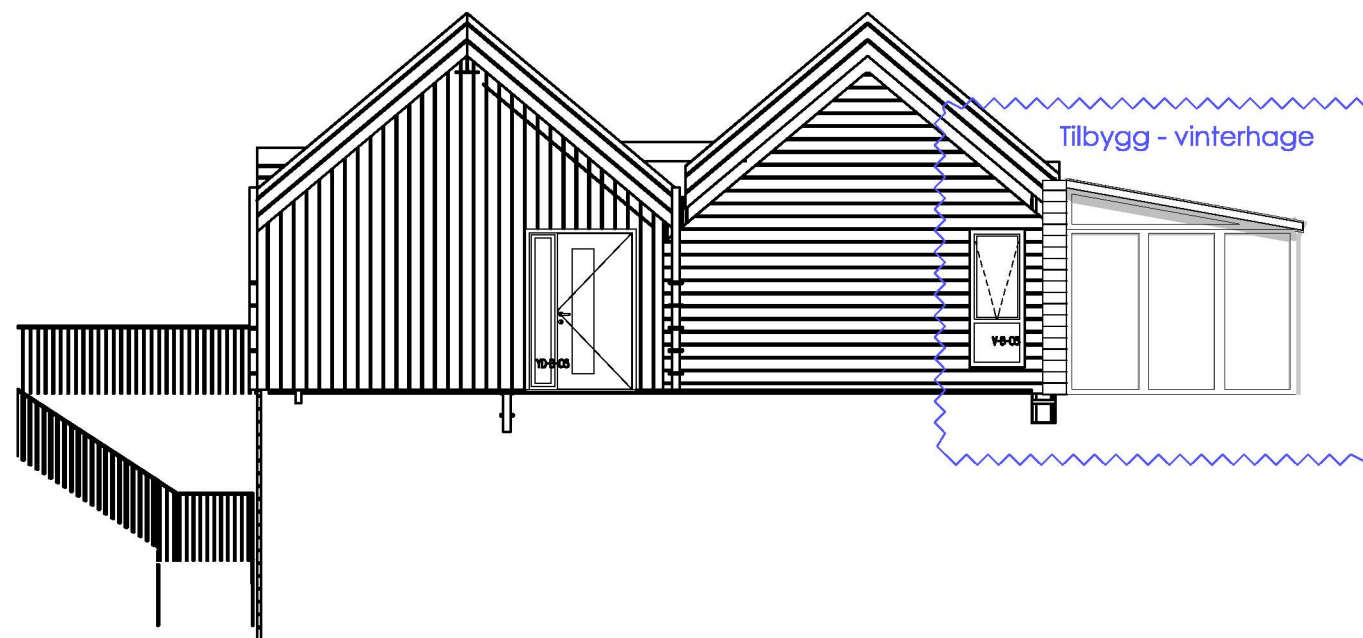

Fasade Øst

1:100

ARCHICAD 24	
Prosjektnr: P609 V2_2022	Revisjonsdato#1 21.02.2022
Tegningsnr.: A20-02	Revisjonsdato#2 00.00.2020
Type tegning: Fasade Sør og Øst	Revisjonsdato#3 00.00.2020
Fase: BYGGEMELDINGSTEGNING	Revisjonsdato#4 00.00.2020
Format A3	Revisjonsdato#5 00.00.2020



BYGGESØKNADER & TEGNETJENESTER

**AdvisorWest**  
Org nr: 913 300 610 MVA  
Storeboin 57A, 5309 Kleppestø  
Tlf: +47 40 58 38 38, post@advisorwest.no  
www.advisorwest.no

**Tiltakshaver:**  
FRADA AS v/Frank Rune Dale  
**Tiltaksadresse:**  
Kyrkjevegen 30A, 5911 Alversund  
4631 Alver

Gnr: 138	Bnr: 21	Snr: 27
-------------	------------	------------

**Tiltak/prosjekt:**  
Nytt påbygg - vinterhage

<b>Kontroll prosjekt</b> Signatur:	<b>Kontroll utførende</b> Signatur:
---------------------------------------	--

Målestokk: 1:100	Dato: 17.02.2022
---------------------	---------------------

AREAL	EKS BRA	NY BRA	EKS BYA	NY BYA
Loft	m <sup>2</sup>	m <sup>2</sup>		
4. Etasje	m <sup>2</sup>	m <sup>2</sup>		
3. Etasje	m <sup>2</sup>	m <sup>2</sup>		
2. Etasje	m <sup>2</sup>	m <sup>2</sup>		
1. Etasje	156,0m <sup>2</sup>	28,0m <sup>2</sup>		
Kjeller	m <sup>2</sup>	m <sup>2</sup>		
Total	156,0m <sup>2</sup>	28,0m <sup>2</sup>	m <sup>2</sup>	m <sup>2</sup>