

ARKIV

Gjenn Kvalvågnes

LINDAS KOMMUNE

INGENIØR P. H. H. H. H.


00915 121.4.76

ARKIV 010

Hordaland
14 JUN 1976
landbrukselskap

HANDSAMADEN
11 JAN. 1977
LINDAS BYGNINGSRÅD

LINDAS JORDSTYR
13. MAR 1976
Jnr. 358/849

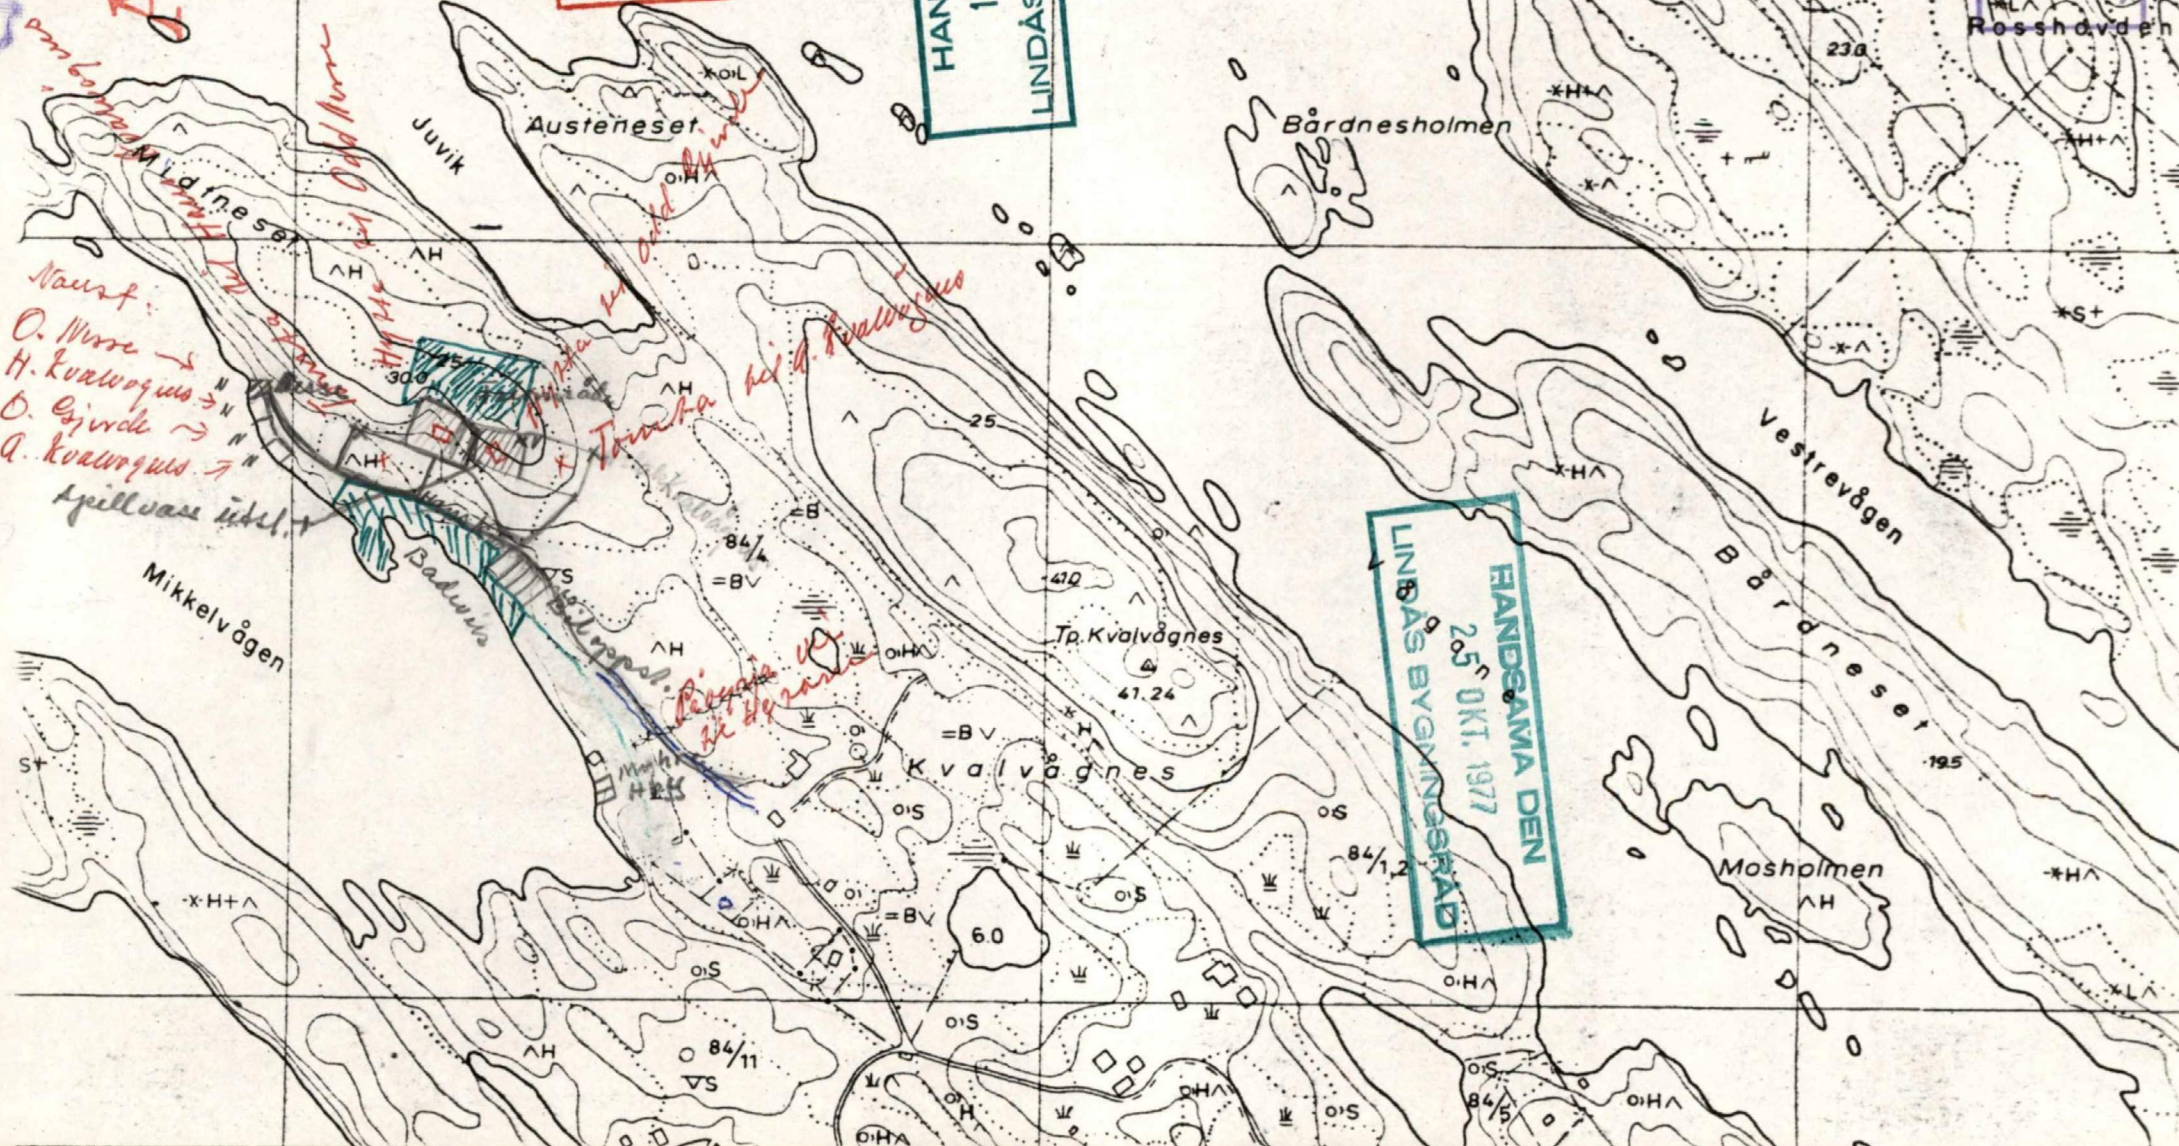

Nautst:
O. Murre →
H. Kvalvågnes →
O. Eijvold →
Q. Kvalvågnes →
Spillvass utel.

Mikkelvågen

Om bølger i Austneset

Juvik
Austneset
Badhus
Kvalvågnes


Påvisning av bygning

HANDSAMADEN
25 OKT. 1977
LINDAS BYGNINGSRÅD

Rosshøyden

Vestrevågen

Mosholmen

Bårdnesholmen