




FØR_VEST FASADE



NY_VEST FASADE

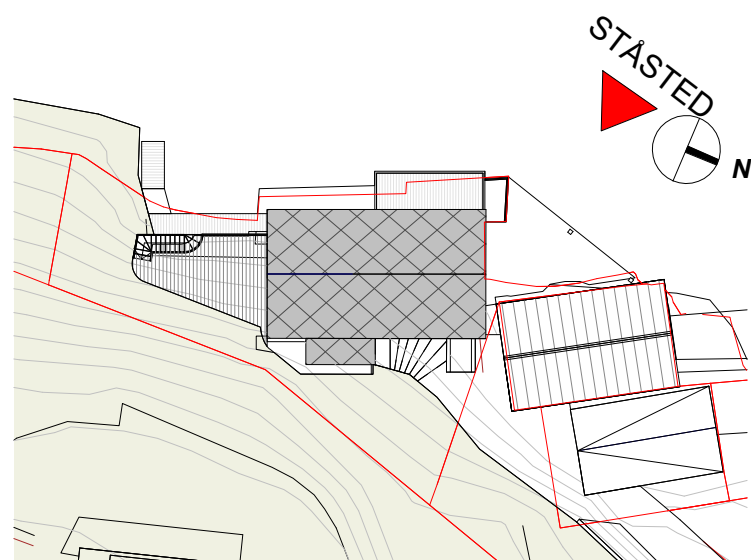

HENVISNINGSPLAN

RAMMESØKNAD

Nr	Beskrivelse	Dato	Av
Revisjoner			
ANNE RIKKE og TRYGVE BJØRKHAUG KYRKJEVEGEN 89, 5911 ALVERSUND (Gbnr.139/89)			
ILLUSTRASJONER VEST FASADE - EKS. og NY SITUASJON			
ILLUSTRASJON	1 : 400	FORMÅL	PROSJEKT NR
TEKNIK AV	S.K		TEGN NR
KONTROLLERT	AC		REVISJON
DATO	11.05.2022	2597	1301
FORNØYD			

ARKITEKTER MNAL
 Forum Arkitekter AS Damsgårdsveien 16 5058 Bergen
 Tlf.: 55 16 59 00 E-post.: info@forumarkitekter.no

