


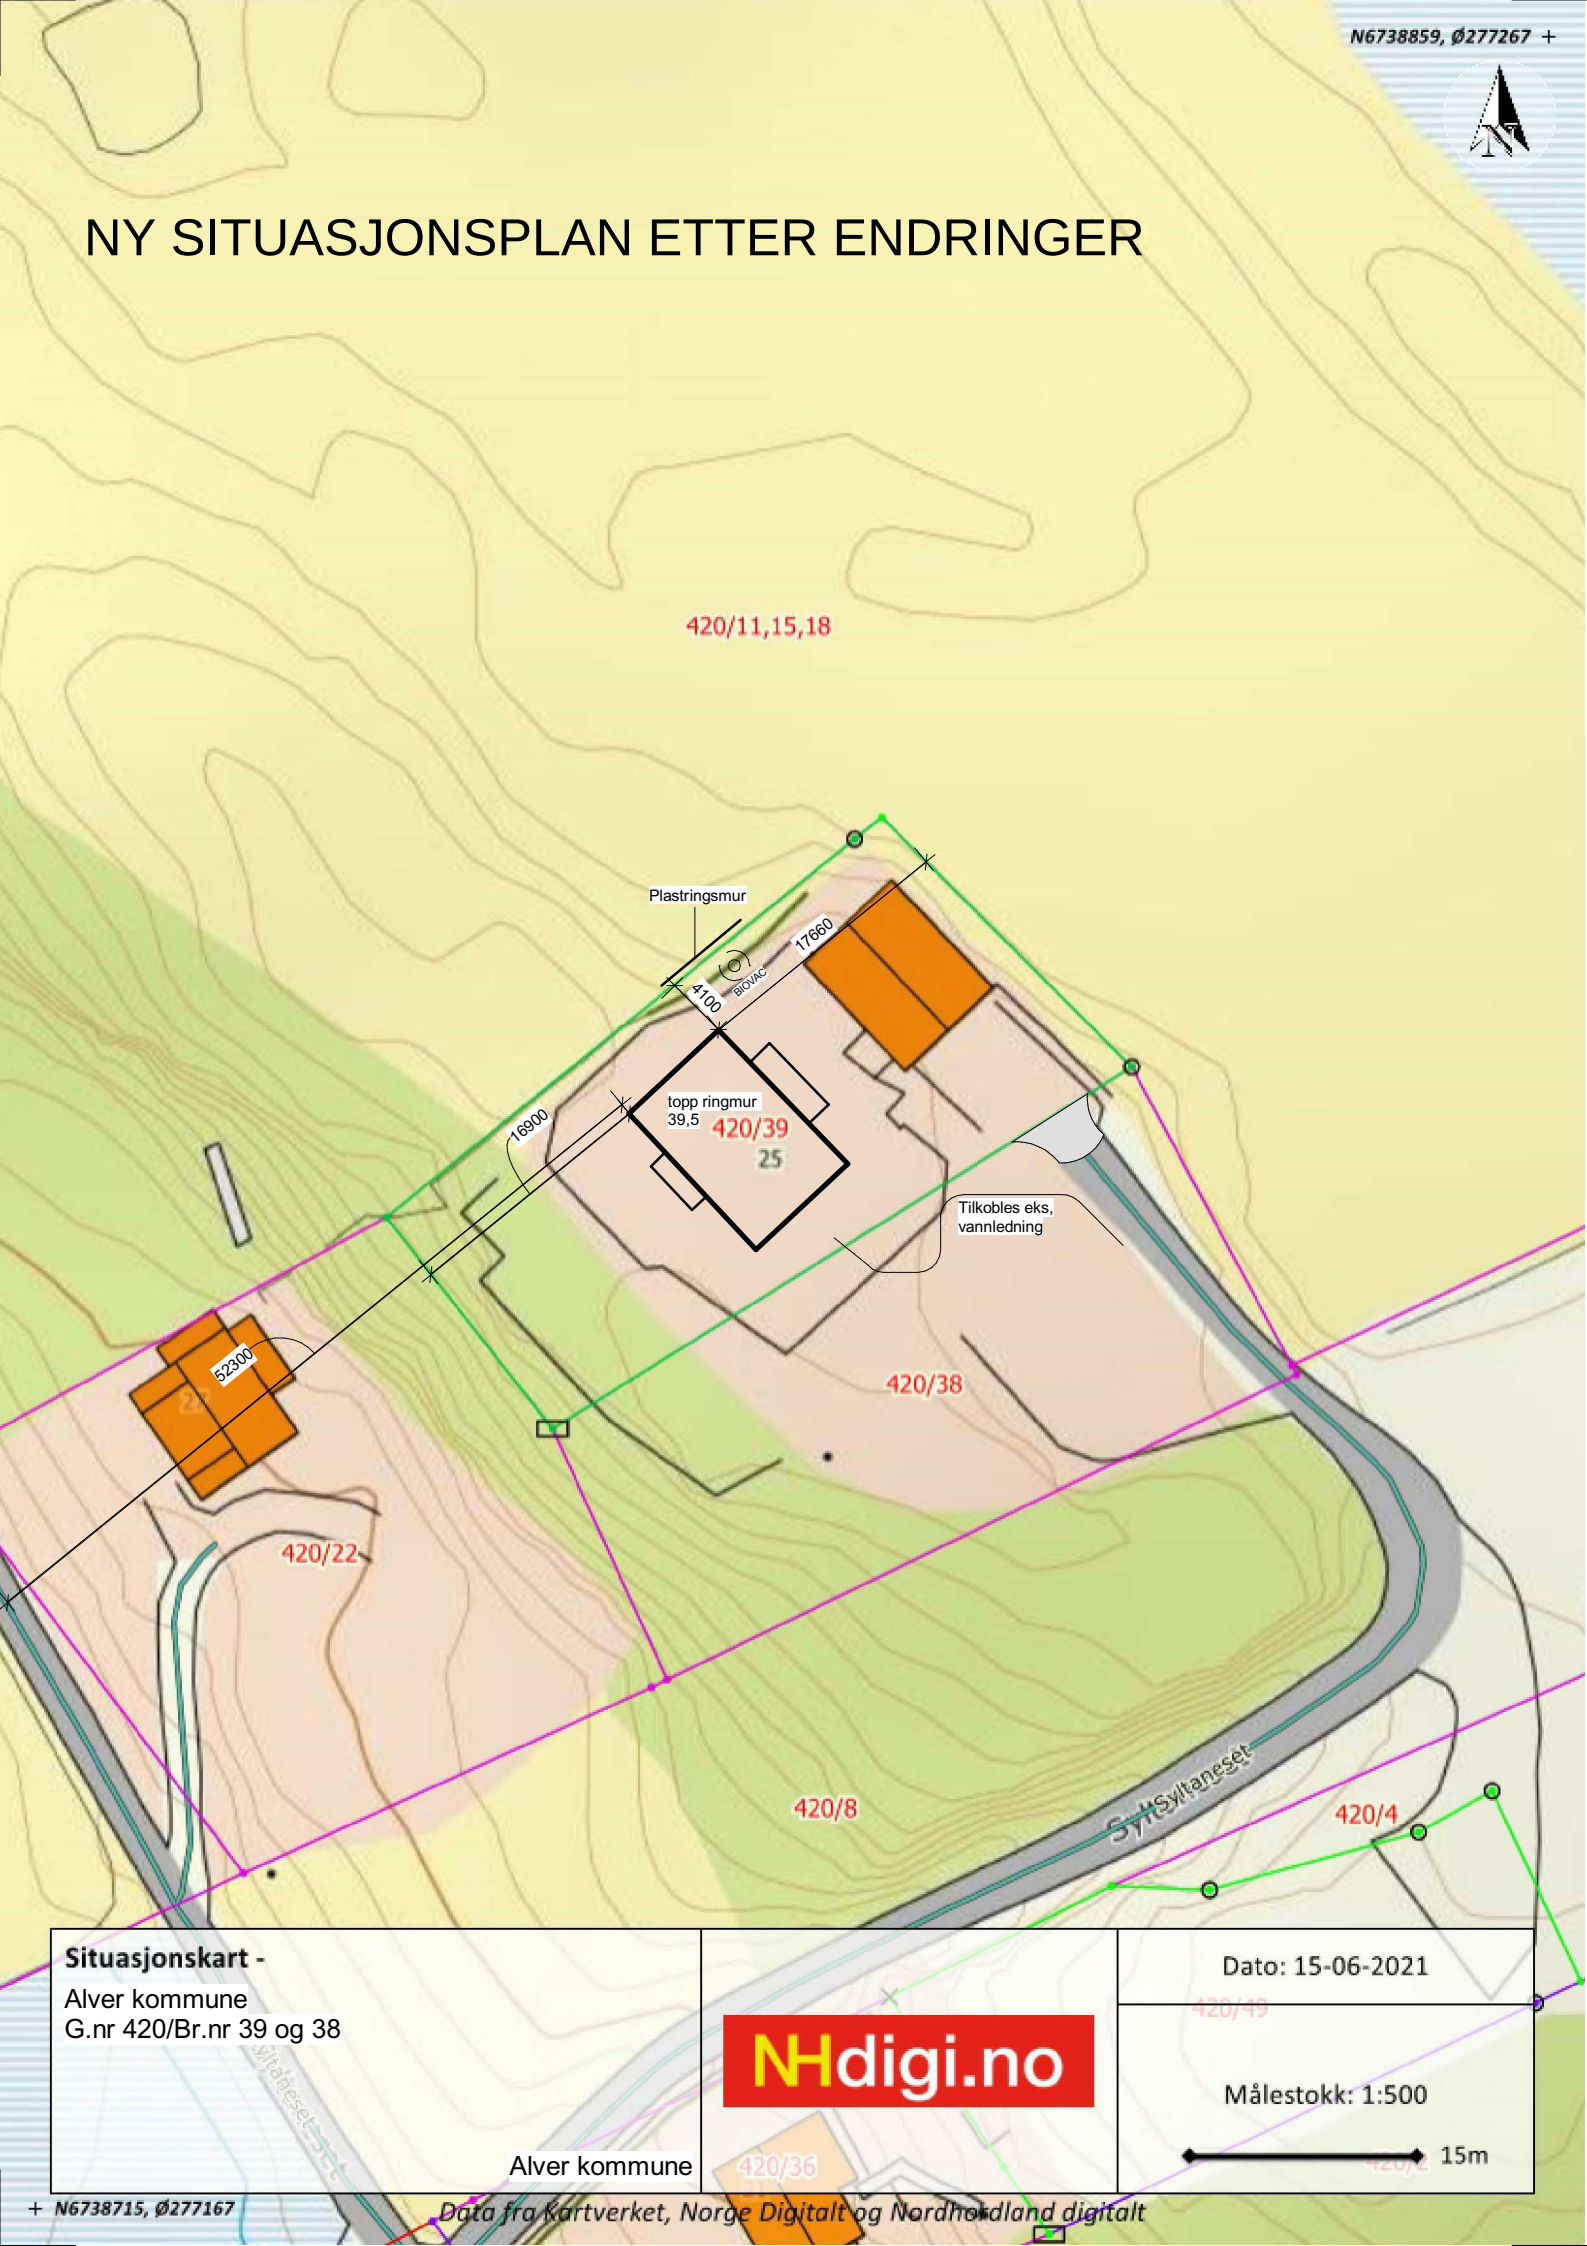

NY SITUASJONSPLAN ETTER ENDRINGER



Situasjonskart -

Alver kommune
G.nr 420/Br.nr 39 og 38



Dato: 15-06-2021

Målestokk: 1:500

15m

Alver kommune