


HEIGHT must be between 1 and 400

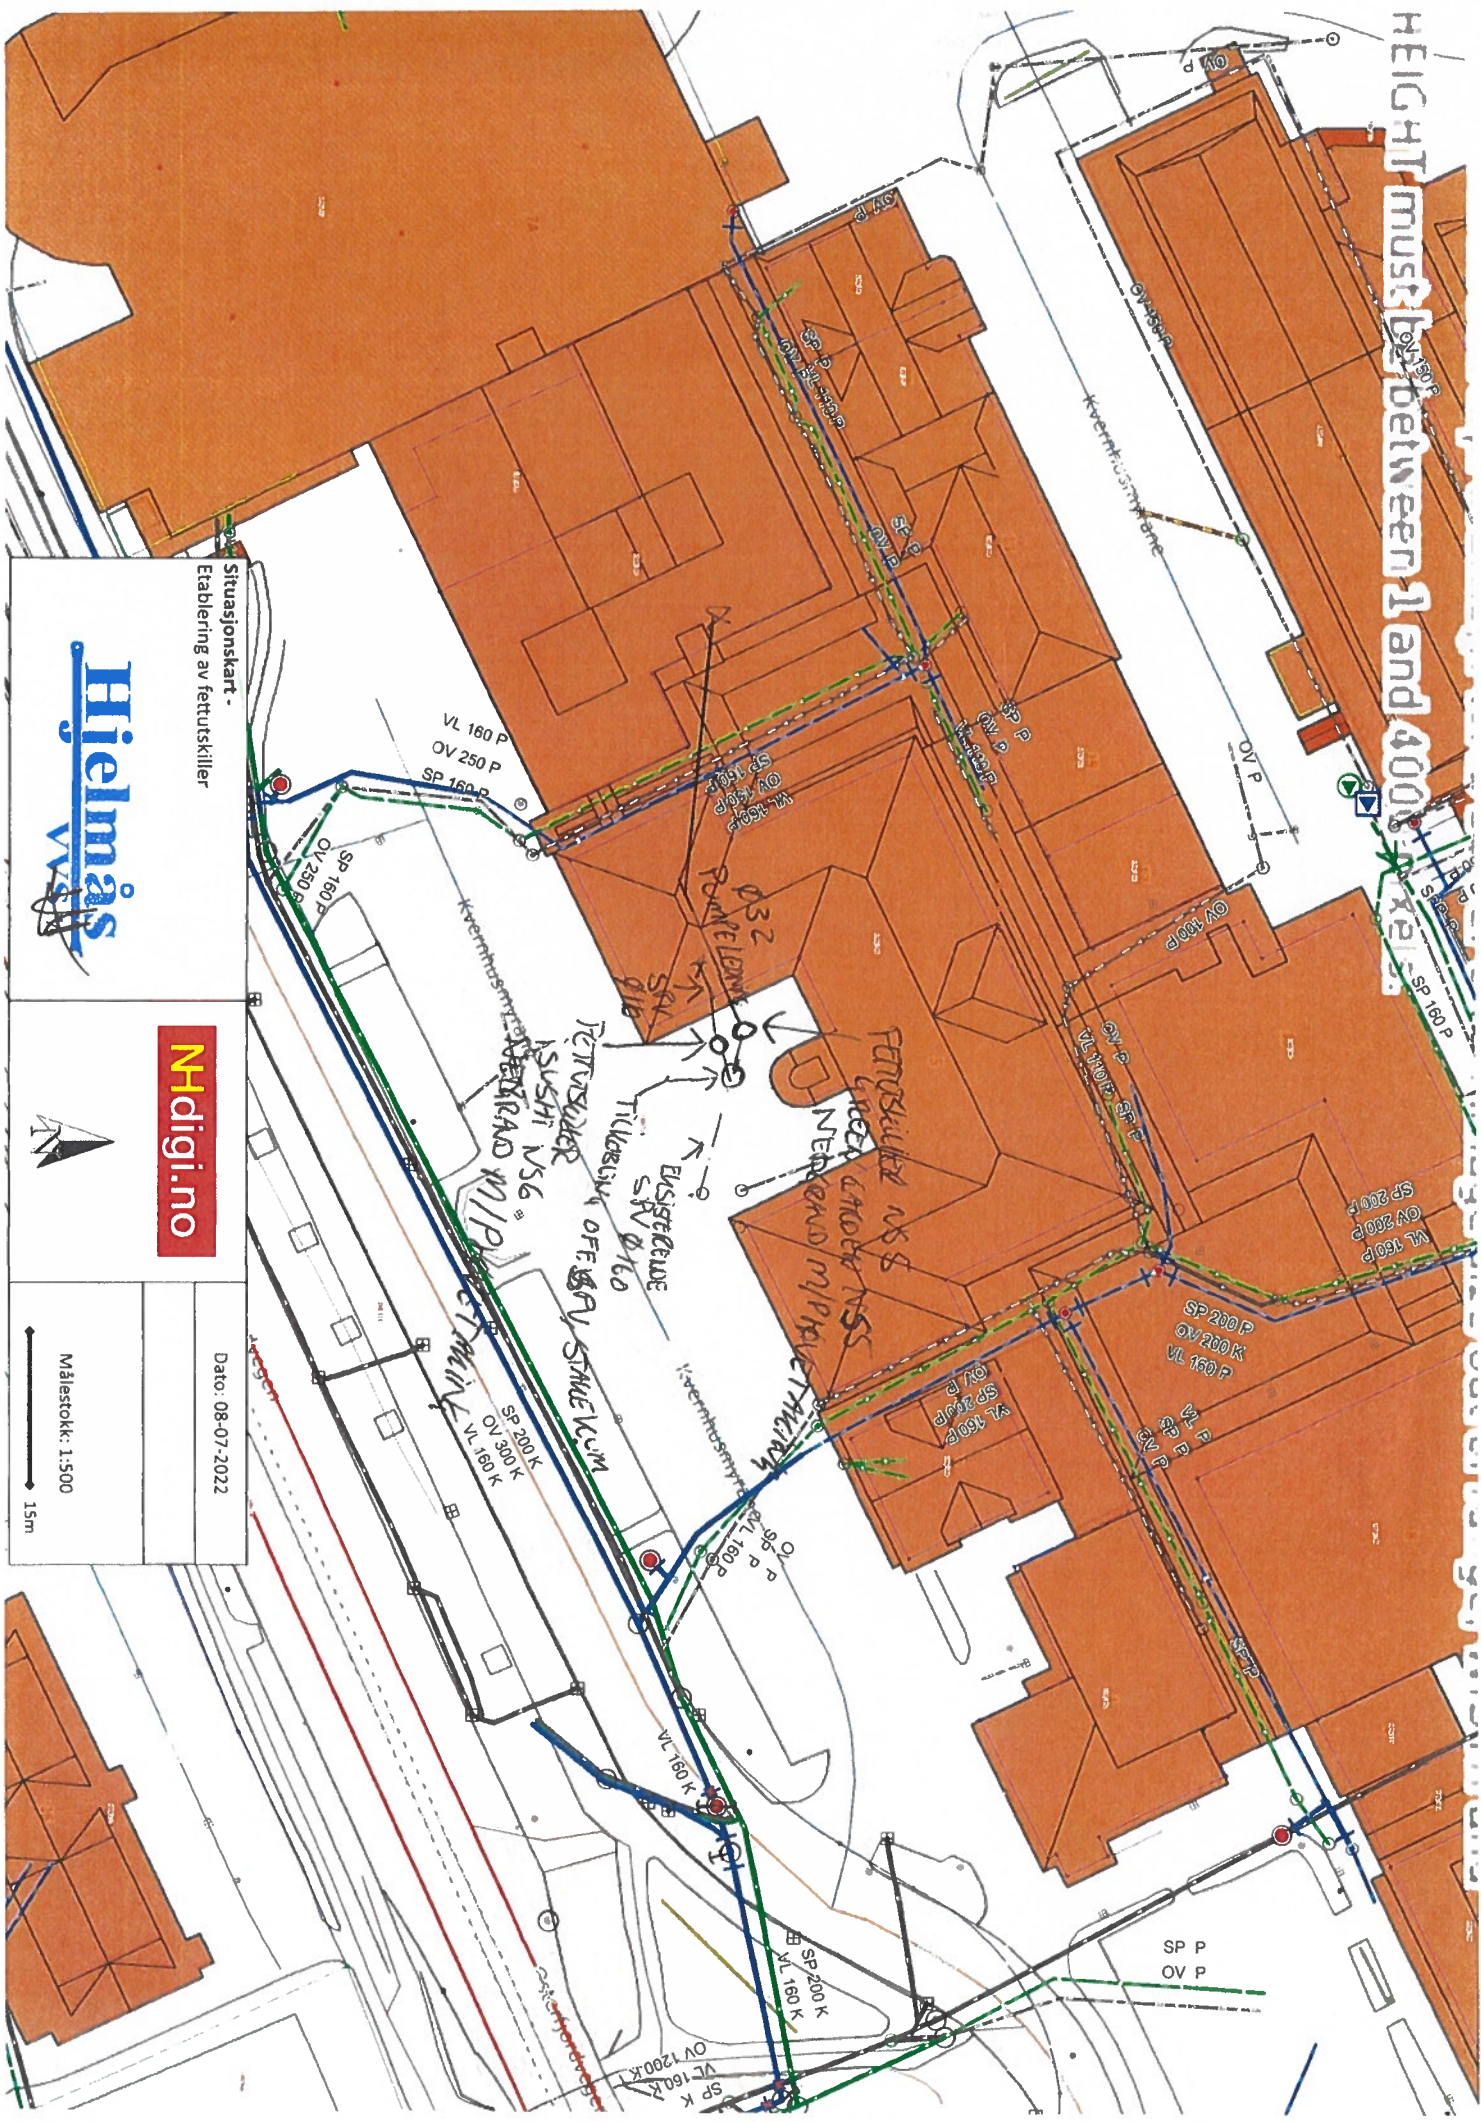

Situasjonskart -
Etablering av fettutskiller

Hjelmås
VVS

Nhdigi.no



Dato: 08-07-2022

Målestokk: 1:500

