


HEIGHT must be between 1 and 4000

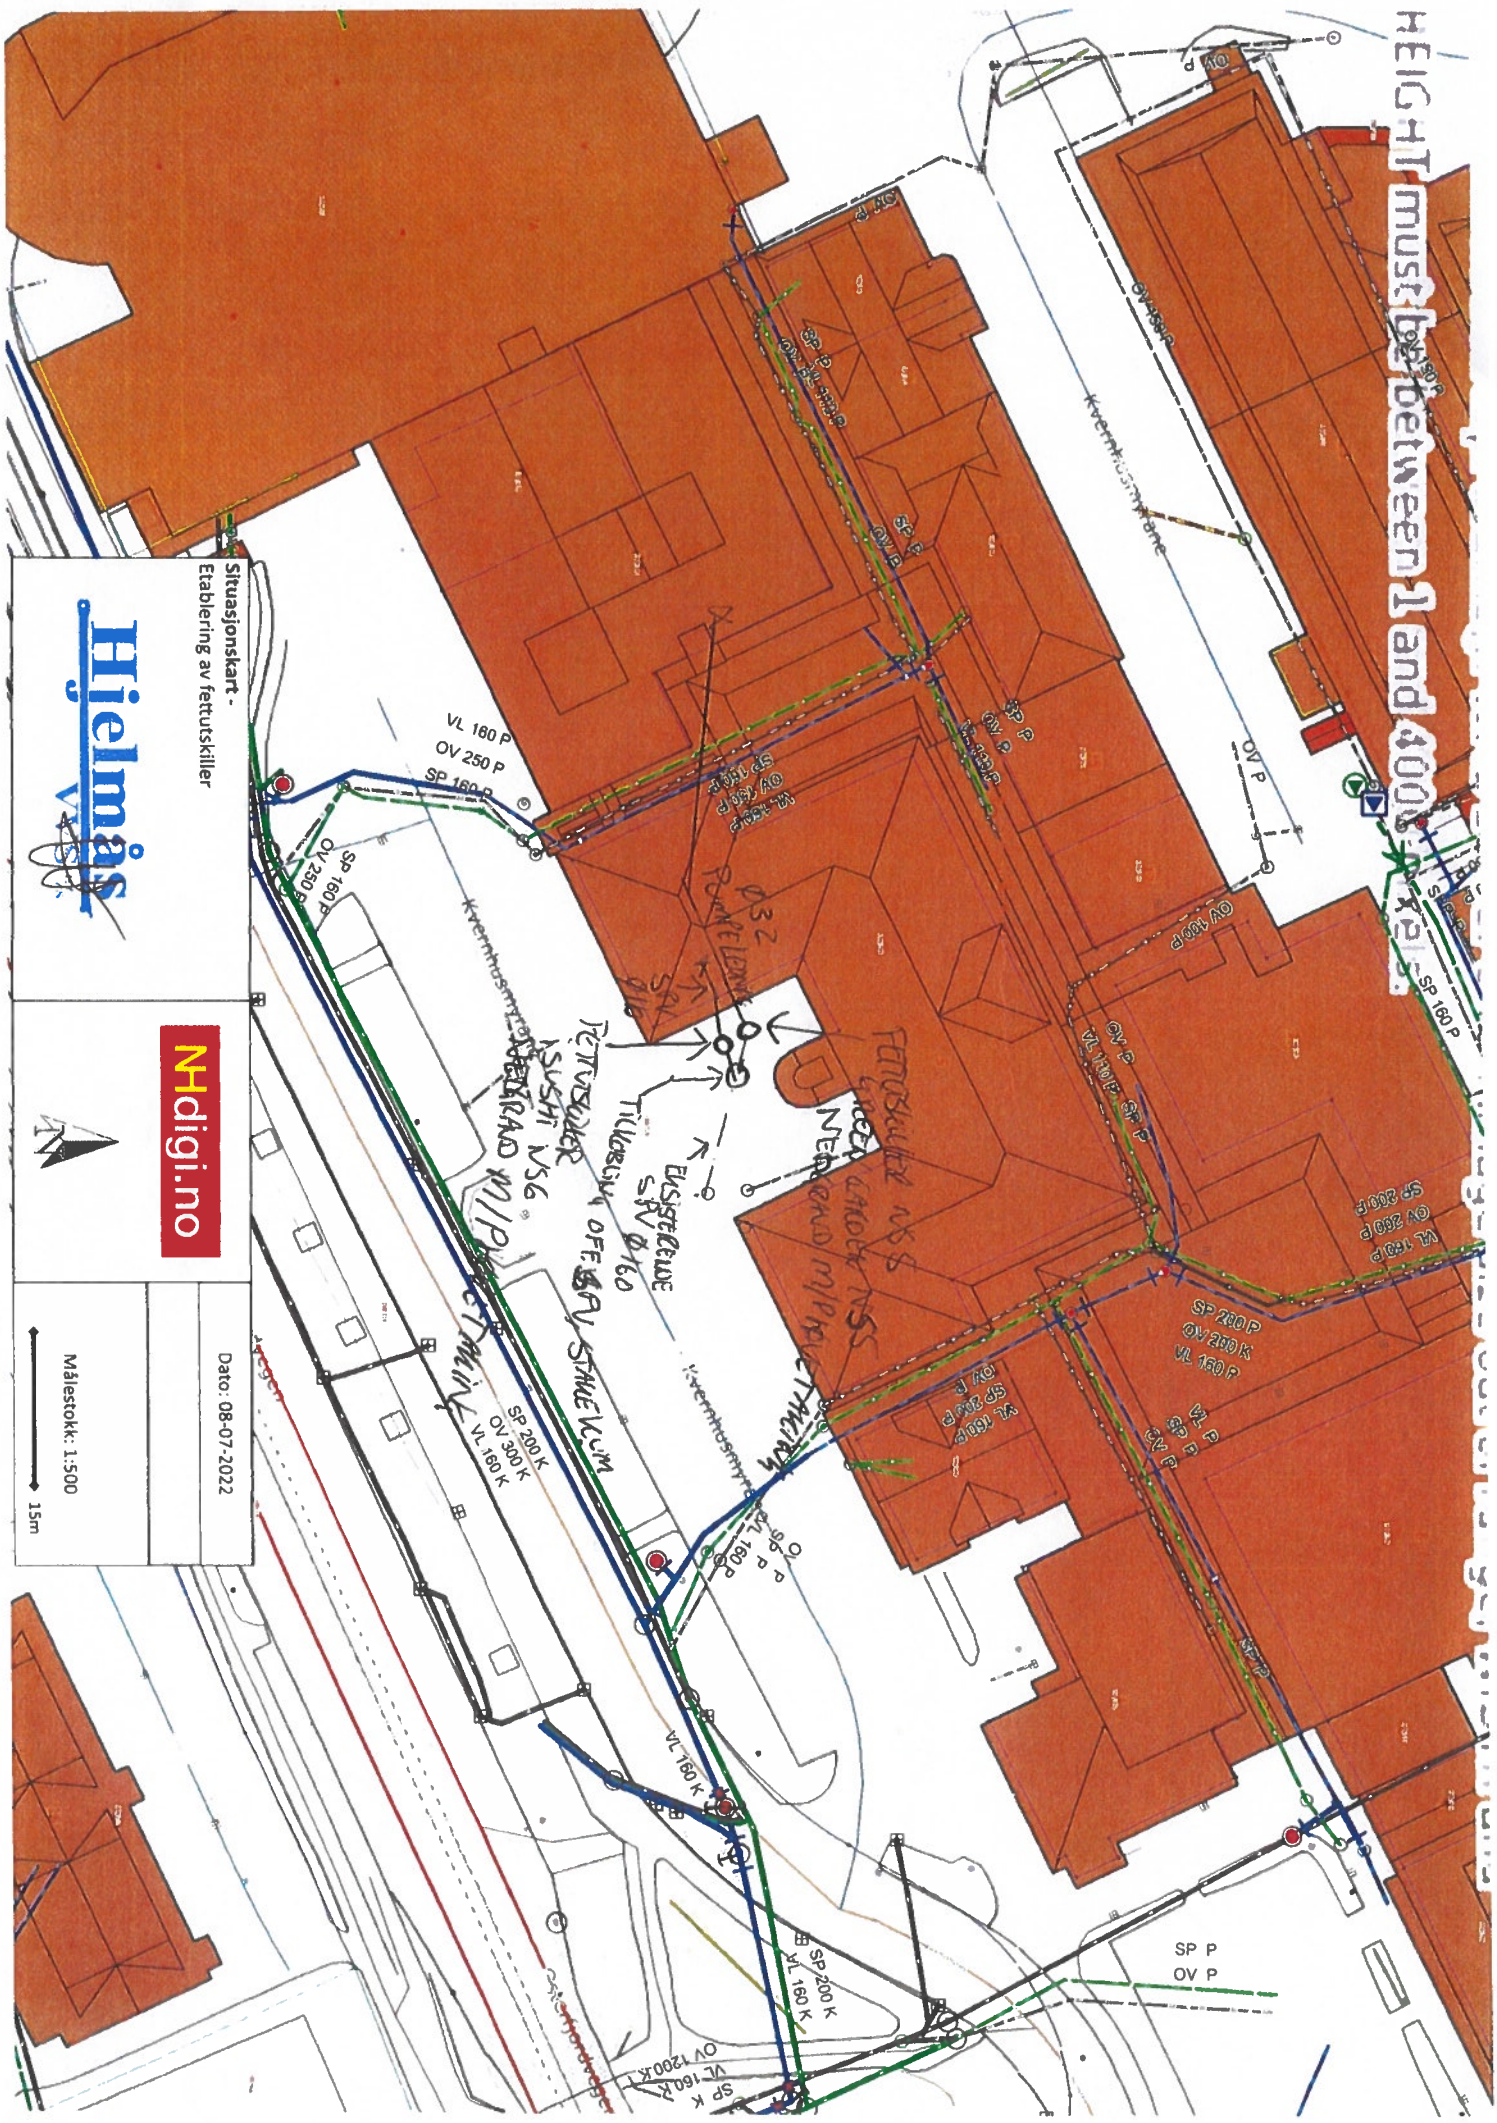

Situasjonskart -
Etablering av fetterskiler

Hjelmås

Nhdigi.no



Dato: 08-07-2022

Målestokk: 1:500

15m