


11

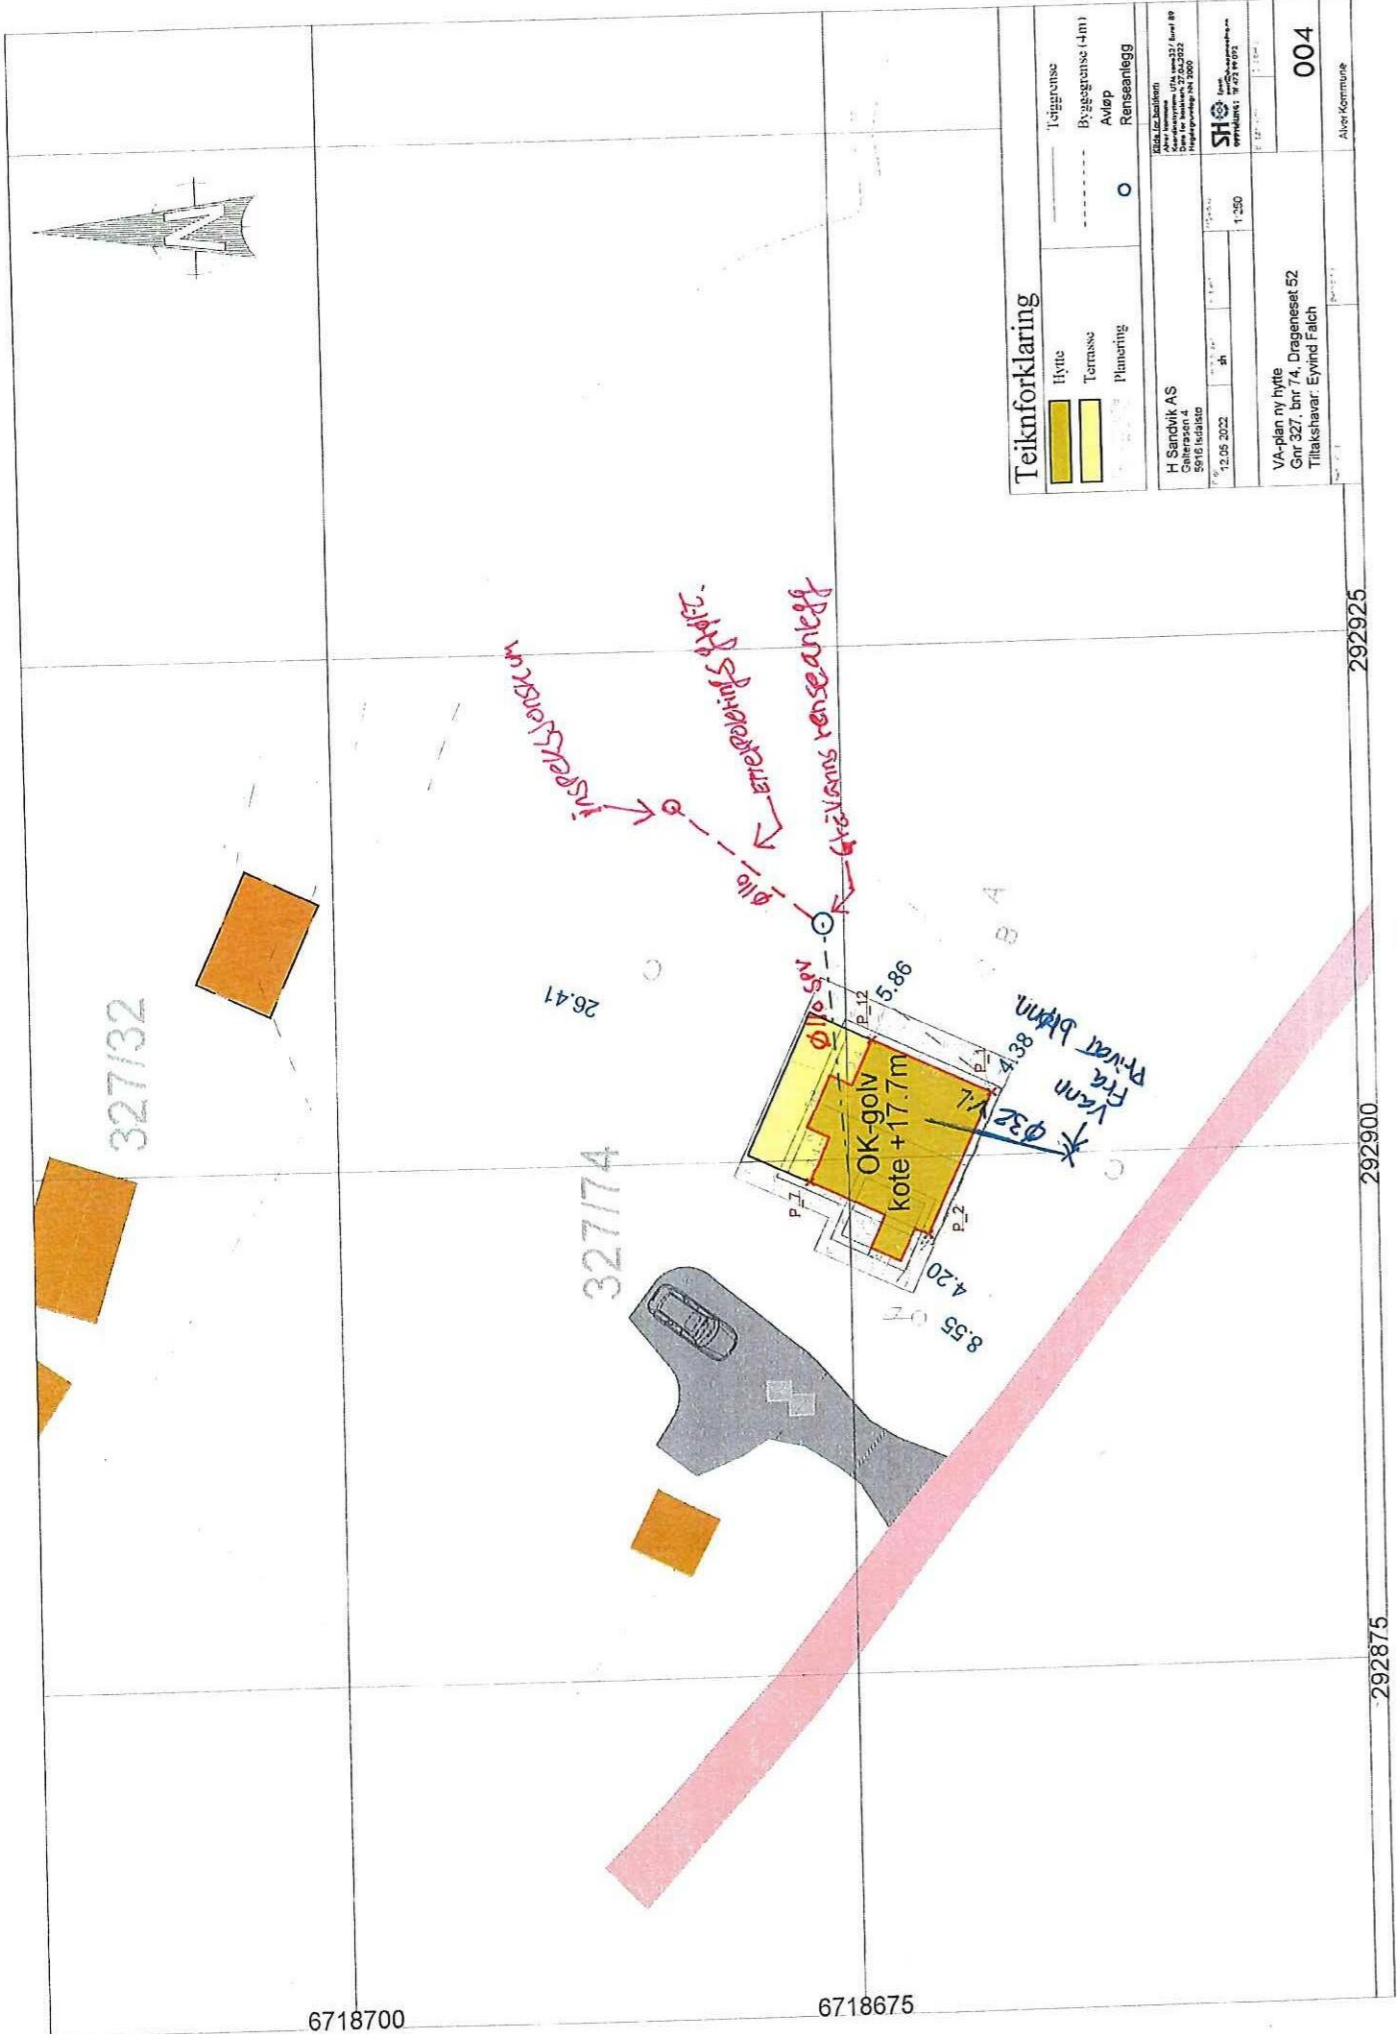

Teiknforklaring

	Hytte		Teigrænse
	Terrasse		Byggrænse (4m)
	Planering		Avløp

H. Sandvik AS
 12.05.2022
 1:250

VA-plan ny hytte
 Gnr 327, bnr 74, Draganeset 52
 Tiltakshavar: Eyvind Falch

004
 Alver Kommune

6718700

6718675

292875

292900

292925

327132

327174

26.41

8.55

4.20

4.38

98.5

P12

P1

P2

