

D-1


N6721223, Ø283302 +



Mjølkevika

Fjernet

EBA 12 x 2,4 x 0,9

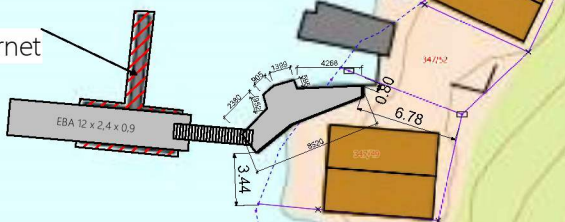

Situasjonskart -  
Kai og flytebrygge

Dato: 18-08-2022



Målestokk: 1:500

