

Protokoll for oppmålingsforretning etter lov om eiendomsregistrering (Matrikkellova)

Journalnr
20222934

Oppdragsnr

Matrikkeletat

Kommune	K.nr	Adresse	Postnr	Poststad
Alver Kommune	4631	Postboks 4	5906	Frækhaug

Matrikkeleining

Gateadresse	Gnr	Bnr	Fnr	Snr	Registrert eigar/festar
Slettevegen 690	497	3	0	0	Instebø Jostein Gunnar (Hjemmelshaver)
	497	4	0	0	Instebø Jostein Gunnar (Hjemmelshaver)

Om oppmålingsforretninga

Forretninga avvikla:	Dato	Kl	Stad
	20.06.2022	09.30	Slettevegen 690

Forretninga gjeld oppretting av matrikkeleining

 Grunneigedom Festegrunn Anleggseigedom Uteareal eigarseksjon

Forretninga gjeld registrering av eksisterande grunn

 Grensejustering Klarlegging av eksisterande grense Nymerking av eksisterande grense Registrering av ureg. jordsameige Matrikulering av umatrikulert grunn
 Arealoverføring Anna

Forklaring

Frådeling av tunet og naustetomt frå gnr. 497, bnr. 3 og 4.

Oppmøte ved tunet kl. 09.30. Oppmøte ved naustet ca. kl. 11.30

Saksbehandling	Løyvedato	Dato for fullstendig rekvisisjon	Pårekna dato for fullført matrikulering
	23.03.2022		
Rekvirent	Rekvisisjonsdato		
Instebø Jostein Gunnar	27.08.2021		

Habilitet

Landmålaren sitt namn

Liv Berit Ones

 Landmålar orienterte partane om det låg føre forhold av personleg eller økonomisk art som kunne tilseia inhabilitet. Hadde nokon av partane merknader/innvending til gjennomføringa av forretninga? Nei Ja (jfr. vedlegg)

Varsling og oppmøte

Varsellet om oppmålingsforretning inneheld ei liste over dei personane som var varsla, deira partsstilling, varslingsdato og varslingsmåte. Under forretninga vart det oppmoda om å stadfesta sitt frammøte ved underskrift på lista og framsyning av legitimasjon. (Jfr. vedlegg).

Ev. merknader til varslinga

Ingen

Saksdokument - bakgrunn for forretninga

Dokumenttype	Forklaring	Journalpost nr	Vedlegg nr	Urelevant
Søknad etter pbl				X
Vedtak (tillatelse) etter pbl				X
Rekvisisjon av oppmålingsforretning				X
Varsel om oppmålingsforretning				X
Varsel om oppmålingsforretning	Varsel oppmålingsforretning - 497/3 i			
Situasjonskart og situasjonsplan				X
Konsesjonsdokument				X
Servitutt				X
Uttalelse/tillatelse fra andre myndigheter				X
Avtaler				X

Omtale av grenser, grensemerke, inngåtte avtaler, skilsdom, påstandar frå partane m.m.

Pkt.nr	Type merke	Status	Punkt godkj. av partane	Målemetode	Nøyaktighet (cm)
1	Off. godkjent grensemerke i jord	Nytt	Godkjent		
2	Off. godkjent grensemerke i jord	Nytt	Godkjent		
3	Umerka punkt	Nytt	Godkjent		
4	Umerka punkt	Nytt	Godkjent		
5	Umerka punkt	Nytt	Godkjent		
6	Off. godkjent grensemerke i jord	Nytt	Godkjent		
7	Off. godkjent grensemerke i jord	Nytt/ eksisterande	Godkjent		
8	Off. godkjent grensemerke i jordfast stein	Nytt/ eksisterande	Godkjent		
9	Off. godkjent grensemerke i jordfast stein	Nytt/ eksisterande	Godkjent		
10	Off. godkjent grensemerke i jordfast stein	Nytt/ eksisterande	Godkjent		
11	Gjerdestolpe	Eksisterande	Godkjent		
12	Off. godkjent grensemerke i jord	Nytt	Godkjent		
13	Off. godkjent grensemerke i jord	Nytt/ eksisterande	Godkjent		
14	Merkestein	Eksisterande	Godkjent		
15	Gjerdestolpe	Eksisterande	Godkjent		
16	Merkestein	Eksisterande	Godkjent		
17	Merkestein	Eksisterande	Godkjent		
18	Off. godkjent grensemerke i jordfast stein	Nytt	Godkjent		
19	Off. godkjent grensemerke i jordfast stein	Nytt/ eksisterande	Godkjent		
20	Off. godkjent grensemerke i fjell	Eksisterande	Godkjent		
21	Kross i jordfast stein	Eksisterande	Godkjent		
22	Gjerdestolpe-rest	Eksisterande	Godkjent		

Oppsummering og fråsegn frå landmålaren

Landmålaren vurderer og gjev ev. kommentarar til: • løyve • rekvisisjonen • varsel om oppmålingsforretninga • førebuing av oppmålingsforretninga • oppmålingsforretninga • måle- og berekningsarbeid • fakturering • matrikulering • tinglysing • utsending av matrikkelbrev • klagerett og fristar

Utval for areal, plan og miljø har i møte den 23.03.22 gitt løyve til fradeling av tun og naustetomt frå gbnr. 497/3 og 4 - APM - 036/22. Parsellane er samla omlag 4,4 daa. Tiltaket skal plasserast som vist i situasjonsplan datert 04.02.2022.

Det er vilkår i løyvet at den nye lignedomen skal ha vegrett, rett til å føre vass- og avlopsleidningar over gbnr. 497/3,4 mm. Erkløringane må leggast fram for tinglysing seinast samtidig som oppmålingsforretninga vert ferdigstilt.

Dei framme partane vart spurt om det er brukrettar som blir berørt av oppmålingsforretninga.

Partane vart varsla skriftleg den 31.05.2022.

Grunnboka er undersøkt for gbnr. 497/3,4 og gitt til rekvisient på oppmålingsforretninga.

Rekvisient har gitt løyve til å samantøye gnr. 497, bnr. 3 og 4.

TUN: I grensa mot gbnr. 497/12 følgjer grensa frå gjerdestolpe i det sørvestre hjørnet av gbnr. 497/12 til nytt nedsatt grensemerke i det søraustre hjørnet. Vi fann ikkje merkestein beskrevet i skyldskifte over gbnr. 497/12 av 26.10.1954, men partane er samde i grenselinja. Grensa mot gbnr. 497/13 følgjer frå nemnde gjerdestolpe som er felles grensepunkt for gbnr. 497/3, 497/12 og 497/13. Merkesteinane som er beskrevet i skyldskifte over gbnr. 497/13 av 26.02.1960 er forsvunne i samband med gravearbeid. Partane er samde i kor grensa er og det vert satt ned nye grensemerke. Grensa mot gbnr. 497/6 følgjer gjerdet. Det vert satt ned to nye grensemerke i denne grensa der det ein grensepunkt er felles for gbnr. 497/6, 497/3 og 497/13. Partane er samde i grenselinja. Dette punktet erstatter ein merkestein som er ikkje fann.

Stad

Dato

Underskrift

Frekhaug

(saksdokument som kjem til under oppmålingsforretninga)		Vedlegg		
Relevant	Dokumenttype	Forklaring	Journalpost nr.	Vedlegg nr.
	Partsliste			
	Beregningsdokumentasjon			
	Fullmakt			
	Avtaler			
	Hjemmelsdokument (matrikkelbrev, ekspropriasjonsvedtak, andelsbevis, tinglyst skjøte)			
	Arealregnskap			
	Begjæring/tillatelse til seksjonering/reseksjonering			
	Partspåstander			
	Forlik/voldgift			
	Kartvedlegg til protokoll			

Grensa mot gbnr. 497/33 - FV565 - følger i ei avstand 2,5 m frå vegkant. Dette er i samsvar med opplysninger frå Vestland Fylkeskommune v/ Nils-Helge Teigen.

Grensa mot gbnr. 497/1 vart berelena på linje mellom to tidlegare oppmålte tomter gbnr. 497/25 og gbnr. 497/32. Partane var samde i grenselinj Eigar av gbnr. 497/1 - Robert H. Soltveit - bekrefta dette pr. telefon 23/6.

AUST-
MT : Grensa mot gbnr. 497/10 følger frå merkestein i det søraustre hjørnet av gbnr. 497/10 til merkestein i det nordaustre hjørnet av nemnde eigedom. Dette er i samsvar med skyldskifte over gbnr. 497/10 av 22.10.1938.

Grensa mot gbnr. 497/11 følger langs mur. Kross i berg vart inkludert i tunnet, men vi satt ned eit grensemerke i fot av murehjørnet. Grensa mot naust på gbnr. 497/11 er koordinatfestet frå tidlegare oppmåling. Partane er samde i grenselinjene.

Grensa mot gbnr. 497/1 følger frå merkestein i det søraustre hjørnet av gbnr. 497/10 (telles grensepunkt for gbnr. 497/1, 497/10 og 497/3) til gamal rest av gjerdestolpe ved sjøen. Eigar av gbnr. 497/1 - Robert H. Soltveit - bekrefta dette pr. telefon den 23/6-2022.

Dei nye grenselinjene ^{for begge parsellane} er i samsvar med situasjonskart datert 04.02.2022. SIDE 5

Partane er samde i grenselinjene.

Den nye grunnlagedomen har eigedomrett i sjø så langt ut som privat eigedomrett gjeld. Eigedomsgrensa i sjø følgjer i forlengelsen av grenselinja på land.

Punktta 1, 2, 6, 7, 8, 9, 10, 12, 13, 18 og 19 vert merka med off. godkjente grensemerker.

Punktta 3, 4 og 5 vert unmerka. Det er uhensiktsmessig å sette grensemerker i alle knekkpunktta, jmf. § 41.2 i matrikkelforskrifta.

Det er brukt deica GPS til innmåling av nye og gamle grensemerker. Målingane er utført etter standard for eigedoms-
måling.

Frekhaug, 23.08.2022

Liv Berit Ones

Jostein B. Instebo møtte med fullmakt p.v.a.

Kjell H. Instebo.



Alver kommune
Kart og Oppmåling




Dato: 2022.08.23
S.lgn: lili

- Målte Grenser
 - Registrerte Grenser
 - Udefinert grenser
 - Terrengmålte grense
 - Konstruert grensepunkt
 - Bølg
 - Bustad mfl.ellighet
- Våningshus
 - Større bustader
 - Hytte/feriehus
 - Garasjeluthus
 - Industri/lager
 - Andre bygg

Beliggenhet og høyder må oppfattes som orienterende.
Koordinatsystem: EUREF89 - SONE 32 (EPSG:25832)
Høydesystem: NN 2000 høyder (EPSG:5941)

497/32
A.K.Soltveit og R.H.Soltveit

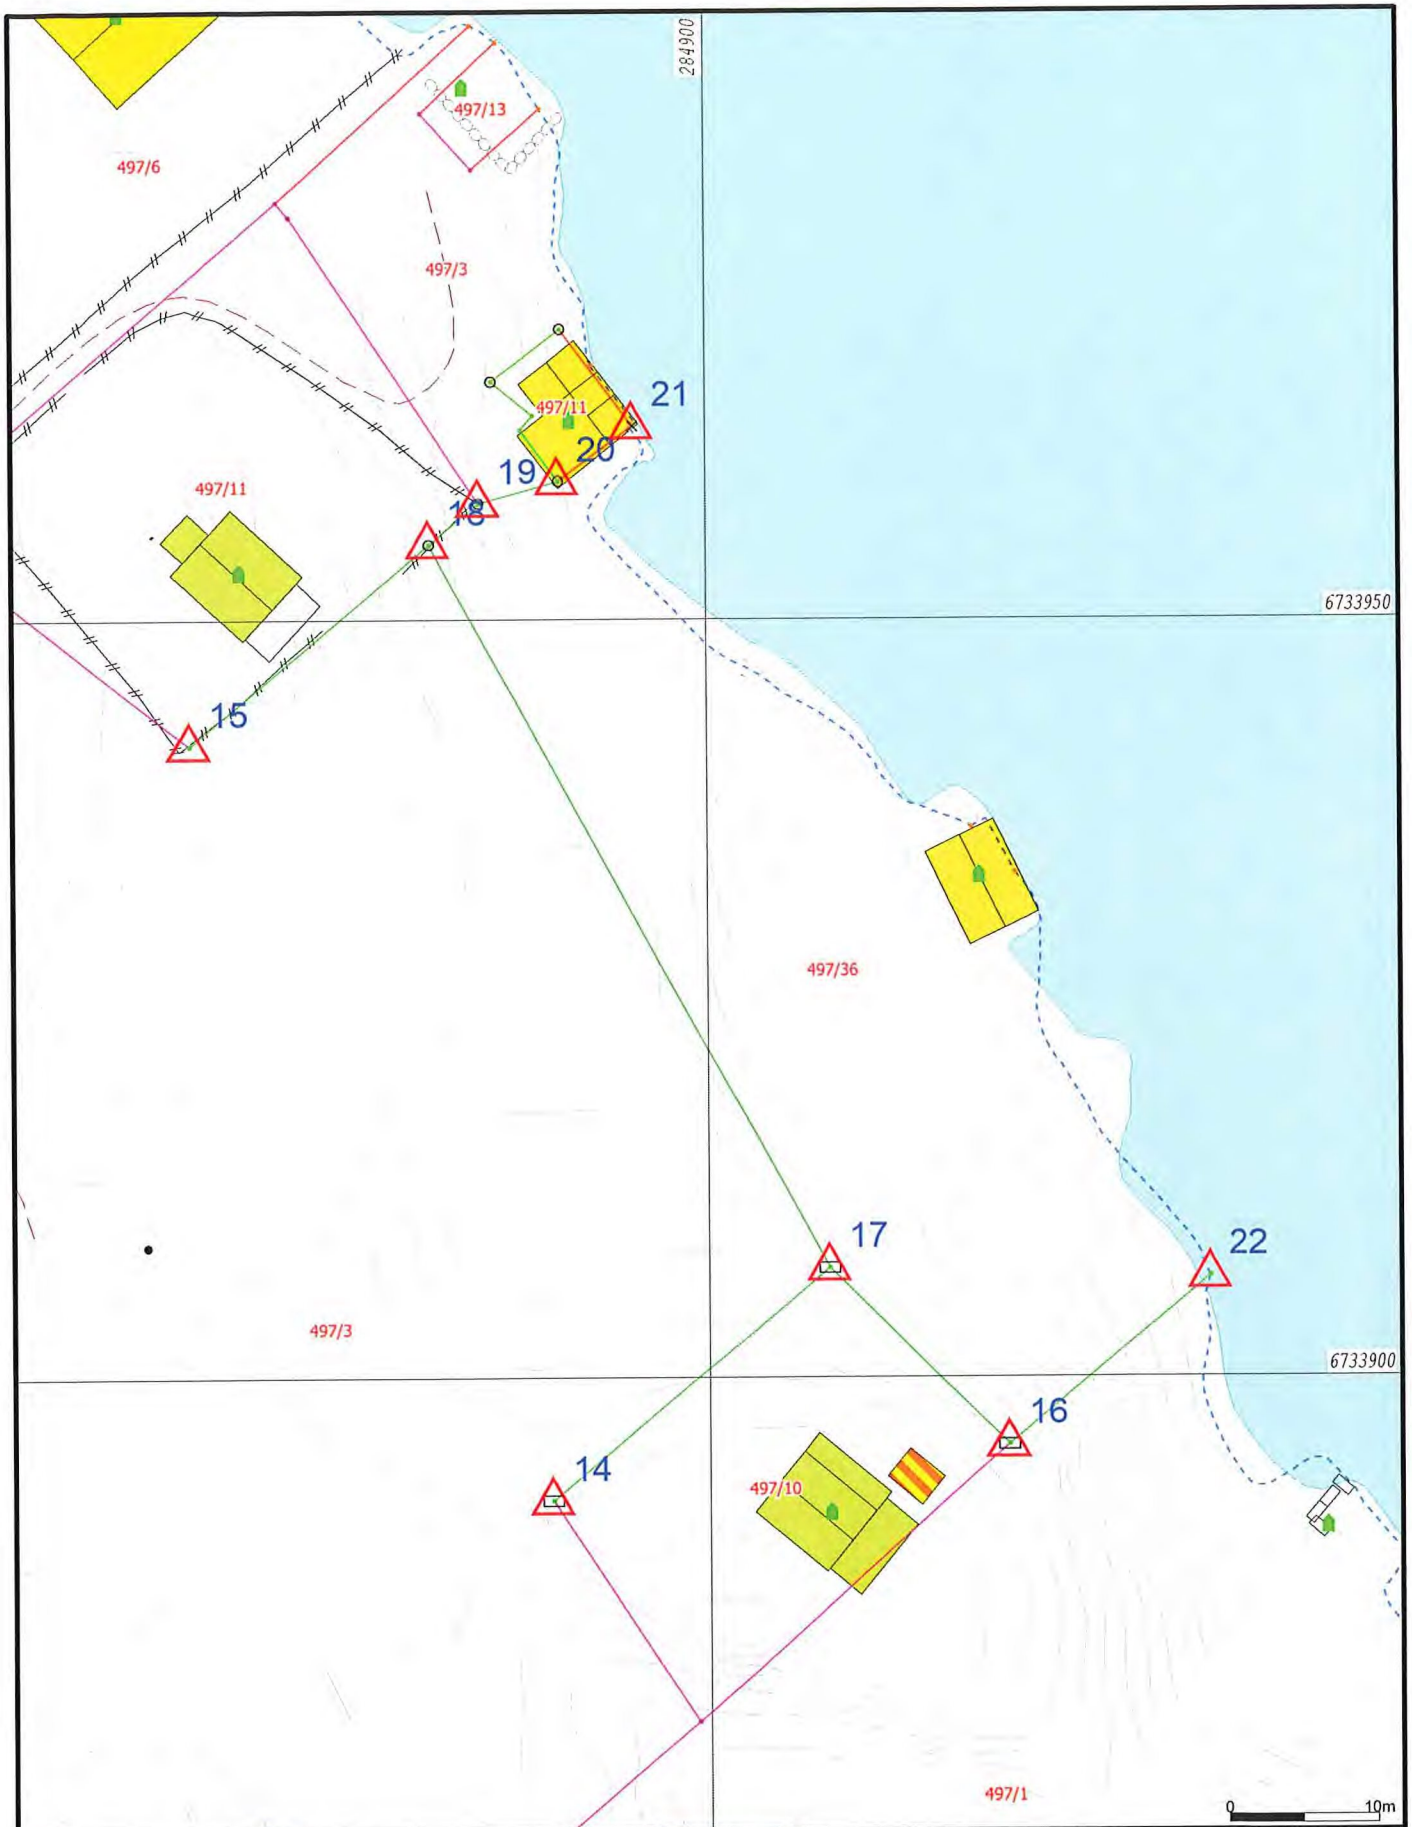

Målte Grenser	Våningshus
Registrerte Grenser	Større bustader
Udefinert grenser	Hytte/feriehus
Terrengmålte grense	Garasje/uthus
Konstruert grensepunkt	Industri/lager
Bolig	Andre bygg
Bustad m/leilighet	

Beliggenhet og høyder må oppfattes som orienterende.
 Koordinatsystem: EUREF89 - SONE 32 (EPSG:25832)
 Høydesystem: NN 2000 høyder (EPSG:5941)

Dato: 2022.08.23
 Sign: lili

Alver kommune
 Kart og Oppmåling

N

Målestokk
 1:500



Partliste

Partar		Varsling			Under oppmålingsforretninga				
Namn	Gnr./Bnr./Fnr./Snr.	Partsstilling	Dato	Mottakskvitt.	Ev. fullm. 1)	Oppmøte	Godkj.	Signatur ved avløyssar	ID
Adresse		Eigarforhold	Måte					Signatur - registrert eigar	2)
Instebø Jostein Gunnar	497/3	Rekvirent	31.05.2022			<input checked="" type="checkbox"/>	<input checked="" type="checkbox"/>		
Bjørndalsbakken 8, 5171 Loddefjord		Hjemmelshaver	Altinn			<input checked="" type="checkbox"/>	<input checked="" type="checkbox"/>	<i>Jostein Gunnar</i>	F
Instebø Jostein Gunnar	497/4	Rekvirent	31.05.2022			<input checked="" type="checkbox"/>	<input checked="" type="checkbox"/>		
Bjørndalsbakken 8, 5171 Loddefjord		Hjemmelshaver	Altinn			<input checked="" type="checkbox"/>	<input checked="" type="checkbox"/>	<i>Jostein Gunnar</i>	F
Leiknes Svein Olav	497/12	Nabo	31.05.2022			<input checked="" type="checkbox"/>	<input checked="" type="checkbox"/>		
Røsvikdalen 35, 5914 Isdalstø		Hjemmelshaver	Altinn			<input type="checkbox"/>	<input type="checkbox"/>	<i>Svein Olav</i>	F
Guibrandsen Lena Katrin	497/13	Nabo	31.05.2022			<input type="checkbox"/>	<input type="checkbox"/>		
Langnesvegen 56, 6260 Skodje		Hjemmelshaver	Altinn			<input type="checkbox"/>	<input type="checkbox"/>		F
Guibrandsen Robert	497/13	Nabo	31.05.2022			<input type="checkbox"/>	<input type="checkbox"/>		
Langnesvegen 56, 6260 Skodje		Hjemmelshaver	Altinn			<input checked="" type="checkbox"/>	<input checked="" type="checkbox"/>	<i>Robert Guibrandsen</i>	F
Instebø Rosalind G	497/6	Nabo	31.05.2022			<input checked="" type="checkbox"/>	<input checked="" type="checkbox"/>		
Slettevegen 703, 5939 Sletta		Hjemmelshaver	Altinn			<input checked="" type="checkbox"/>	<input checked="" type="checkbox"/>	<i>Rosalind Guibrandsen</i>	F
Instebø Trond	497/6	Nabo	31.05.2022			<input type="checkbox"/>	<input type="checkbox"/>		
Slettevegen 703, 5939 Sletta		Hjemmelshaver	Altinn			<input type="checkbox"/>	<input type="checkbox"/>	<i>Rosalind Guibrandsen</i>	F
Soltveit Robert Helle	497/1	Nabo	31.05.2022			<input type="checkbox"/>	<input type="checkbox"/>		
Slettevegen 686, 5939 Sletta		Hjemmelshaver	Altinn			<input type="checkbox"/>	<input type="checkbox"/>	<i>Telefon samtale med R. Soltveit den 23.06.2022.</i>	F
Vestland Fylkeskommune	497/33	Nabo	31.05.2022			<input type="checkbox"/>	<input type="checkbox"/>	<i>Møtte i huse</i>	
Postboks 7900, 5020 Bergen		Aktuell eier	Altinn			<input type="checkbox"/>	<input type="checkbox"/>	<i>Mail datert 21.06.2022.</i>	S
Vestland Fylkeskommune	497/33	Nabo	31.05.2022			<input type="checkbox"/>	<input type="checkbox"/>	<i>-ll-</i>	
Askedalen 4, 6863 Leikanger		Eiers kontaktinstans	Altinn			<input type="checkbox"/>	<input type="checkbox"/>		S
Instebø Kjell Morten	497/10	Nabo	31.05.2022			<input checked="" type="checkbox"/>	<input checked="" type="checkbox"/>	<i>Jostein Gunnar etter fullmakt</i>	
Søndre Lyderhornslie 58c, 5178 Loddefjord		Hjemmelshaver	Altinn			<input type="checkbox"/>	<input type="checkbox"/>		F
Instebø Gro Harriett	497/11	Nabo	31.05.2022			<input checked="" type="checkbox"/>	<input checked="" type="checkbox"/>	<i>gro.h.jostein</i>	
Storhammeren 21, 5145 Fyllingsdalen		Hjemmelshaver	Altinn			<input checked="" type="checkbox"/>	<input checked="" type="checkbox"/>		F

1) Avløyssar:
Avløyssar med
avgjerdsfullmakt:

(SUF)

2) Førarkort:
Pass:
Bankkort m/ billete:

(F)
(P)
(B)

Fullmakt Oppmålingsforretning

Saksnr 20222934	Oppdragsnr
--------------------	------------

NB! Ver nøyaktig med å kryssa av for kva fullmakta gjeld.

Underteikna, som har grunnboksheimel til matrikkeleininga (viss ikkje tinglyst matrikkeleining; aktuell eigar/festar)				
Gnr	Bnr	Fnr	Snr	Matrikkeleininga si adresse
497	10			SLETTEVURGEN 697 . 5939 SLETTE

gjev fullmakt til		
Fullmektig	Navn JOSTEIN INSTEBØ	Adresse BJØRNDALSBAKKEN 8 5171 LODDEFJORD
	Fødselsdato (6 siffer) 110235	
Fullmakta gjeld	<input checked="" type="checkbox"/> Løyve til å møta og representera meg/oss ved oppmålingsforretninga, under dette til å godkjenna oppmåling/merking av ny matrikkeleining på grunnlag av offentlig godkjenning, med løyve til å godkjenna mindre avvik, jfr. Matrikkellova § 33	
	<input type="checkbox"/> Løyve til å signera erklæring om rettar i fast eigedom, dersom det er stilt krav om etablering av rettar i vedtak eller plan- og bygningslova.	
	<input type="checkbox"/> Løyve til å rydda opp i rettsforhold som det i samband med forretninga vert avdekkja behov for å rydde opp i. (Oppretting og/eller sletting av rettar)	
	<input type="checkbox"/> Løyve til å inngå forlik, ta bindande standpunkt til ev. skilnsdom eller grensejustering.	
	<input type="checkbox"/> Løyve til å signera skjøyte / erklæring om arealoverføring / pantedokument. NB! Krev vitnestadfesting på heimelshaver si underskrift.	
	<input type="checkbox"/> Løyve til andre disposisjonar enn nemnd over.	
	Beskriv	
	Dersom fullmakt gjeld matrikkeleining i sameige må anten samtlege sameigarar signera på fullmakta, eller det må leggast fram dokumentasjon for at sameiget har vedteke at styret, anna organ eller person kan representera sameiget, jfr. matrikkelforskrifta § 23, første ledd.	

Forretninga vedkjem					
Gnr	Bnr	Fnr	Snr	Dato for oppmålingsforretninga	
497	3	0	0	20.06.2022	
497	4	0	0		

Underskrift frå heimelshavar (viss ikke tinglyst matrikkeleining; aktuell eigar/festar)	
Stad og dato BERGEN 8/6	Underskrift Kjell M. INSTEBØ

Vitnestadfesting på heimelshavar si underskrift (jfr. tinglysingsforskrifta § 3)

(Skal berre fyllast ut dersom det blir gjeve fullmakt til å signera på skjøyte / erklæring om arealoverfø

Vi stadfestar at heimelshavar sin signatur er skriven eller vedkjend i vårt nærvær og at vedkommande er over 18 år. (eigedomsmeklarar m.fl. kan vitna ei underskrift aleine)

Vitneunderskrift 1		
Stad	Dato	Underskrift

Vitneunderskrift 2		
Stad	Dato	Underskrift

Liv Berit Ones

Fra: Nils-Helge Teigen <Nils-Helge.Teigen@vlfk.no>
Sendt: tirsdag 21. juni 2022 11:00
Til: Postmottak Alver
Kopi: Liv Berit Ones
Emne: Uttale til oppmålingsforretning gnr 497 bnr 3,4 i Alver kommune.


Aktuelle eigedom grensar inn til fv 565. Dette var tidlegare fv 409 i Radøy kommune. Våre arkiv viser at vegen mellom Slette vegkryss og Kjæseth er ferdig bygd i 1946.

Veglova av 1938 tilseier eit minste sideareal på 2,5 meter.

Med helsing

Nils-Helge Teigen

Grunnerverv
Seksjon for planlegging og utbygging
Avdeling for infrastruktur og veg

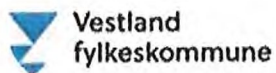

Tlf: 971 37 687

nils-helge.teigen@vlfk.no
www.vestlandfylke.no

Ver merksam på at all dialog på e-post kan bli journalført.