



Alver Kommune
Adrian D. Olaussen
Postboks 4
5906 FREKHAUG

Referanser:
Dykkar: Samferdsel, Veg og VA
Vår: 22/6021 - 22/63747

Saksbehandlar:
Einar Aase
einar.aase@alver.kommune.no

Dato:
24.08.2022

Vi treng fleire opplysningar før vi kan handsame søknaden - gbnr 137/25 Alver

Tiltak: parkeringsplass
Byggjestad: Gbnr: 137/25
Tiltakshavar: Alver Kommune
Ansvarleg søkjar:

Kommunen stadfestar å ha motteke dykkar søknad 12.08.2022.


Vi trenger meir dokumentasjon i saka

Kommunen har kontrollert søknaden og finn at den ikkje er fullstendig. Vi ber om at søknaden vert supplert med følgjande dokumentasjon:

1. Tiltak er i strid med regulert byggegrense i reguleringsplan for Breimyra (Alvervegen 10), Gnr 137 bnr 109.

Søknad må supplerast med søknad om dispensasjon frå regulert byggegrense.
Alternativt må plassering tilpassast slik at tiltak ikkje kjem i strid med byggegrense.

Sjå byggegrense her (følgjer føremålsgrensa til plan):

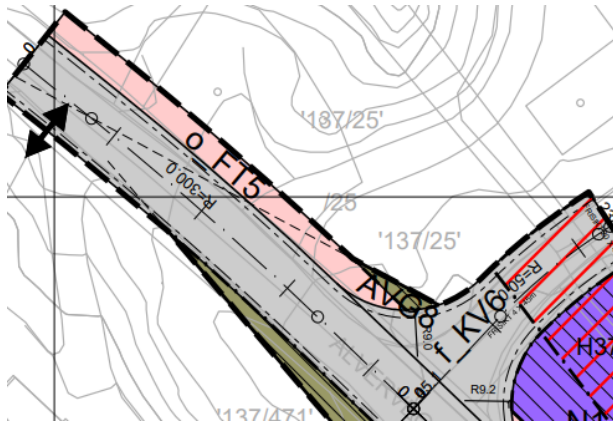

2. Minner elles om at etablering av parkering vil vere eit søknadspliktig tiltak i seg sjølv, underlagt krav om ansvarsrett. Det er i denne omgang berre søkt om dispensasjon. Det er dermed lagt til grunn at det er ynskje om å avklare denne dispensasjonen før ein går vidare med eventuell søknad om tiltak.

Kommunen ber om at tilleggsinformasjon vert sendt inn samla innan **30.09.2022**. Dersom informasjonen ikkje er sendt til kommunen innan fristen, vert saka tatt til handsaming ut frå dei opplysningane som ligg i søknaden.

GENERELL INFORMASJON

Det er ditt ansvar å levere en komplett søknad

Det vert gjort merksam på at dette ikkje er ein fullstendig gjennomgang av søknaden. Denne tilbakemeldinga er gjort på bakgrunn av dei forholda som er kontrollert ved kommunen sin mottakskontroll. Vi oppmodar søkjar om å ta ein ny gjennomgang av søknaden før innsending av etterspurd dokumentasjon slik at ein unngår ytterlegare forsenkingar i saksgangen.

Sakshandsamingsfrist

Tidsfristar for sakshandsaming går fram av plan- og bygningslova § 21-7, jf. SAK § 7-1.

Gebyr

Gebyr vert rekna ut i frå Lokal forskrift om gebyr for teknisk forvaltningsteneste. Det vert sendt ut krav om gebyr i samsvar med gjeldande forskrift når saka er ferdig handsama.

Med vennleg helsing
Alver kommune, Plan og byggesak

Are Frøysland Grande
Avdelingsleiar

Einar Aase
Rådgjevar

Dette dokumentet er elektronisk godkjent og har difor ingen signatur.

Mottakarar:

Alver Kommune

Postboks 4

5906

FREKHAUG

