

SITUASJONSKART

Gnr/Bnr: 340/37
 Adresse:
 Eigar/søkar: Anita Fjellheim og Clas Harald Åkesson

Målestokk: 1:500
 Dato: 19.06.2020




Gjeldande plan: Kommunedelplanen for Meland
 Planformål: LNF. Bygd eigedom som vurderast som LNF- spreidd fritidsbustad

Vår referanse:

Sign:

- Gjerde
- Usikker eigedomsgrænse
- Målt eigedomsgrænse
- Bolighus
- Andre bygg

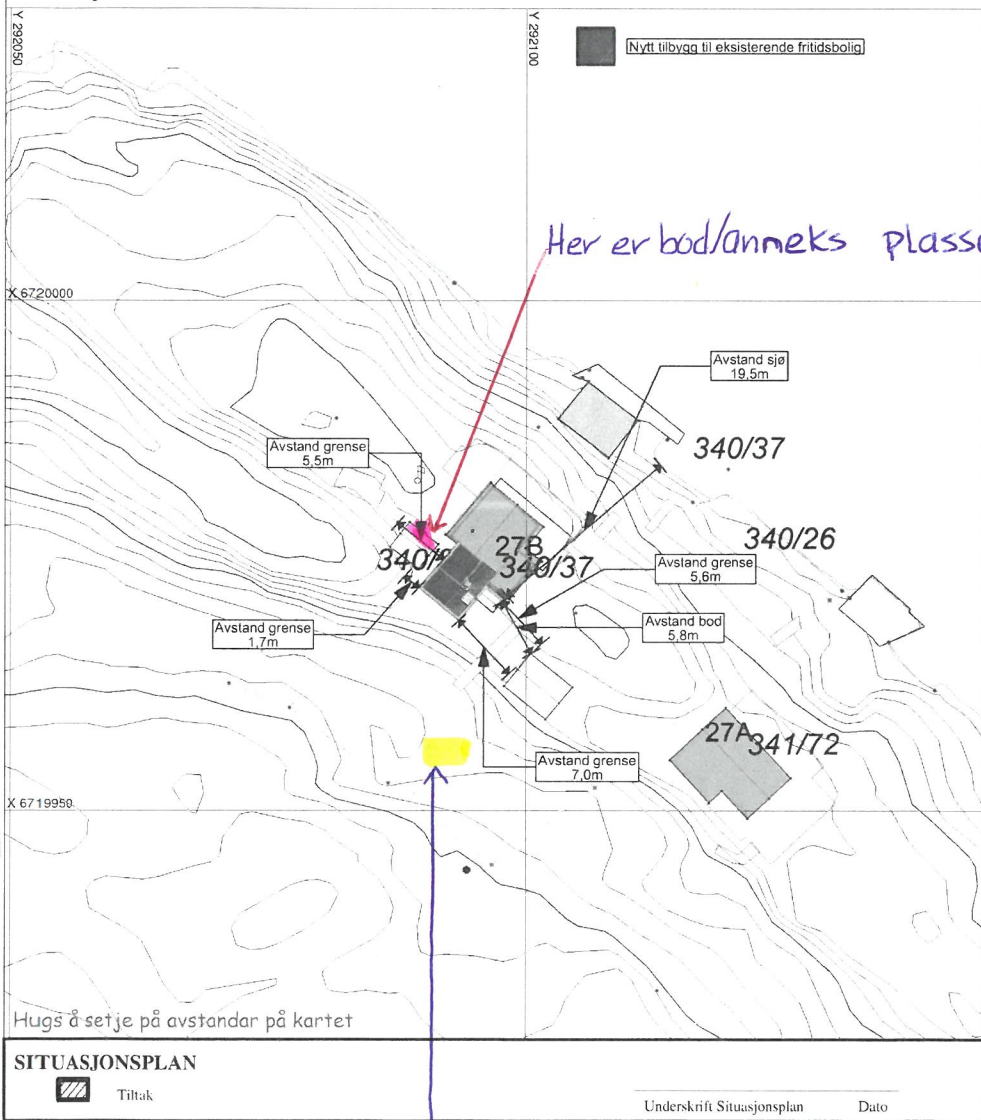

| | |
|--------------------------|---------------------------------|
| Prosjektnr: F423_2020 | Revisjonsdato: 28.08.2020 KS |
| Tegningsnr.: A10-01 | Format A3 |

Type tegning:
Situasjonsplan
 Fase:
BYGGEMELDINGSTEGNING



BYGGESØKNADER & TEGNETJENESTER
 AdvisorWest
 Org nr: 913 300 610 MVA
 Storebøln 57A, 5309 Kleppestø
 Tlf: +47 40 58 38 38 Post@advisorwest.no
 www.advisorwest.no

Tiltakshaver:
 Anita Fjellheim
 Tiltaksadresse:
 Fureskjeggvegen 27B, 5919 FREKHAUG
 4631 Alver

| | | |
|--|------------------|--------------|
| Gnr: 340 | Bnr: 29 og 37 | Snr: #5nr |
| Tiltak/prosjekt: Søknad nytt tilbygg til fritidsbolig | | |

| | |
|--------------------------------|---------------------------------|
| Kontroll prosjekt Signatur: | Kontroll utførende Signatur: |
|--------------------------------|---------------------------------|

| | |
|---------------------|---------------------|
| Målestokk: 1:500 | Dato: 03.07.2020 |
|---------------------|---------------------|

| AREAL | EKS BRA | NY BRA | EKS BYA | NY BYA |
|-----------|---------------------|---------------------|---------------------|---------------------|
| Lof | m ² | m ² | | |
| 4. Etasje | m ² | m ² | | |
| 3. Etasje | m ² | m ² | | |
| 2. Etasje | m ² | m ² | | |
| 1. Etasje | m ² | m ² | | |
| Kjeller | m ² | m ² | | |
| Total | 44,5 m ² | 23,2 m ² | 67,7 m ² | 26,6 m ² |

Stedlig kontroll måling må utføres, noen avvik mellom tegning og faktiske mål kan forekomme.
 Tegninger levert av AdvisorWest er opphavsrettslig beskyttet og kan ikke kopieres uten skriftlig samtykke.

