



Omsøkt plassering garasje

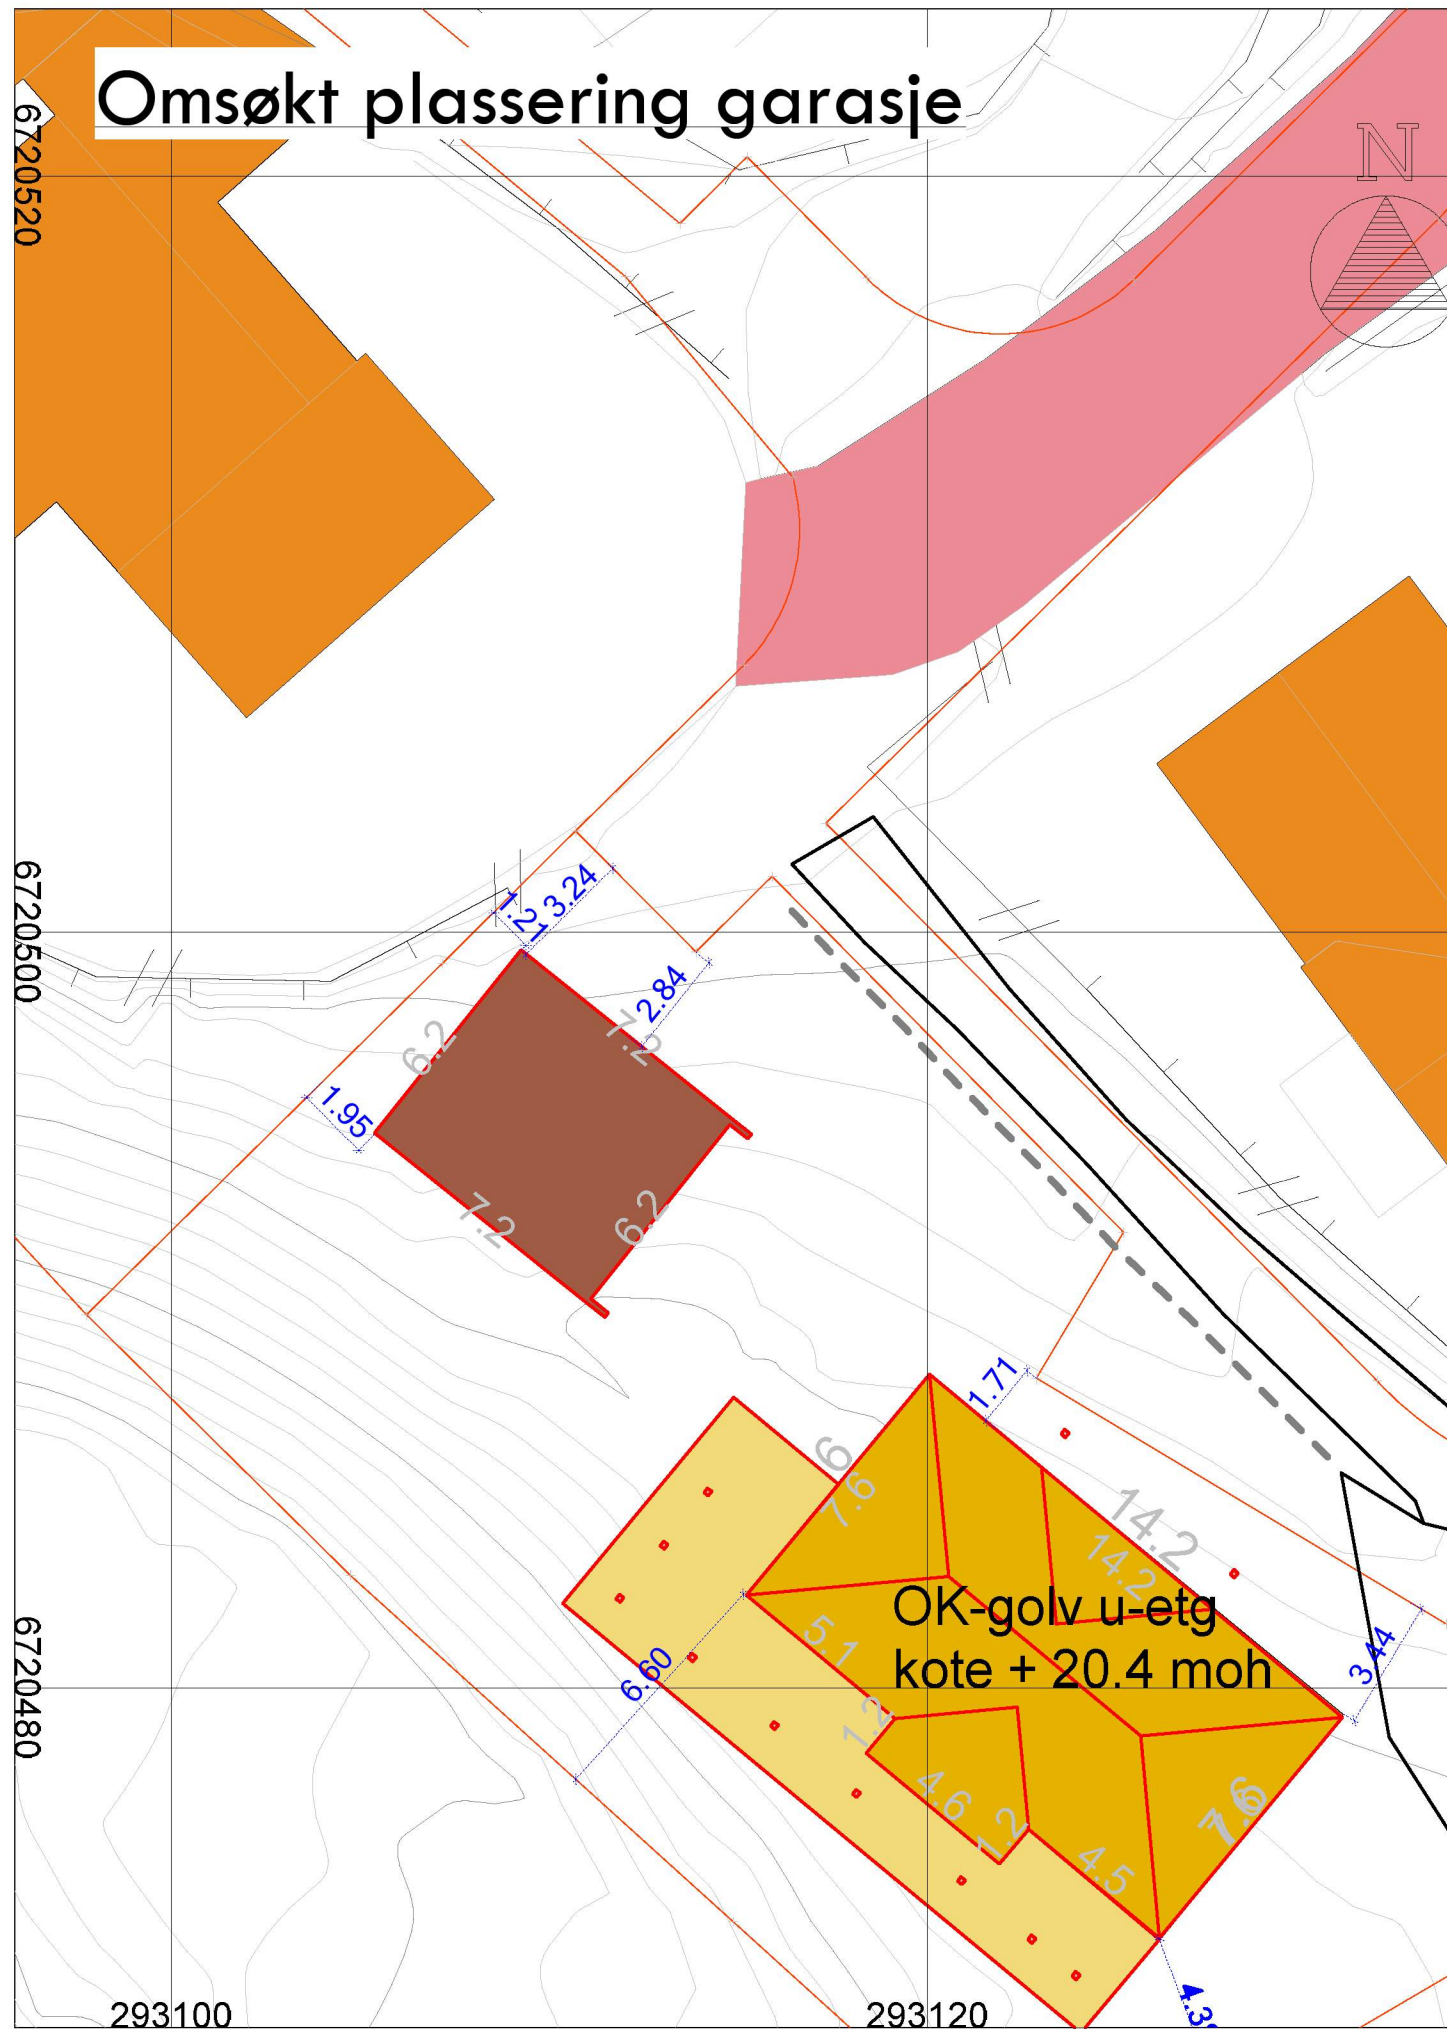

Innmålt plassering garasje

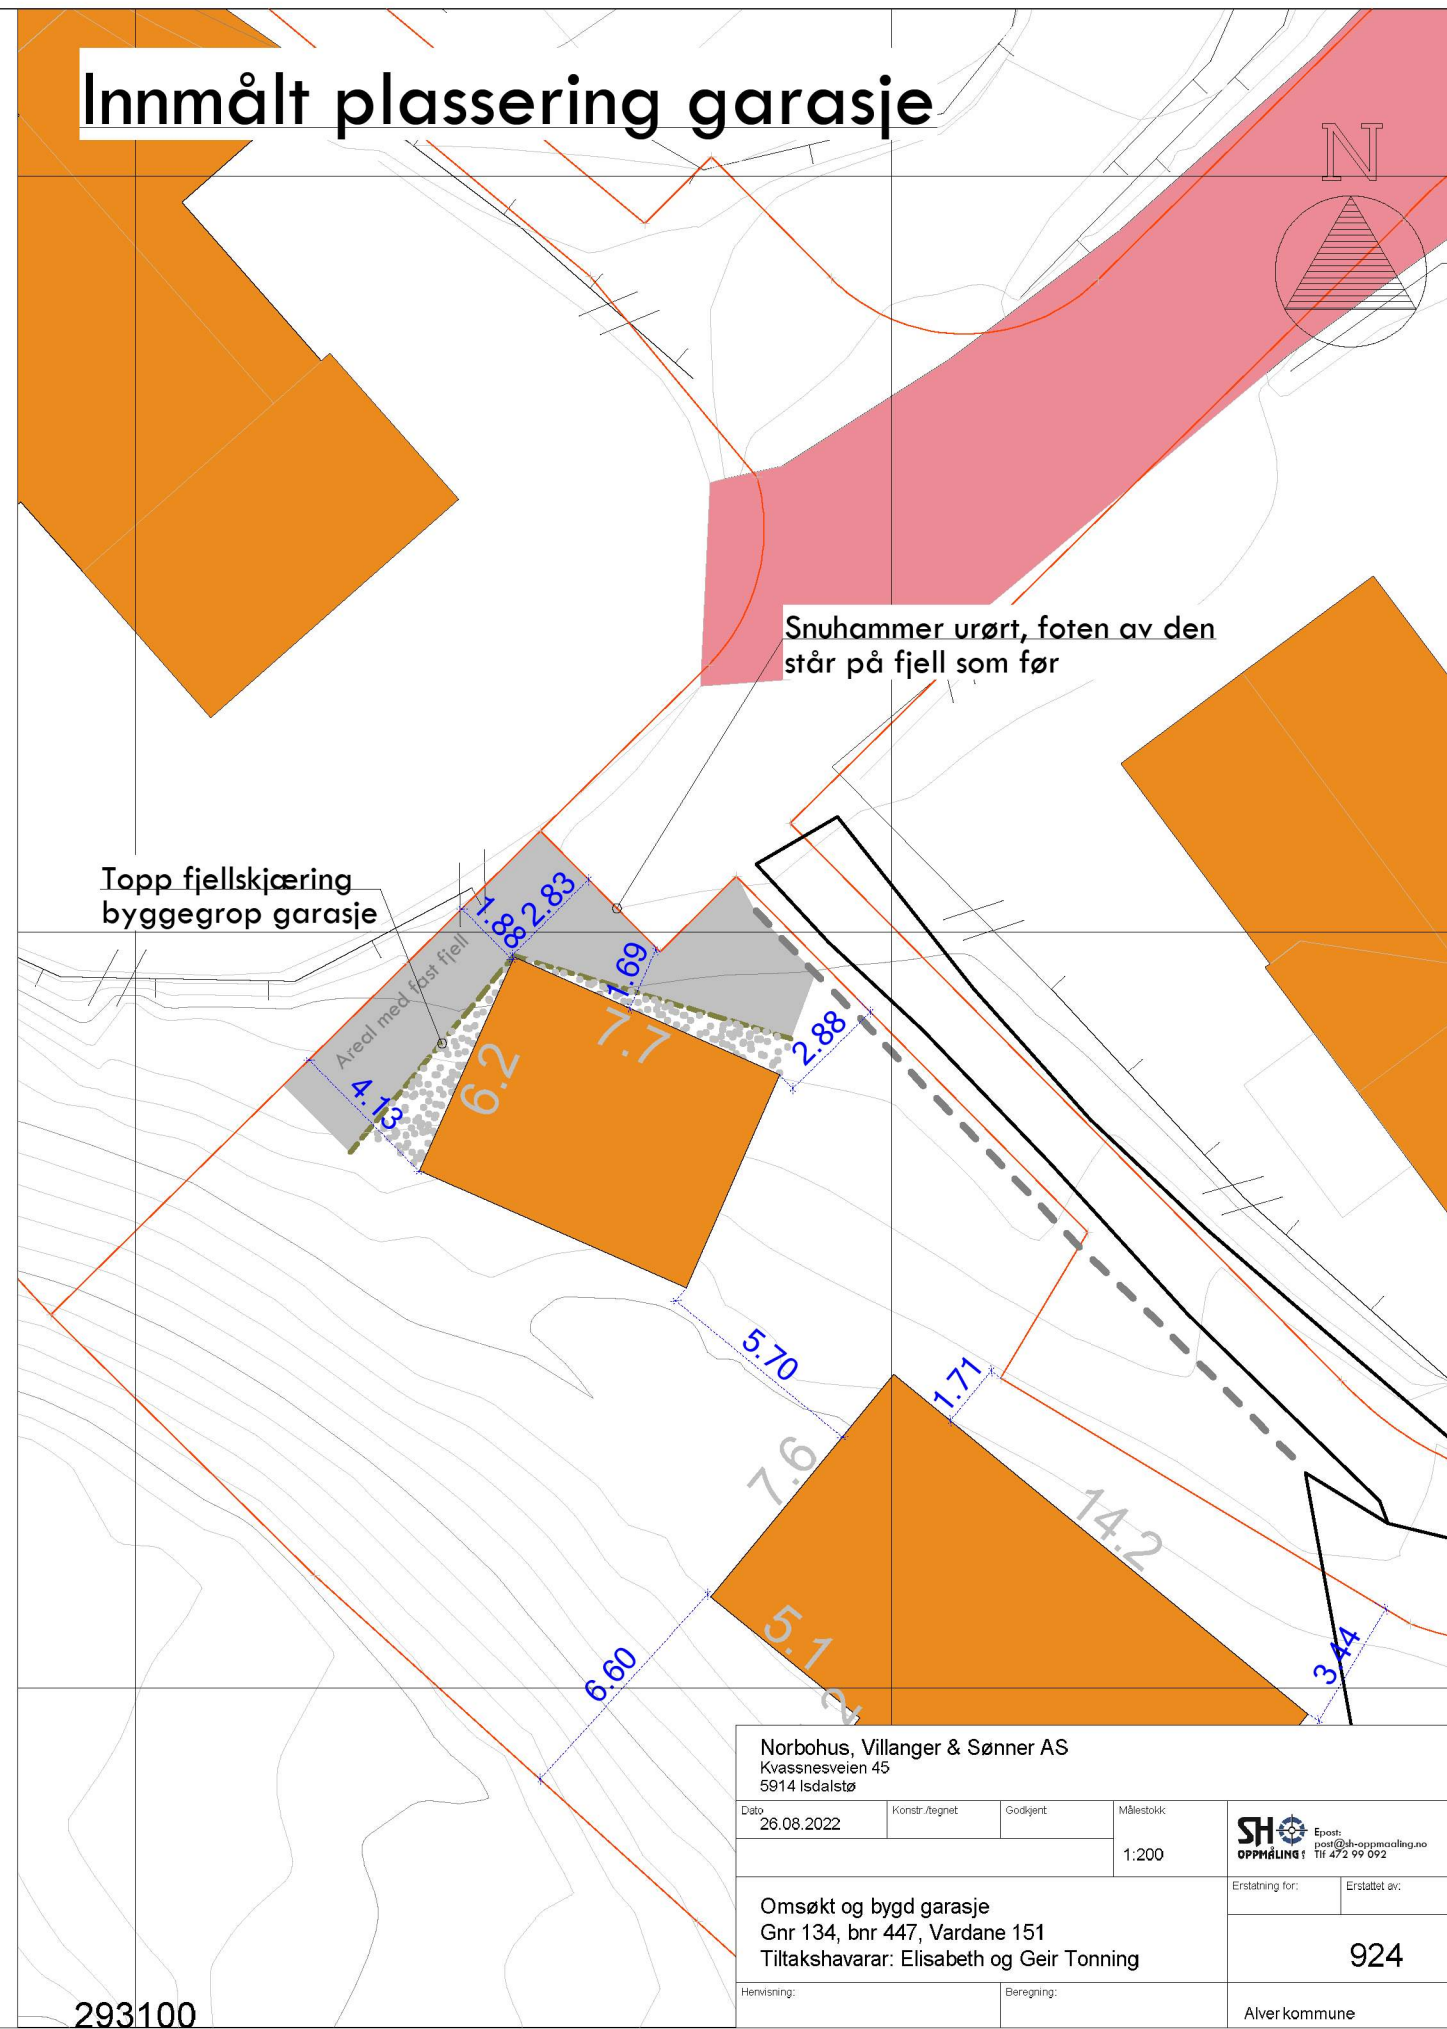

Norbohus, Villanger & Sønner AS Kvassnesveien 45 5914 Isdalstø			
Dato: 26.08.2022	Konstr./regnet	Godkjent	Målestokk: 1:200
Omsøkt og bygd garasje Gnr 134, bnr 447, Vardane 151 Tiltakshavarar: Elisabeth og Geir Tonning		Erstattet av:	924
Henvisning:		Beregning:	Alver kommune

