

SITUASJONSKART

Gnr/Bnr:
Adresse:
Eigar/søkar:

Kvalitet :

Gjeldande plan :

Planformål :

Vår referanse:

Sign.

MELAND KOMMUNE
Kommunestyret

Målestokk: 1:500
Dato: 04.02.2008

11 FEB. 2008

J.nr. 08/1705

Ark. 51/44

Saksid. 08/385

Sektor 6/T

Gjerde

Usikker eigedomsgrense


Målt eigedomsgrense

MELAND
KOMMUNE



Bolighus

Andre bygg

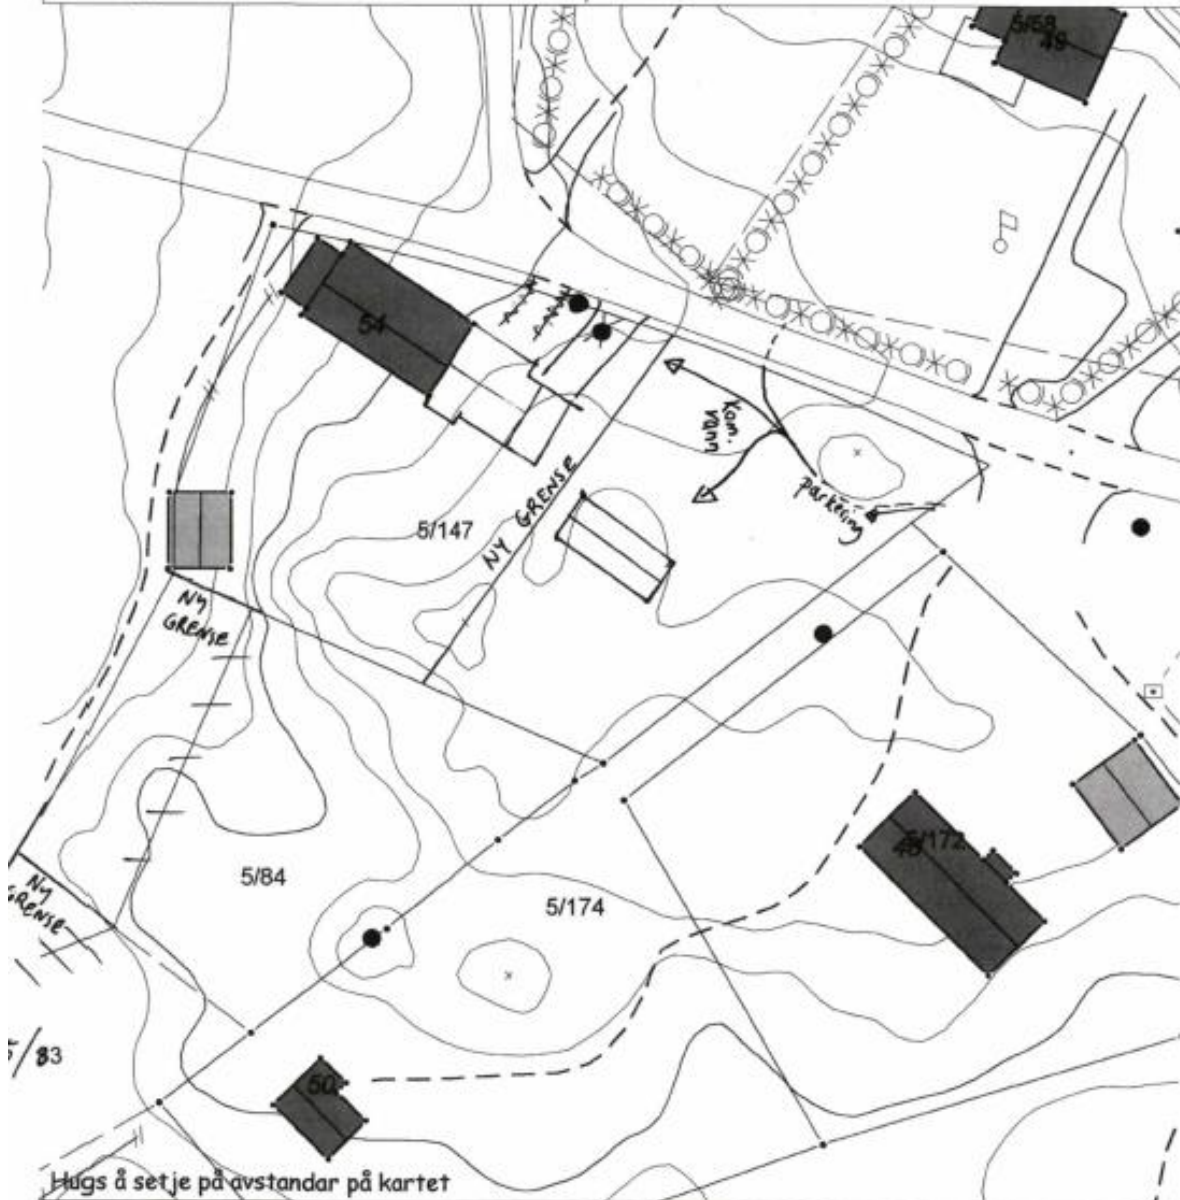

SITUASJONSPLAN

Tiltak

Knut M. Røis

4/2-08

Underskrift Situasjonsplan

Dato