




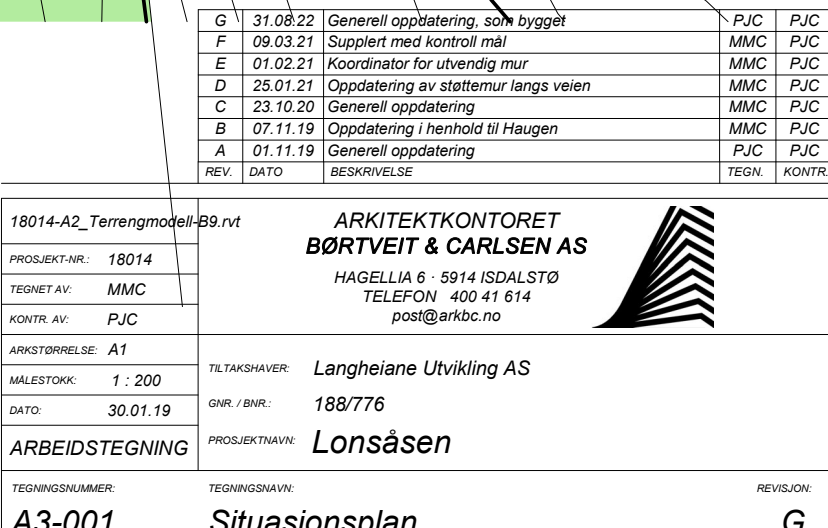

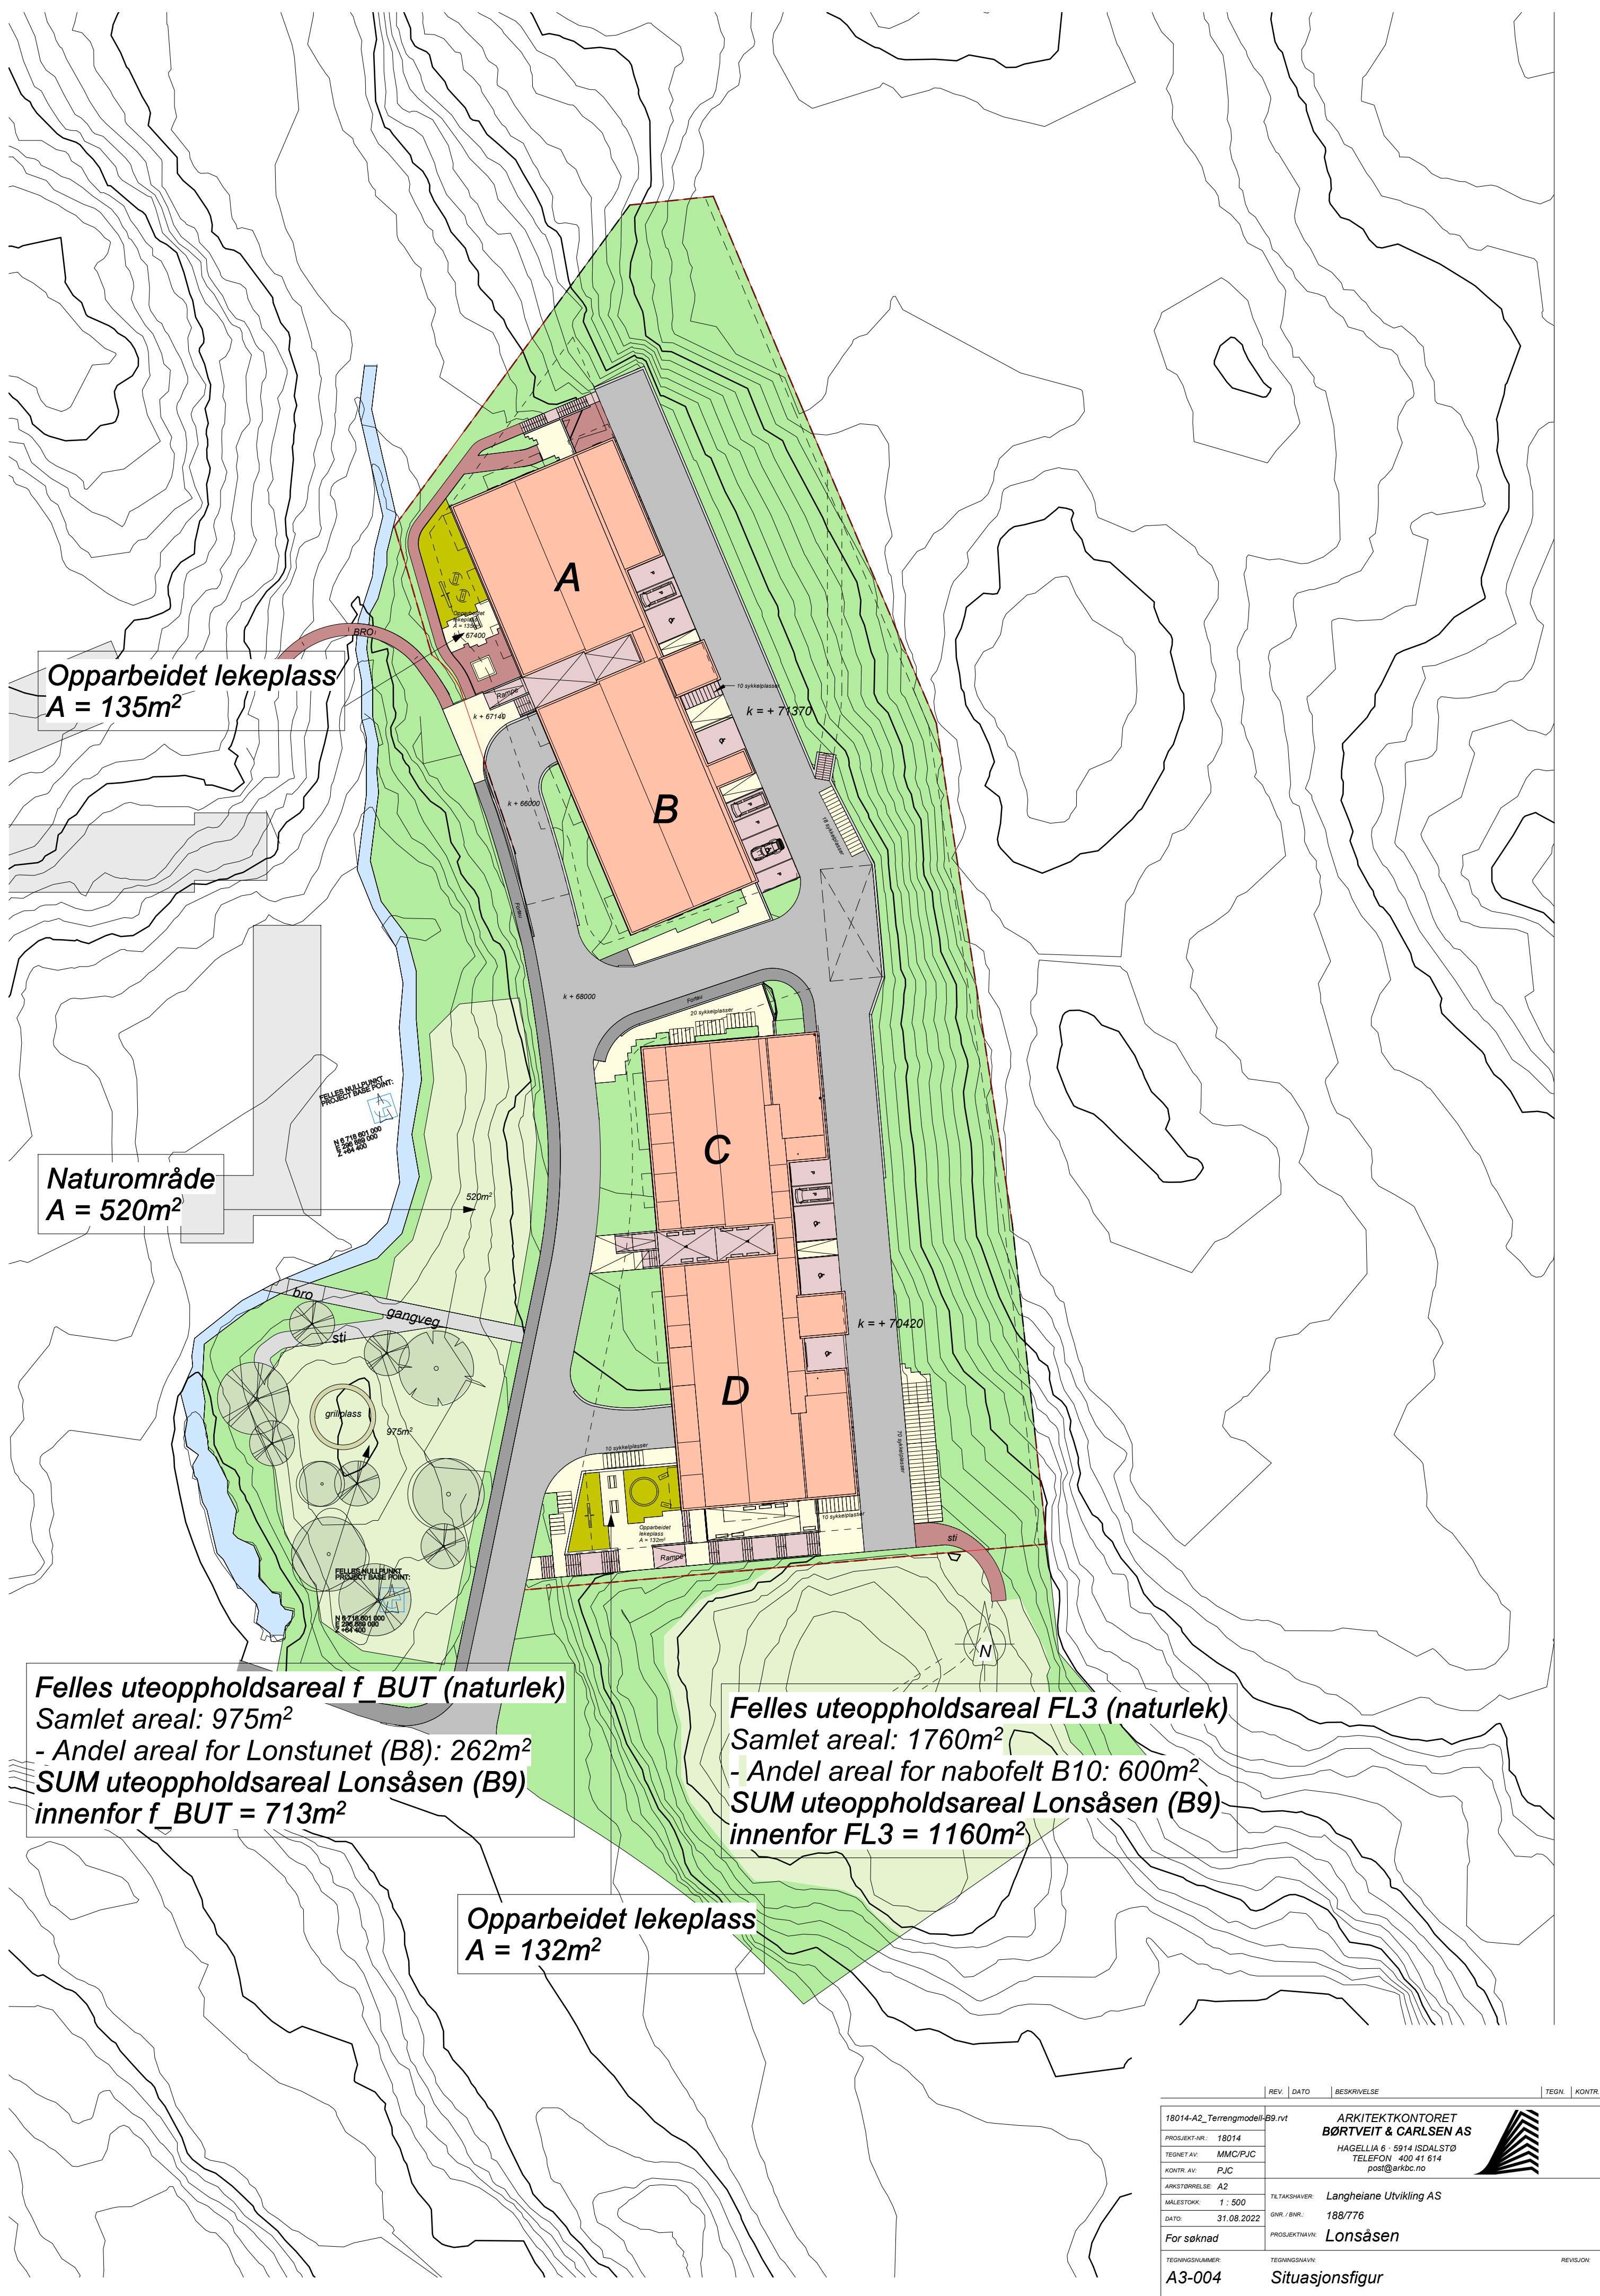



Anko AS - Bergen
Edvard Griegs vei 3B - 5059 Bergen
55387870 / www.anko.no

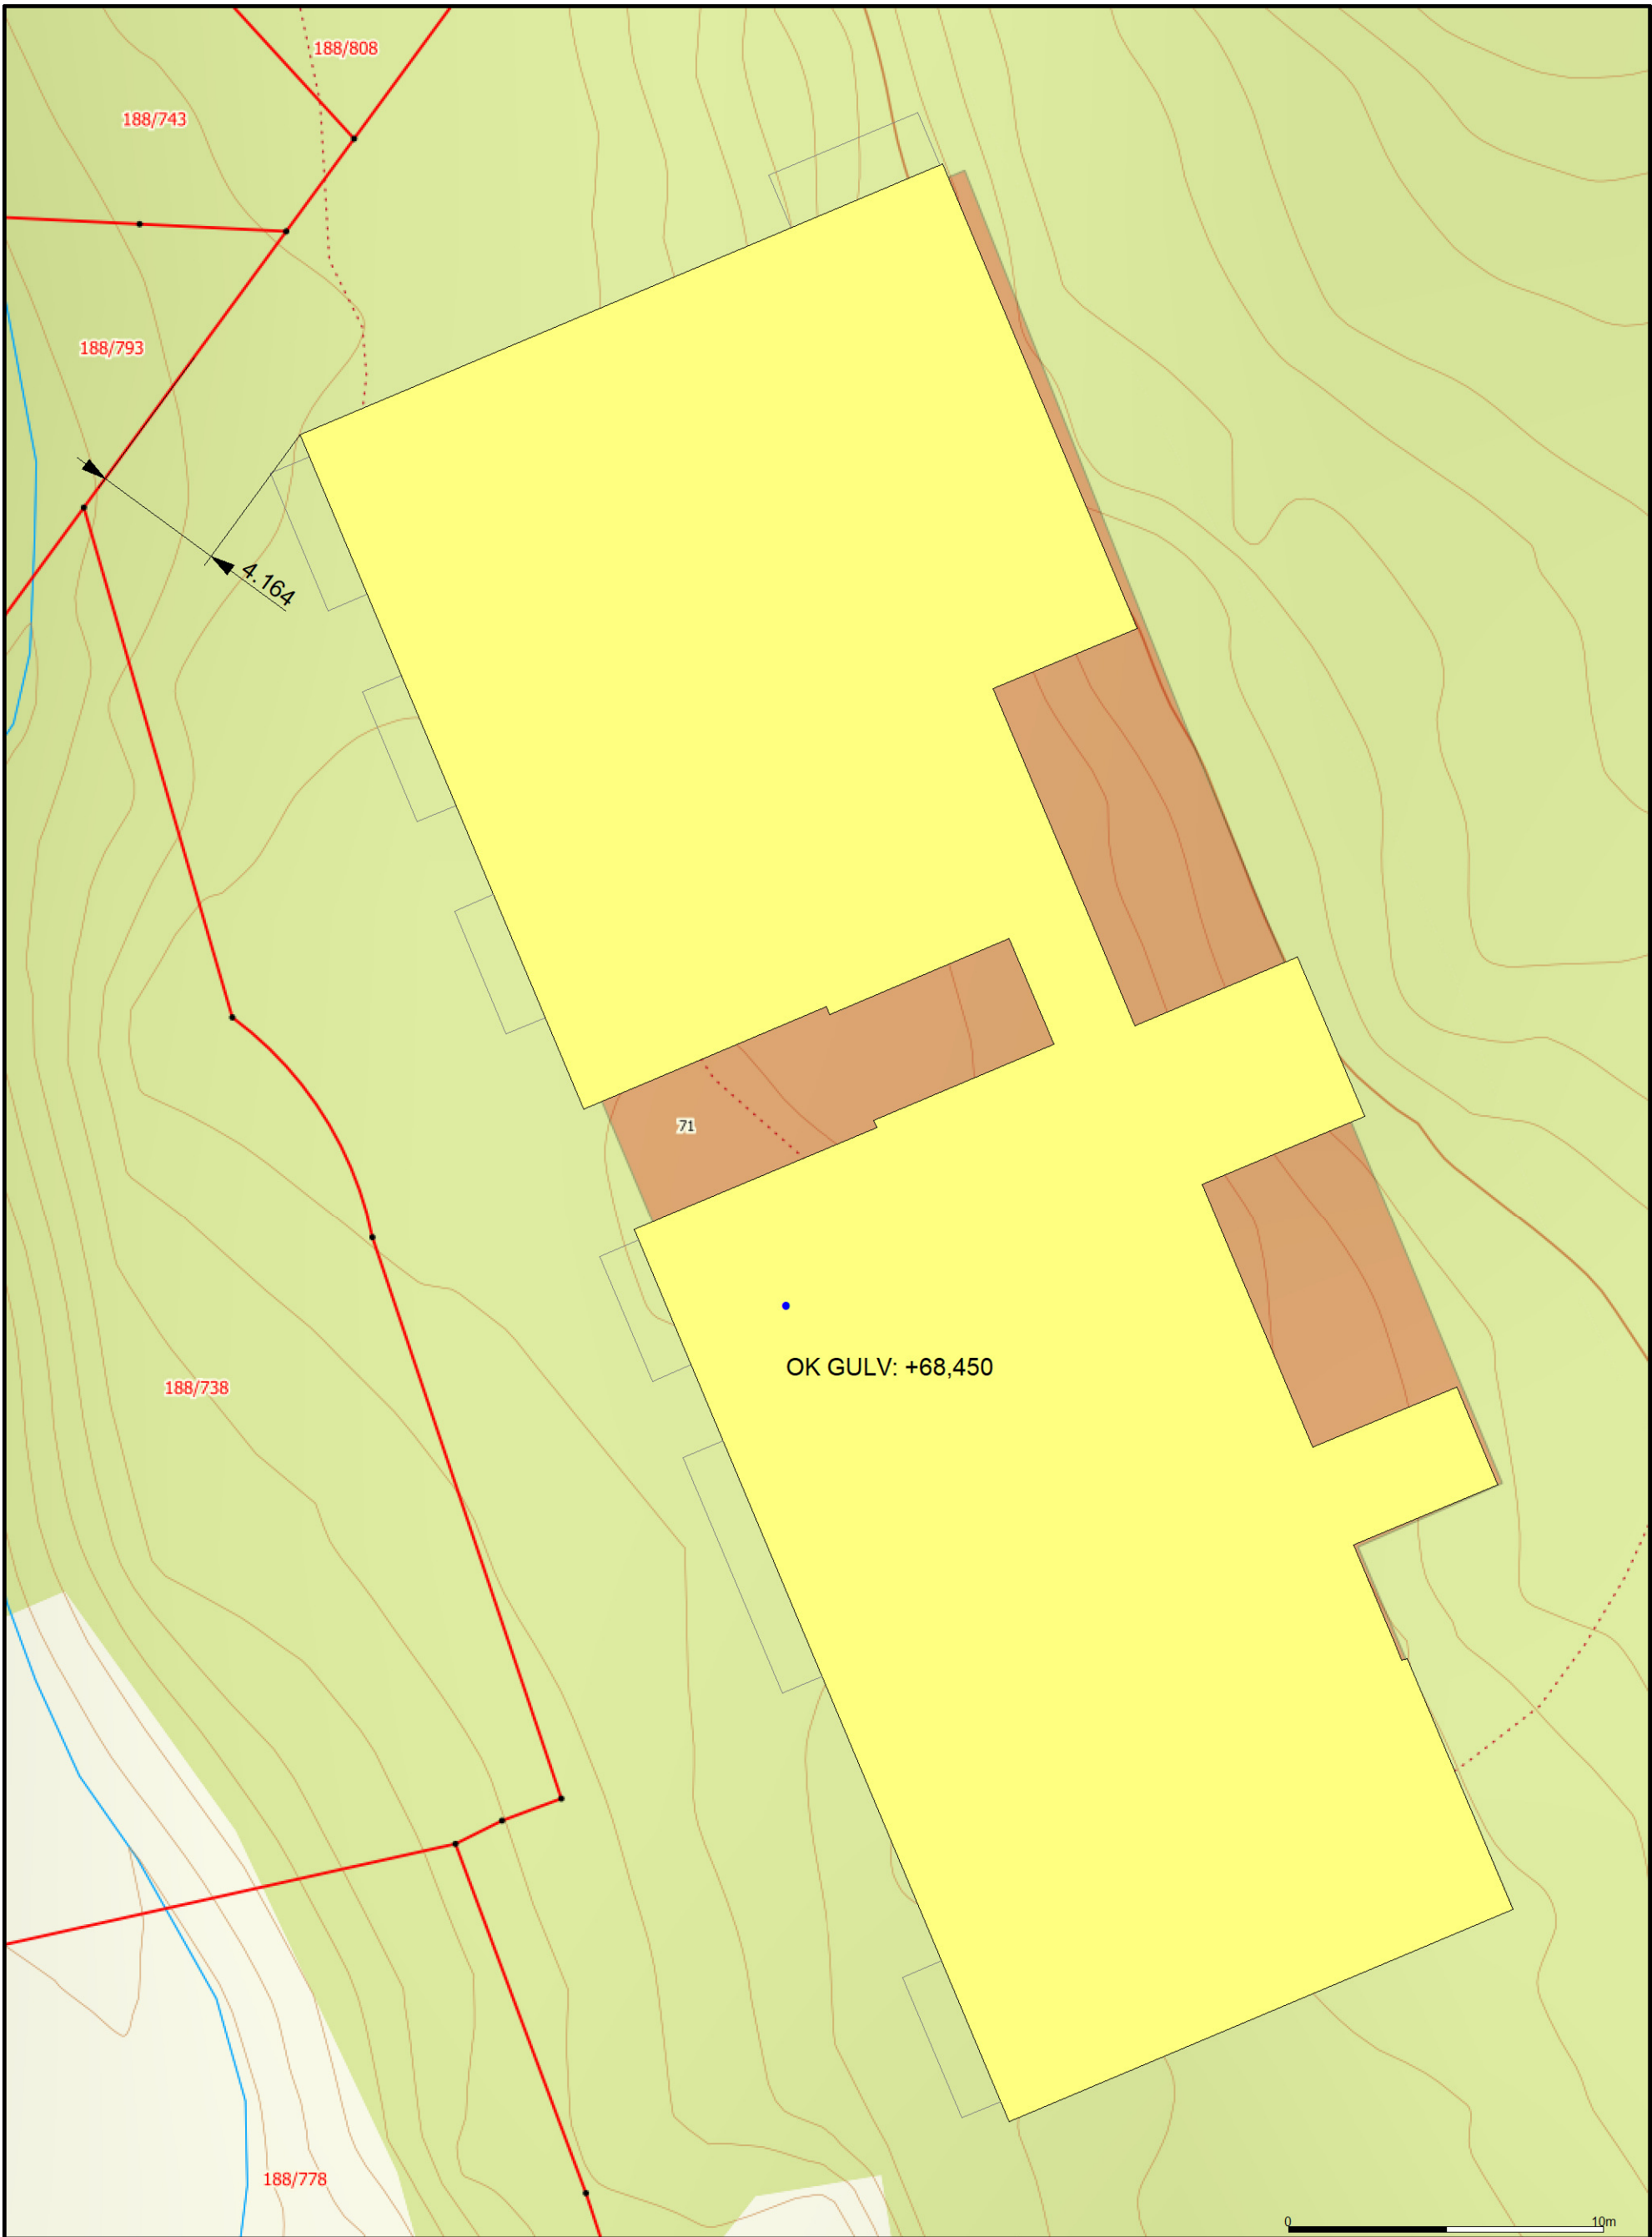

Dato: 2022.08.26
Sign: ado

Anko AS
Bergen
Lonsåsen bygg A og B

Innmålt ferdig bygg



Målestokk
1:200