


**Kartvedlegg til protokoll
for oppmålingsforretning**

Alver Kommune



Eigedom 323/95	Saks nr 20225293	Oppdragnr
	Forretningsdato 15/7/2022	Landmålar Kjell Rune Standal
Rekvirent Sakstad Simen Moe		
Målestokk 1:300		

Beskriving/avtaler:

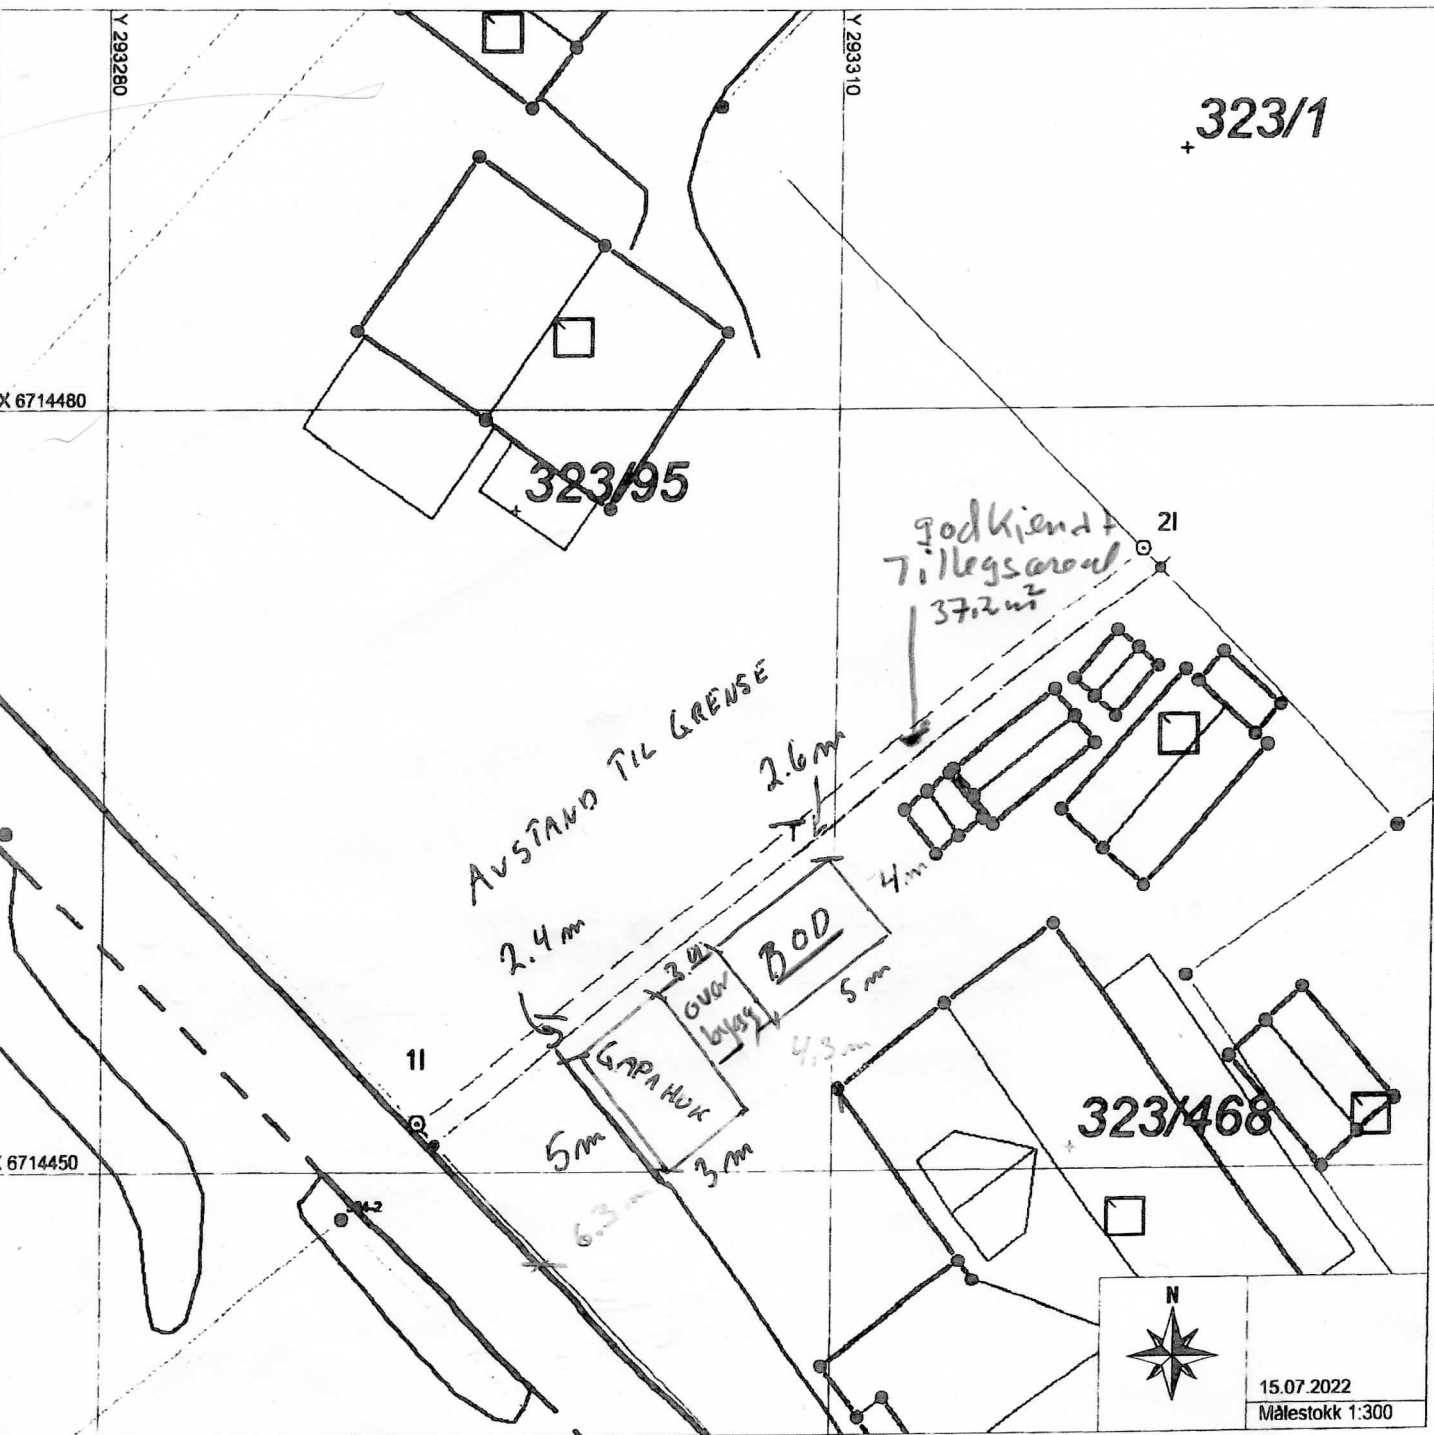

323/1

323/95

323/468

