

# Kartvedlegg til protokoll for oppmålingsforretning

Alver Kommune

N

Eigedom  
137/14, 137/733, 137/733

Saks nr  
20225817


Oppdragnr

Forretningsdato  
30/8/2022

Landmålar  
Kjell Rune Standal

Rekvirent  
Unneland Liv, Alver Gunhild Unneland, Henanger Stian

Målestokk 1:500

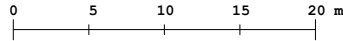

Beskriving/avtalar:

