


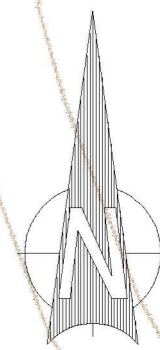

Kvistevegen



Grøft fra tankt til eksisterende grøft

Miniresetank001



Kvistevegen

Kvistevegen

Vest Rørservice AS Solendmyra 2 5936 Manger				
Dato:	Konstr./tegnet:	Godkjent:	Målestokk:	
25.06.2022	sh		1:250	Erstabet av:
Kartutsnitt innmalt minireseanlegg Bogehamn Kvistevegen 124				901
Herwisning:		Beregning:		