


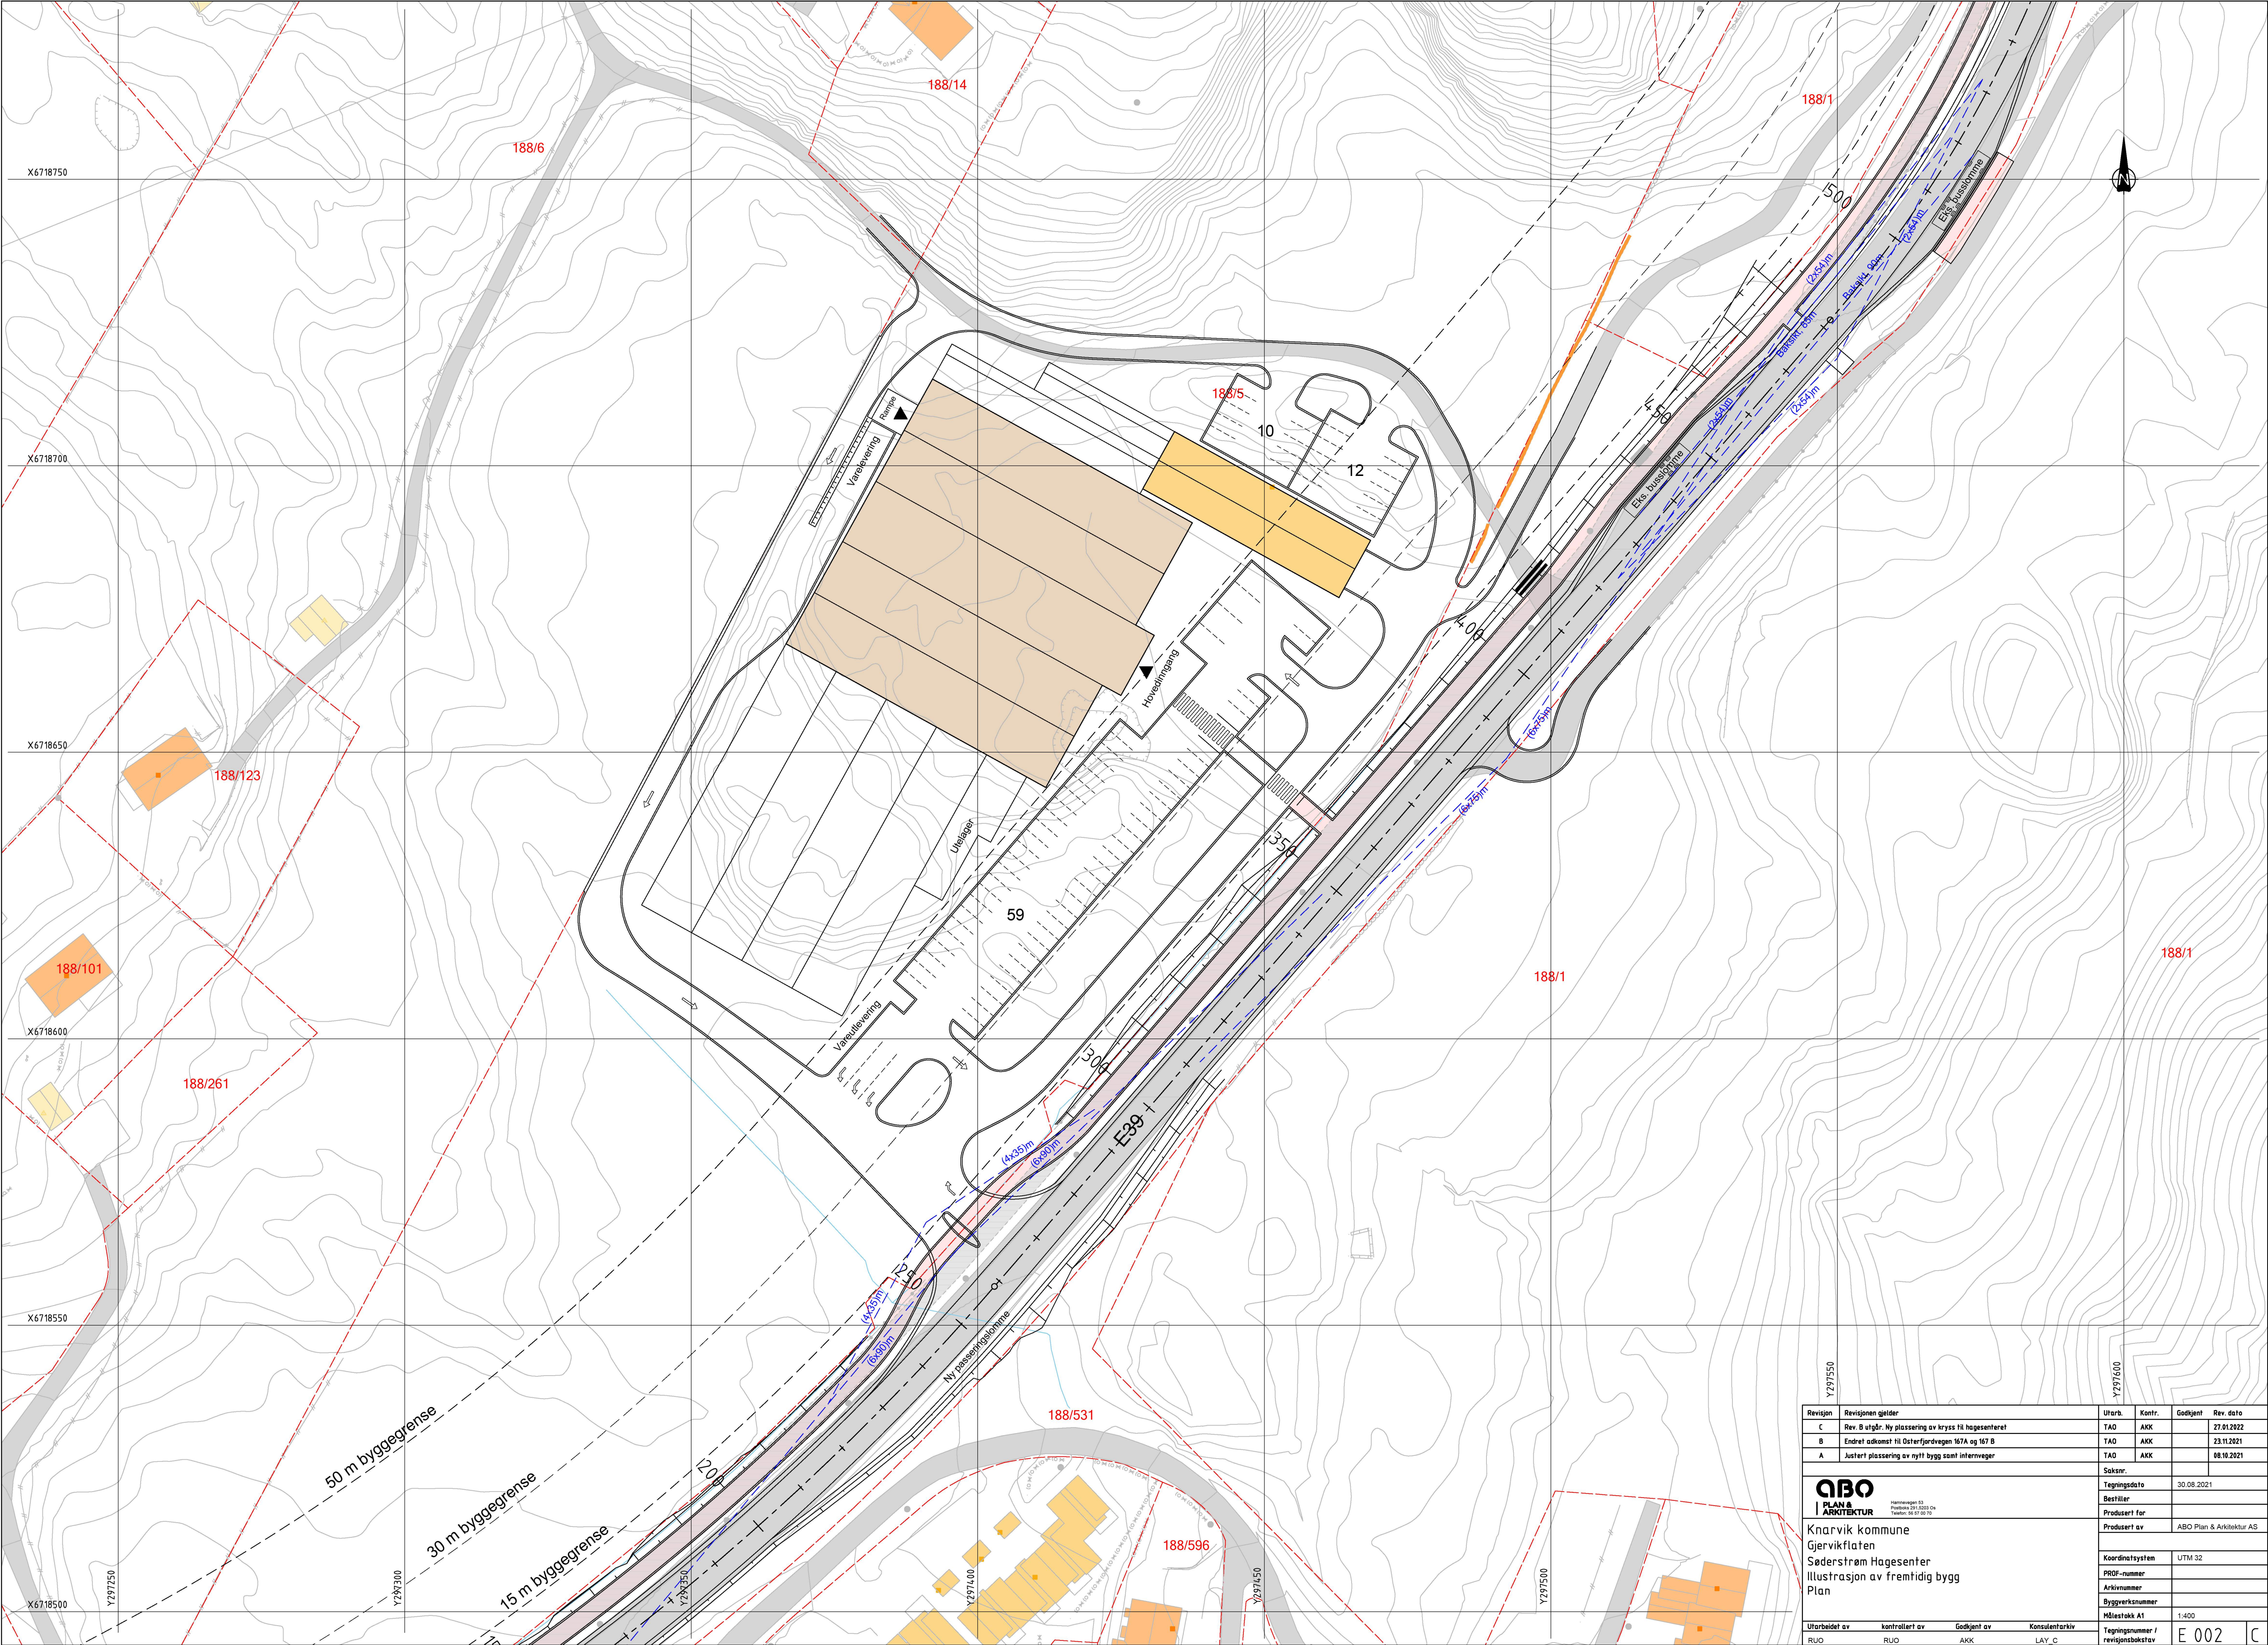

Revisjon	Revisjonen gjelder	Utb.	Kontr.	Godkjent	Rev. dato
C	Rev. B utgår. Ny plassering av kryss til hagesenteret	TAO	AKK		27.01.2022
B	Endret adkomst til Osterfjordvegen 167A og 167 B	TAO	AKK		23.11.2021
A	Justert plassering av nytt bygg samt internveger	TAO	AKK		08.10.2021
Saksnr.					
Tegningsdato		30.08.2021			
Bestiller					
Produsert for					
Produsert av		ABO Plan & Arkitektur AS			
Koordinatsystem		UTM 32			
PROF-nummer					
Arkivnummer					
Byggeværksnummer					
Målestokk A1		1:400			
Utarbeidet av		kontrollert av		Godkjent av	
RUO		RUO		AKK	
				Konsulentarkiv	
				LAY C	
				Tegningsnummer / revisjonsbokstav	
				E 002	
				C	