


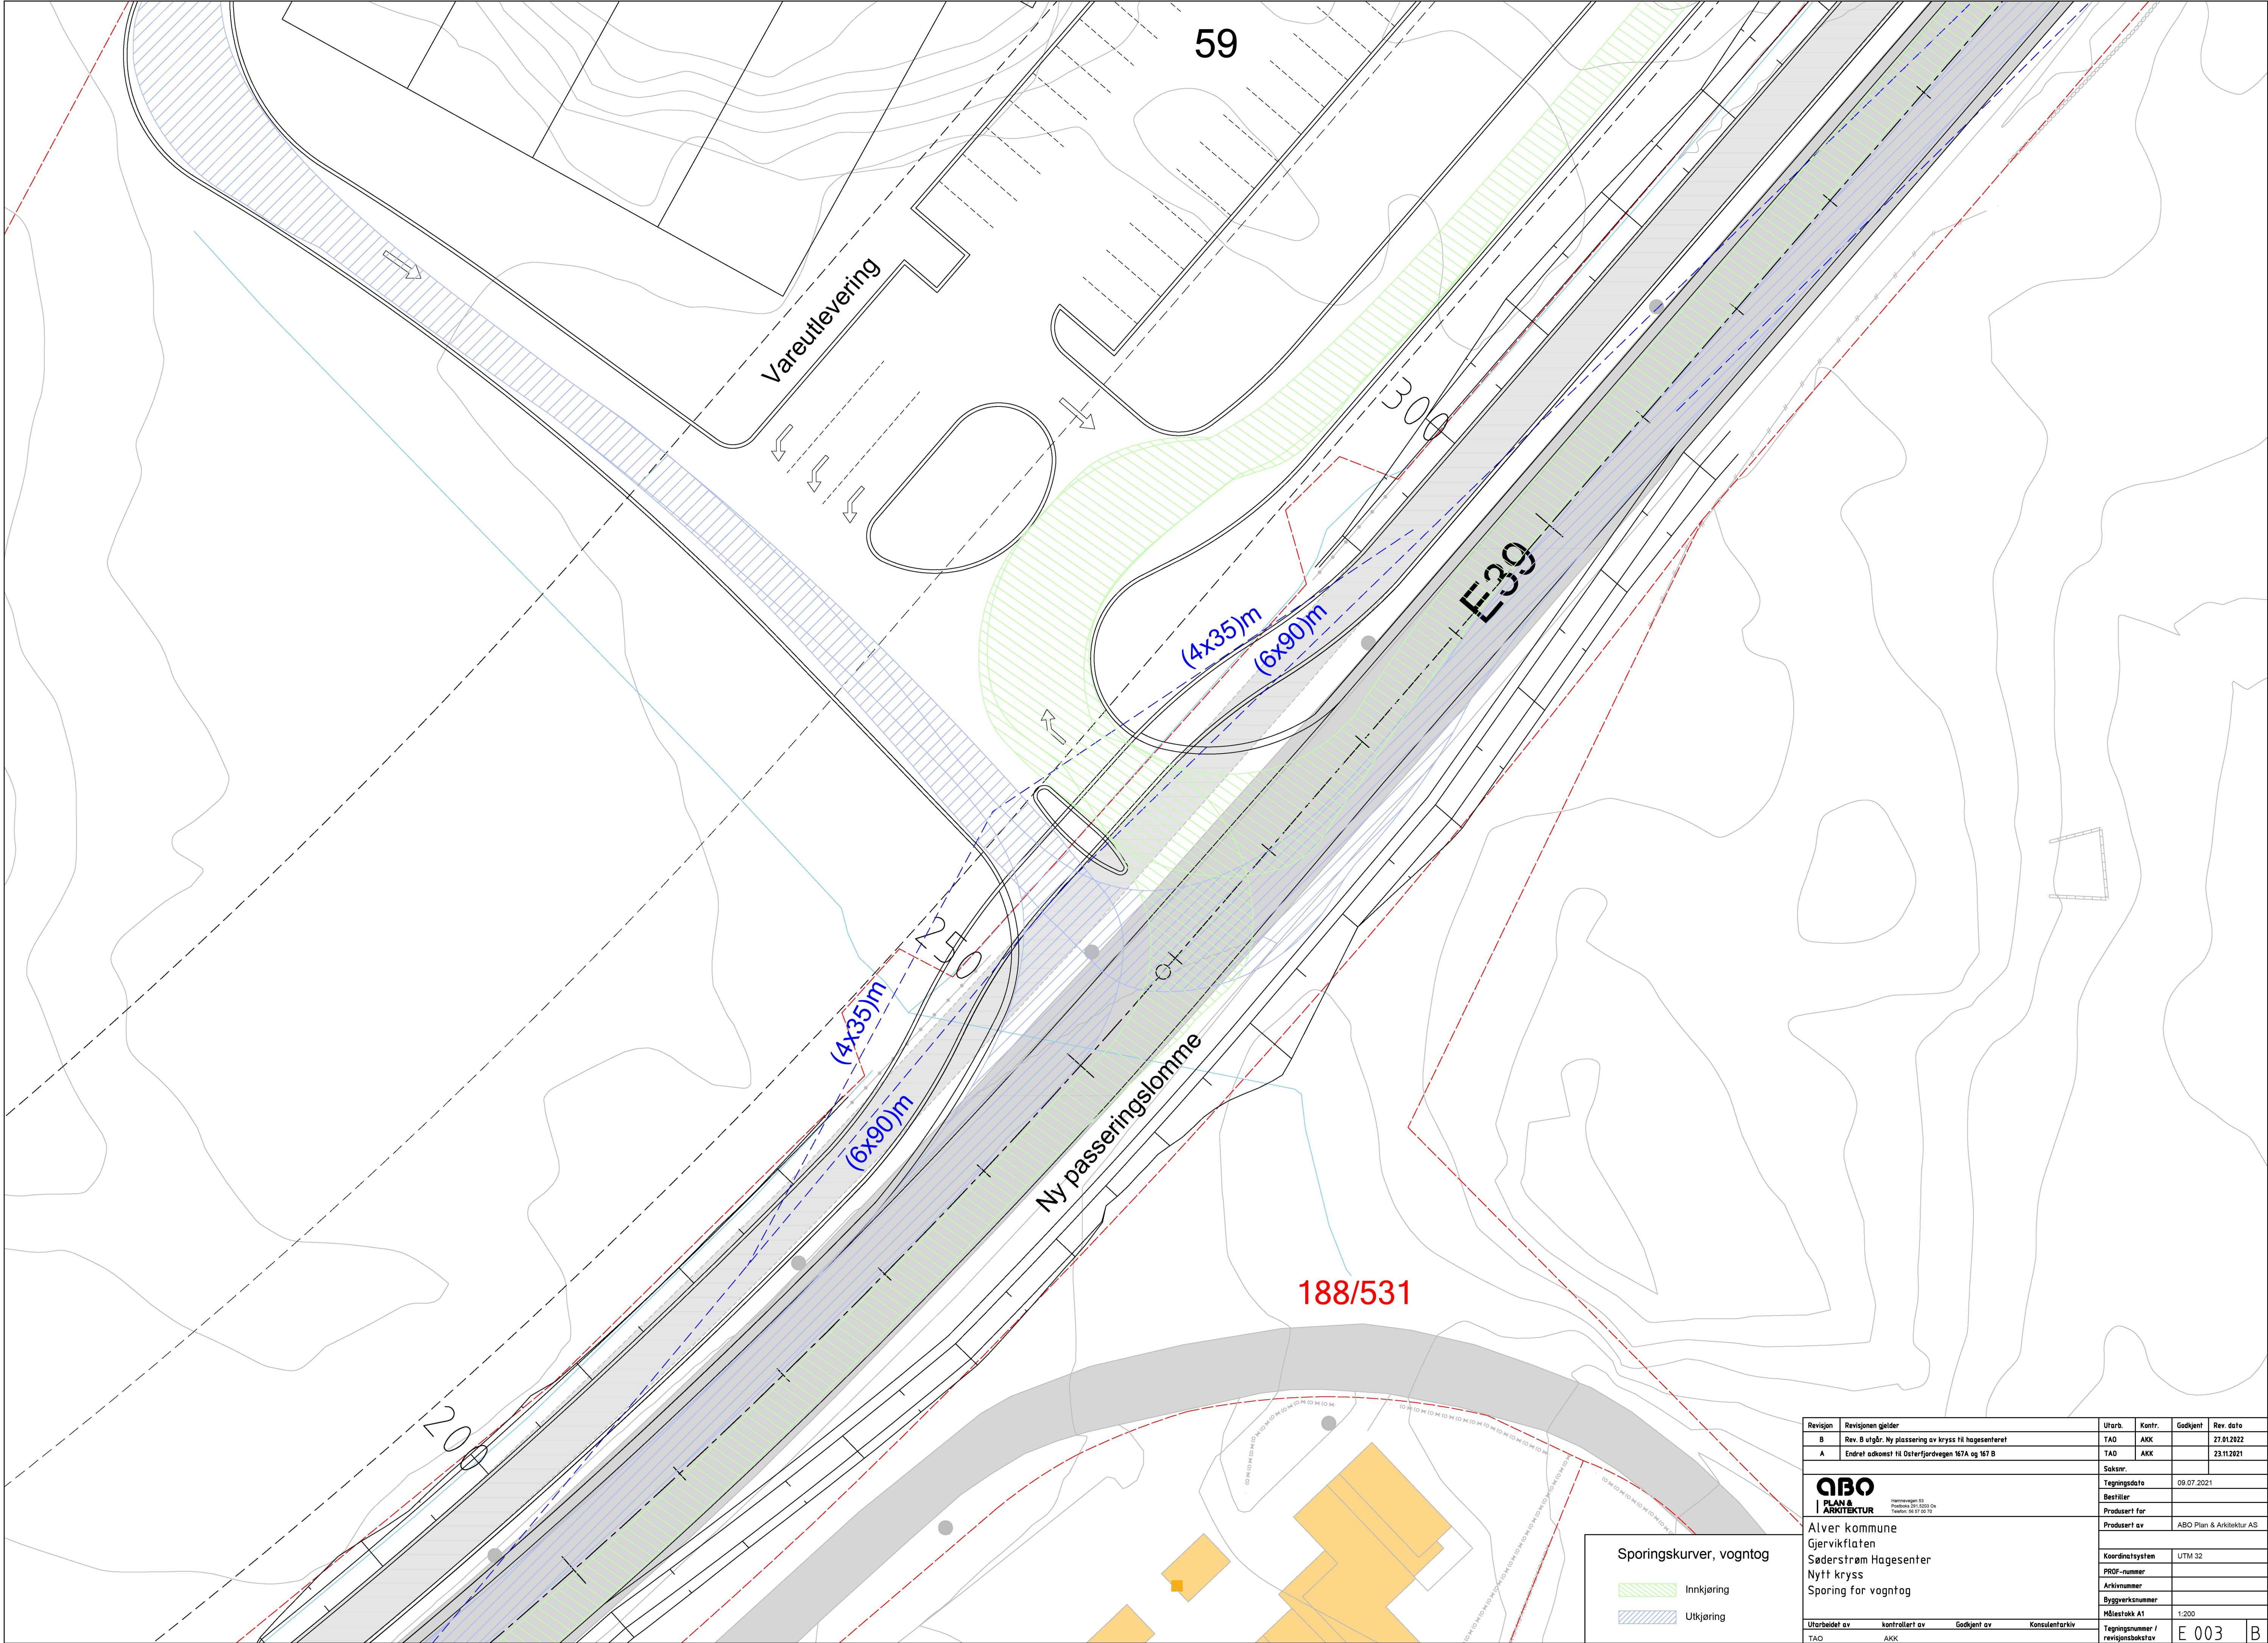

Revisjon	Revisjonen gjelder	Utarb.	Kontr.	Godkjent	Rev. dato
B	Rev. B utgår. Ny plassering av kryss til hagesenteret	TAD	AKK		27.01.2022
A	Endret adkomst til Østerfjordvegen 167A og 167 B	TAD	AKK		23.11.2021
Saksnr.					
Tegningsdato		09.07.2021			
Bestiller					
Produsert for					
Produsert av		ABO Plan & Arkitektur AS			
Koordinatsystem		UTM 32			
PROF-nummer					
Arkivnummer					
Byggeværksnummer					
Målestokk A1		1:200			
Utarbeidet av	Kontrollert av	Godkjent av	Konsulentarkiv		
TAD	AKK		Tegningsnummer / revisjonsbokstav	E 003	B