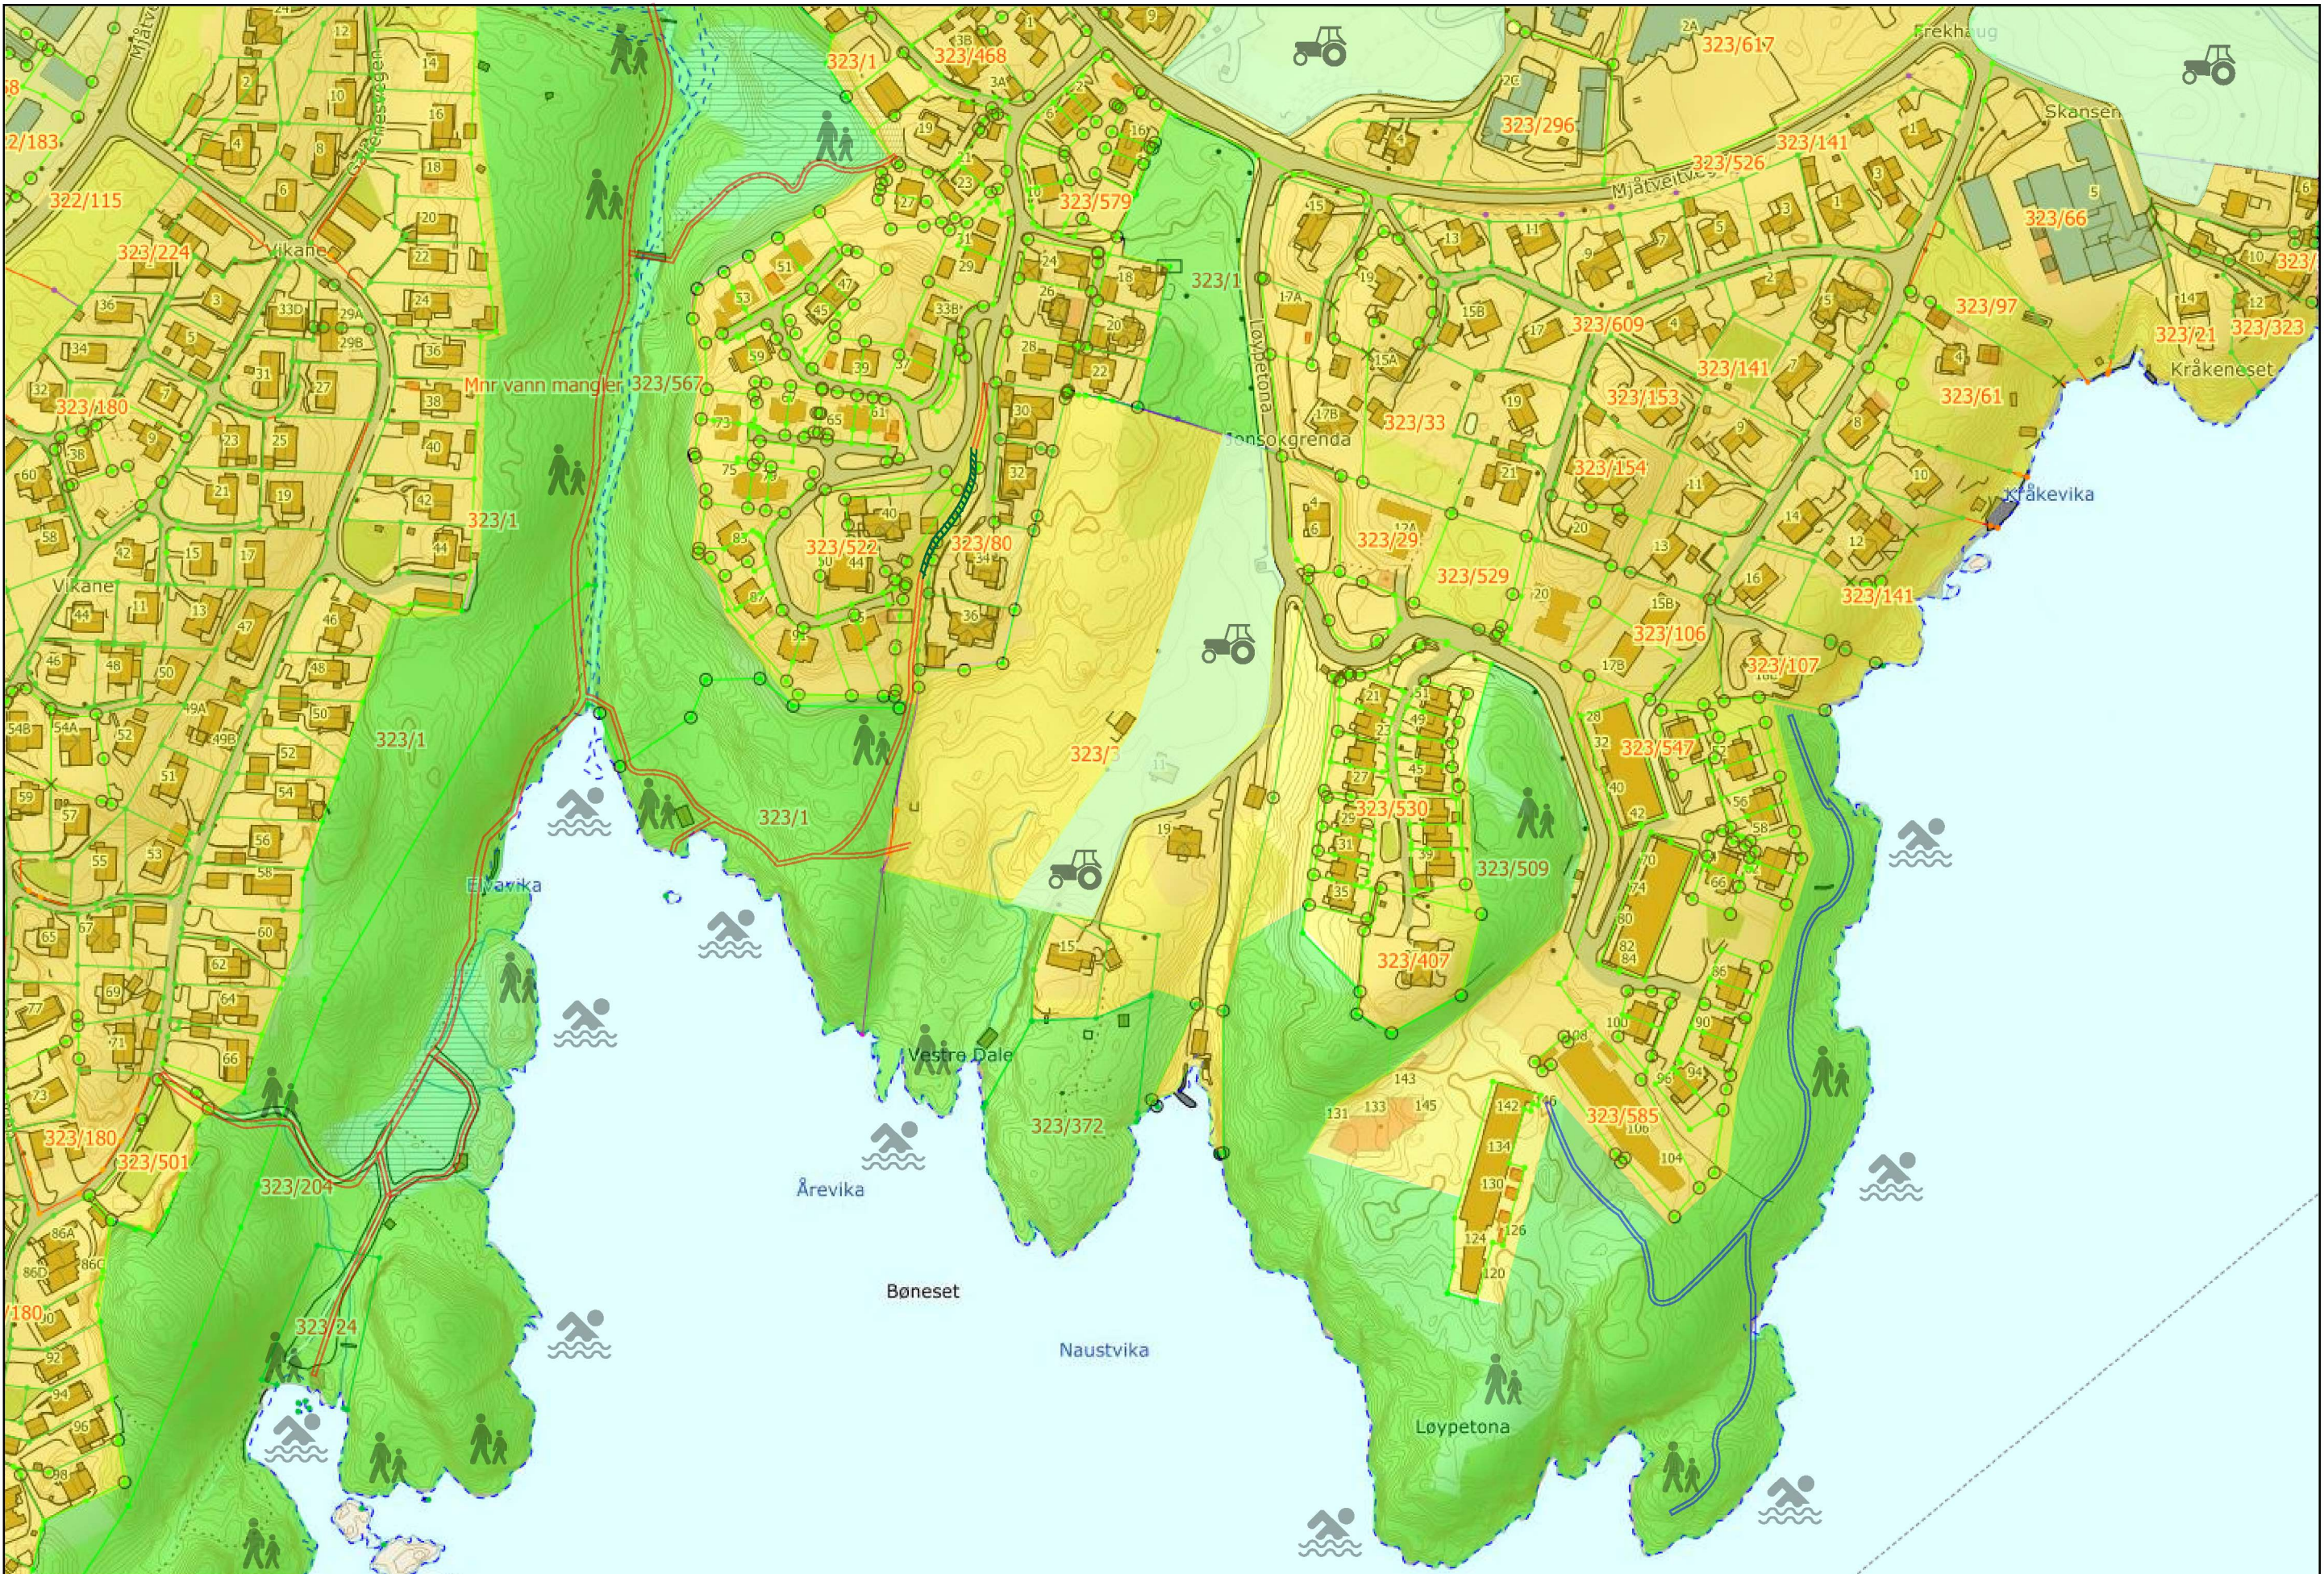



Sted:
 Frekhaug sør. Omfatter:
 Deler av Frekhaugmarka, Elvavika, Haltjohansvika, Årevika, Elvaåsen, Vikane, Løypetona og Jonsokgrenda med deler av Danielsen, barnehage og bedehus.

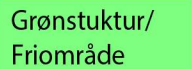
Forslag gitt av : Bjørn Steffen Thorsen
 Løypetona 37 5918 Frekhaug epost: bsthorsen1@gmail.com

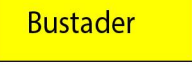
M.: 1/5000
 Dato: 31.01.22




Tegnforklaringer

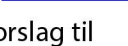
- 


LNf-Landbruk
- 


Grønstruktur/
Friområde
- 

Bustader
- 

Badeplass
- 

Eksisterende
grusvei/ sti
frem til
badeplass/
rekreasjon
- 

Forslag til
grusvei/ sti
frem til
badeplass/
rekreasjon
- 

Stier Grusvei/
rekreasjon
- 

Gamle opparb.
stier som er
ødelagt av
utbyggere.