

Fra: Solgunn Storhaug <solgunn.hansen@alver.kommune.no>
Sendt: 11.09.2022 09:59:11
Til: Anngunn Marie Gullbrå <anngunn.gullbra@alver.kommune.no>
Emne: SV: Vedr seksjonering av 123/118

Hei igjen

Opplysningene angående kjøpesum og selger.

Jeg kjøpte min leilighet i 2011 på tvangssalg for kr 1 285.000.-

Vet ikke om dette er reell info , men viktig at det blir ført på riktig adresse.

Ser av papirene du sendte at jeg står oppført på Storhaugen 14 A , Br. Enhet H0101, Eiendom 123/118/0/2 og her er feilen , det skulle vært 123/118/01.

Håper det blir rettet opp i dette, jeg har hatt mange telefoner til kommunen angående denne feilen gjennom 11 år og blitt lovet at man skulle rette opp i dette.

Det har også resultert i mange telefoner og frustrasjon overfor skatteetaten og NGIR.

Må bare beklage , men jeg ønsker nå bekreftelse når feilen er rettet opp .

Hilsen

Solgunn Storhaug

Sendt fra [E-post](#) for Windows

Fra: Anngunn Marie Gullbrå <anngunn.gullbra@alver.kommune.no>
Sendt: Monday, September 5, 2022 3:56:00 PM
Til: Solgunn Storhaug <solgunn.hansen@alver.kommune.no>
Emne: Vedr seksjonering av 123/118

Hei


Det er noko som ikkje stemmer her, ja.

Vedlagt matrikkelrapport for bygget som viser kva som er registrert om bygget i dag.


Dersom du bur i den søndre bueininga i 2. etasje her, skal du ha adressa 14A.



Om det er rett er seksjon 1 og seksjon 2 knytt til feil (motsatte) adresser.

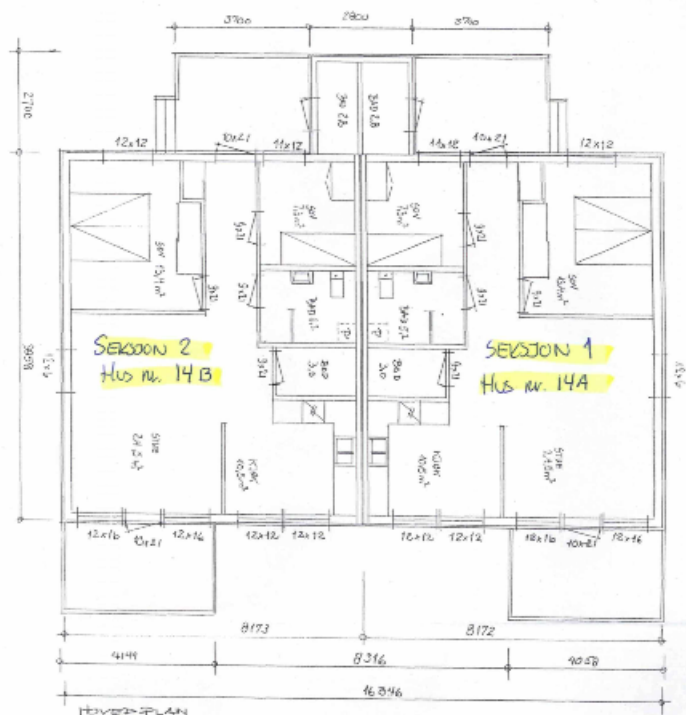

LINDAS KOMMUNE
 Kartrett 123/117 og 118
 15. 05. 2008
 2008/114/117/118/118/118
 Saksnr. 135

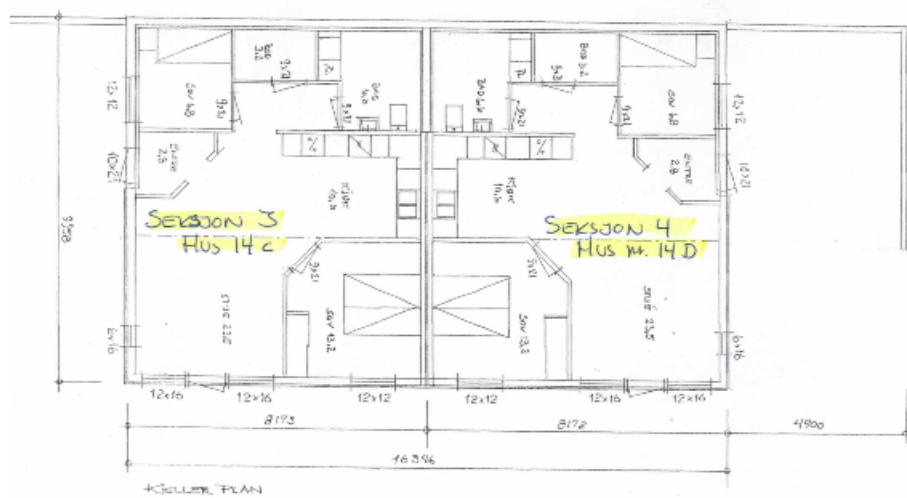

Prosjekt
 Henning Knutsen AS
 PLANER
 Gar. 123 bnr. 117 / 118
 Mål 1:100
 Tegn 2.3.08

Gjer du meg tilbakemelding / bekrefting på det?

Med helsing

Anngunn Marie Gullbrå | Avdelingsingeniør Kart og Oppmåling

Telefon: +47 56 17 11 81

Innbyggjarservice: +47 56 37 50 00

www.alver.kommune.no



ALVER
KOMMUNE