

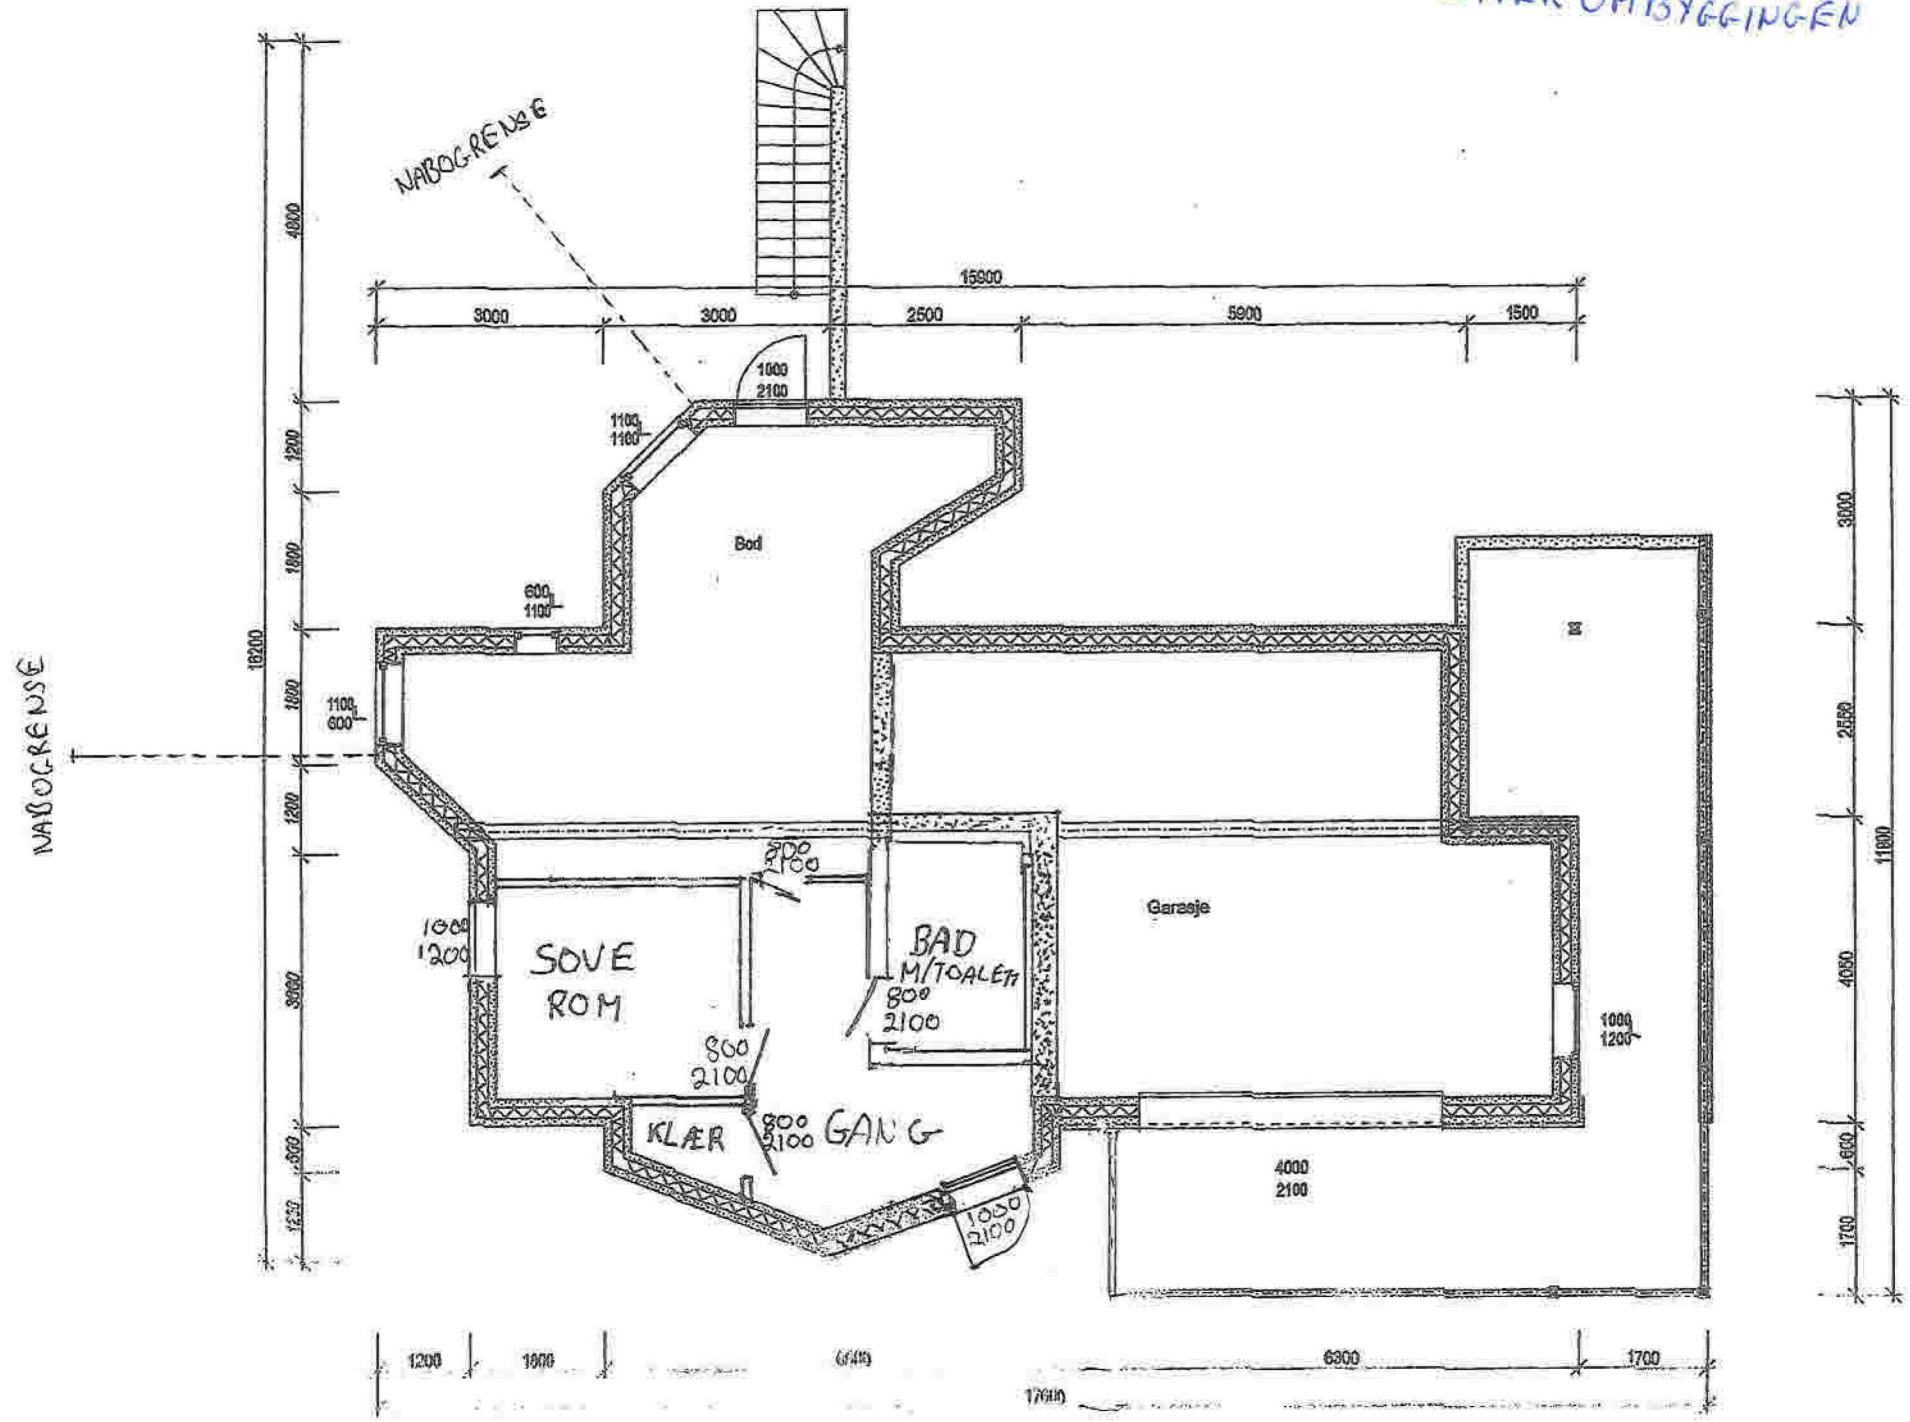


ETTER OMBYGGINGEN

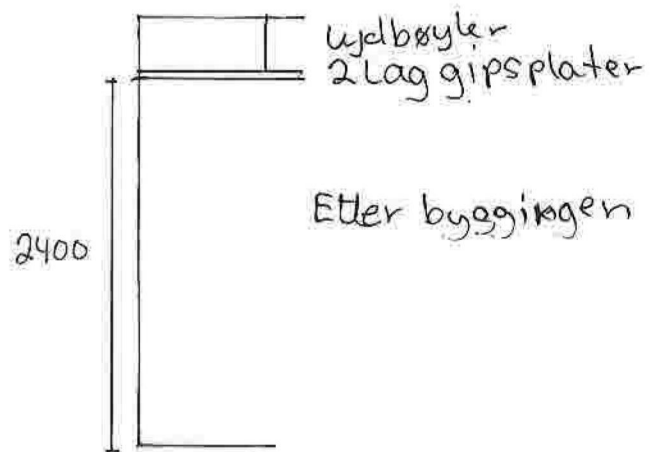

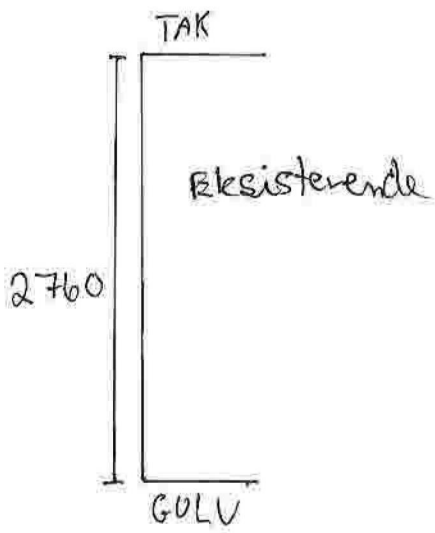

DATE	SNITTTEGNING	SIGN
10.09.22	MAL 1:50	H.R