

Kartvedlegg til protokoll for oppmålingsforretning

Alver Kommune

N

Eigedom
1/14

Saks nr
20225699


Oppdragnr

Rekvirent
Sundt Solveig Helen


Forretningsdato
27/7/2022

Landmålar
Kjell Rune Standal

Målestokk 1:300

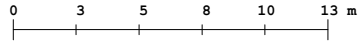

Beskriving/avtalar:

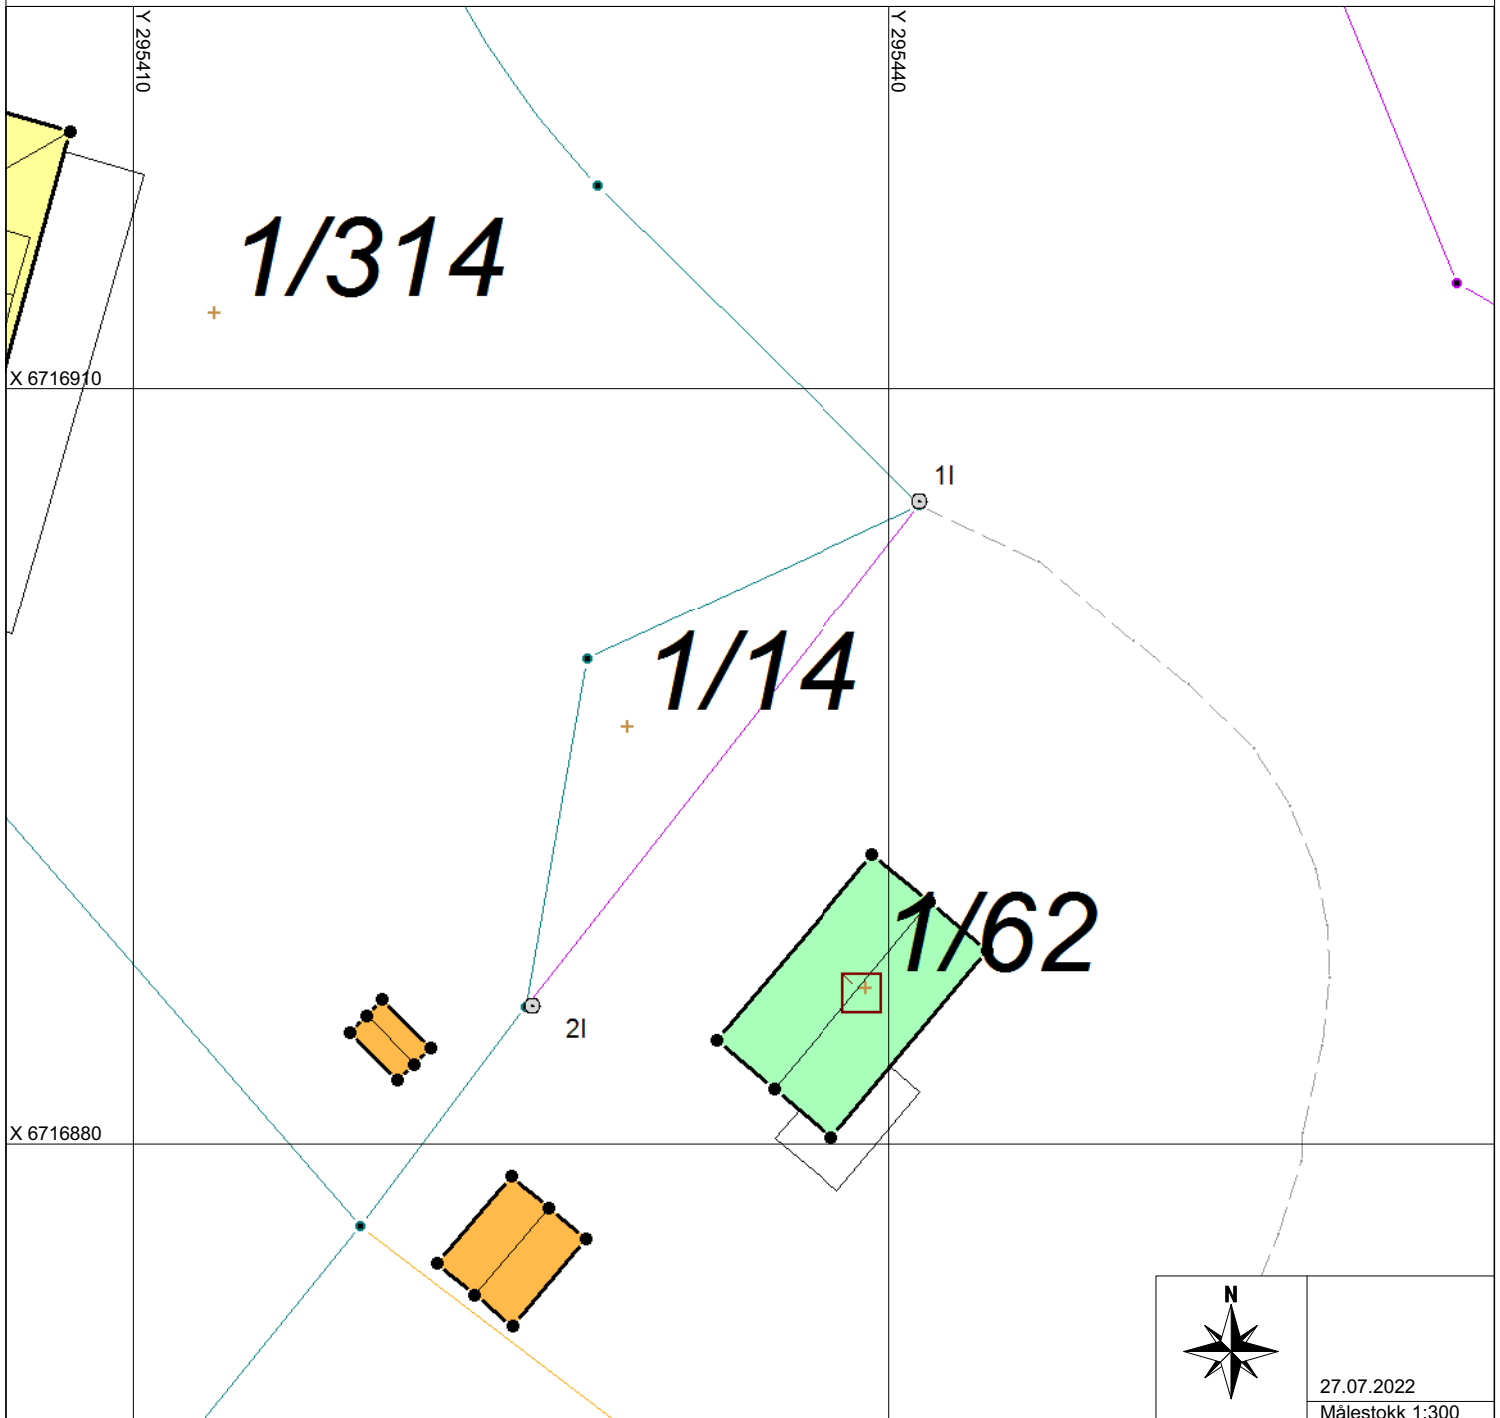

27.07.2022
Målestokk 1:300