

**Kartvedlegg til protokoll  
for oppmålingsforretning**

Alver Kommune

N

Eigedom  
1/14

Saks nr  
20225699


Oppdragnr

Rekvirent  
Sundt Solveig Helen


Forretningsdato  
27/7/2022

Landmålar  
Kjell Rune Standal

Målestokk 1:300

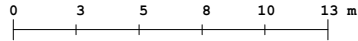

Beskriving/avtalar:

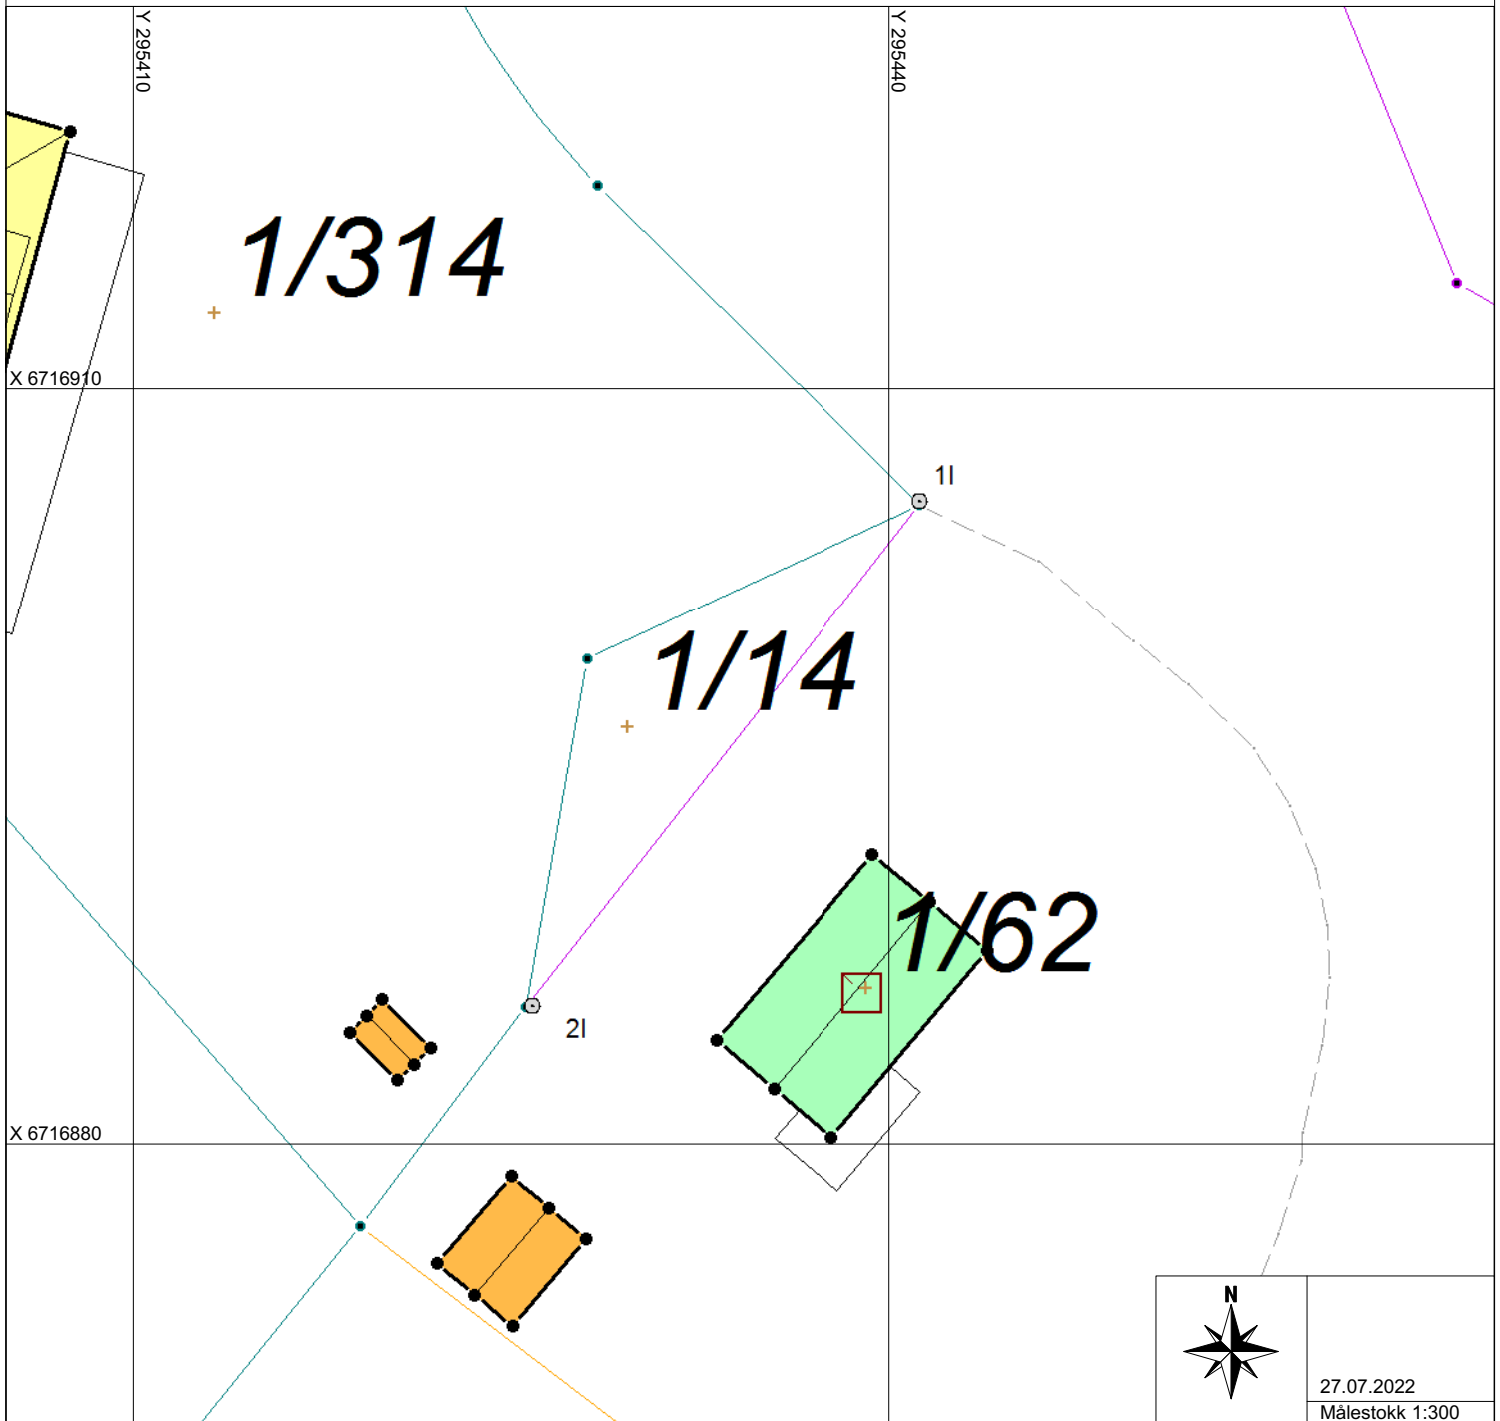

27.07.2022  
Målestokk 1:300