

SITUASJONSKART

Gnr/Bnr: Gbnr 62/53
Adresse:
Eigar/søkar:

Kvalitet :

Målestokk: 1:500
Dato: 24.01.2022



Gjeldande plan : Toftingneset Disp.plan. Del av gnr 62 bnr 3


Planformål :

Vår referanse:

Sign.

// — Gjerde
- - - Usikker eigedomsgrense
— Målt eigedomsgrense

■ Bolighus
■ Andre bygg

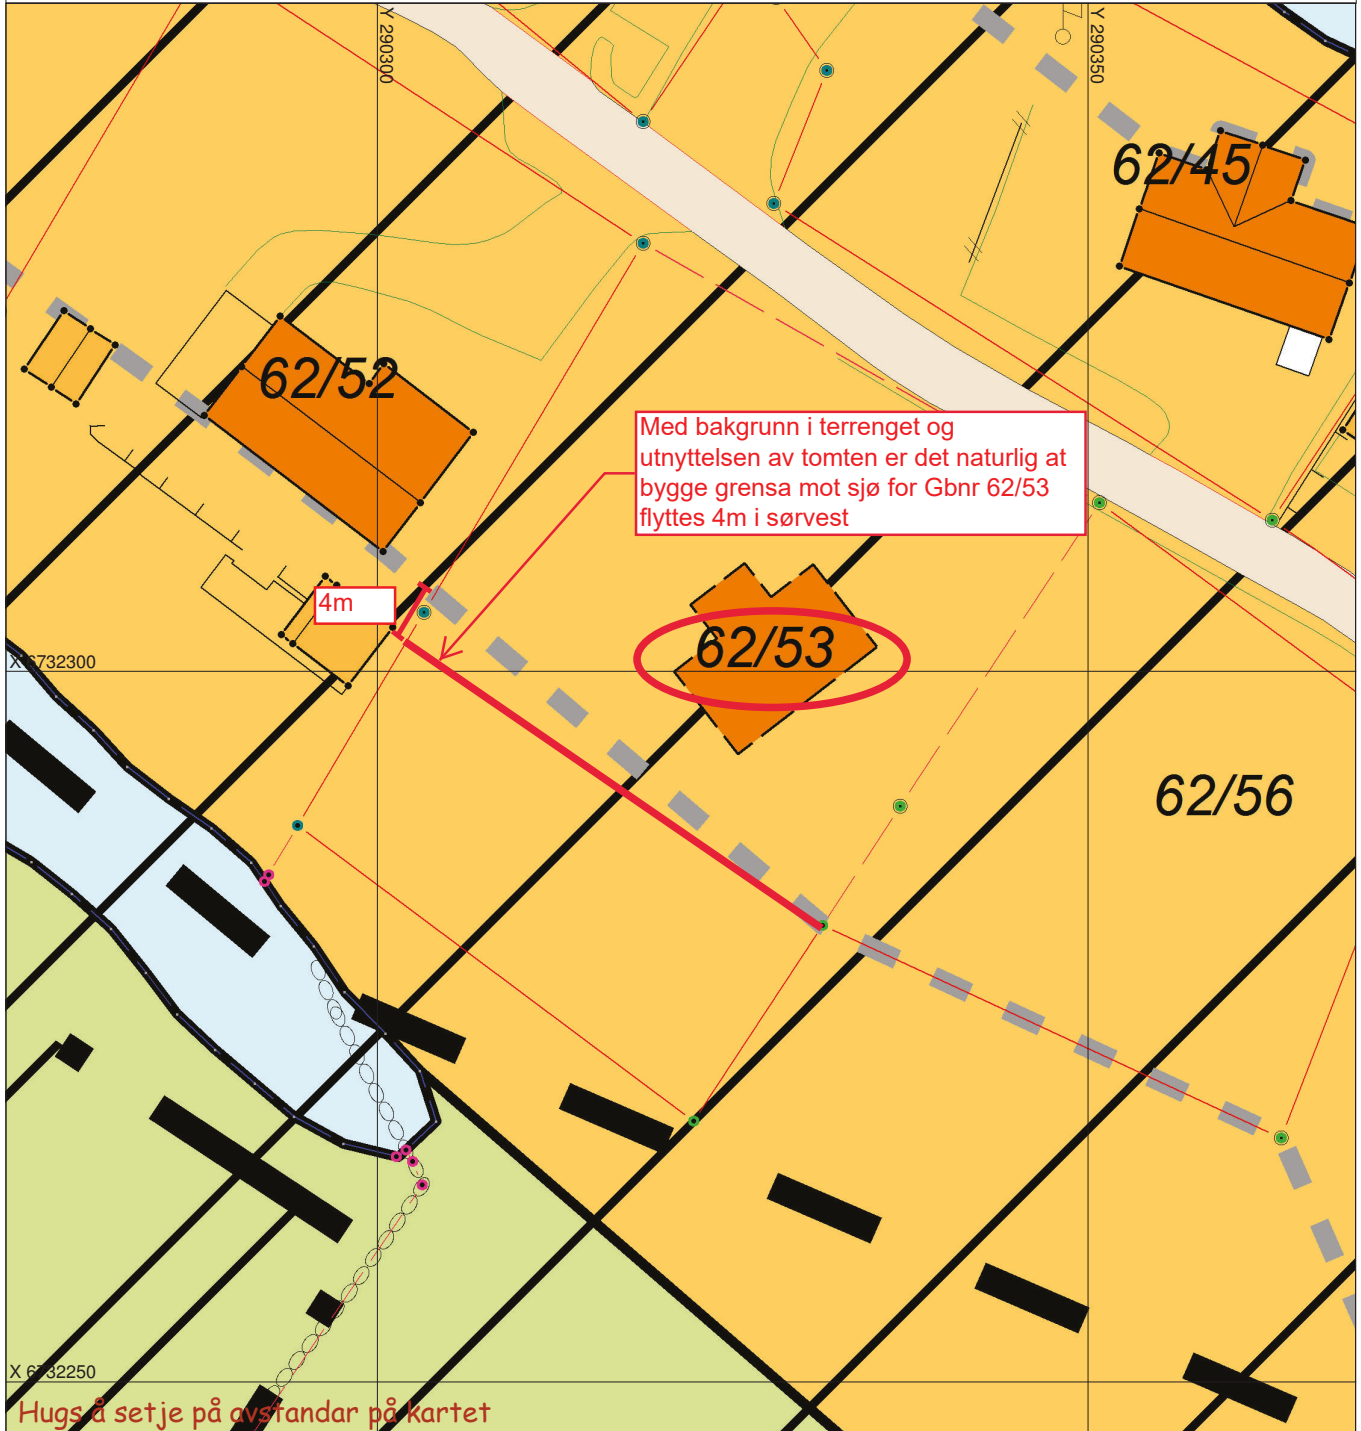

SITUASJONSPLAN

▨ Tiltak

Underskrift Situasjonsplan

Dato