


Kommentarar knytt til 424/286

Ønsker at heile 424/286 blir omgjort til sentrumsfremål. I 2012 blei det lagt inn ei strandsone linje inst i vågen, over området i vågen som i reguleringsplanen for Leitevågen er regulert for utfylling. Ber om at strandsone linja blir flytta utanfor det regulerede arealet, slik at ein ikkje må be om dispensasjon for å ta i bruk det regulerede arealet.

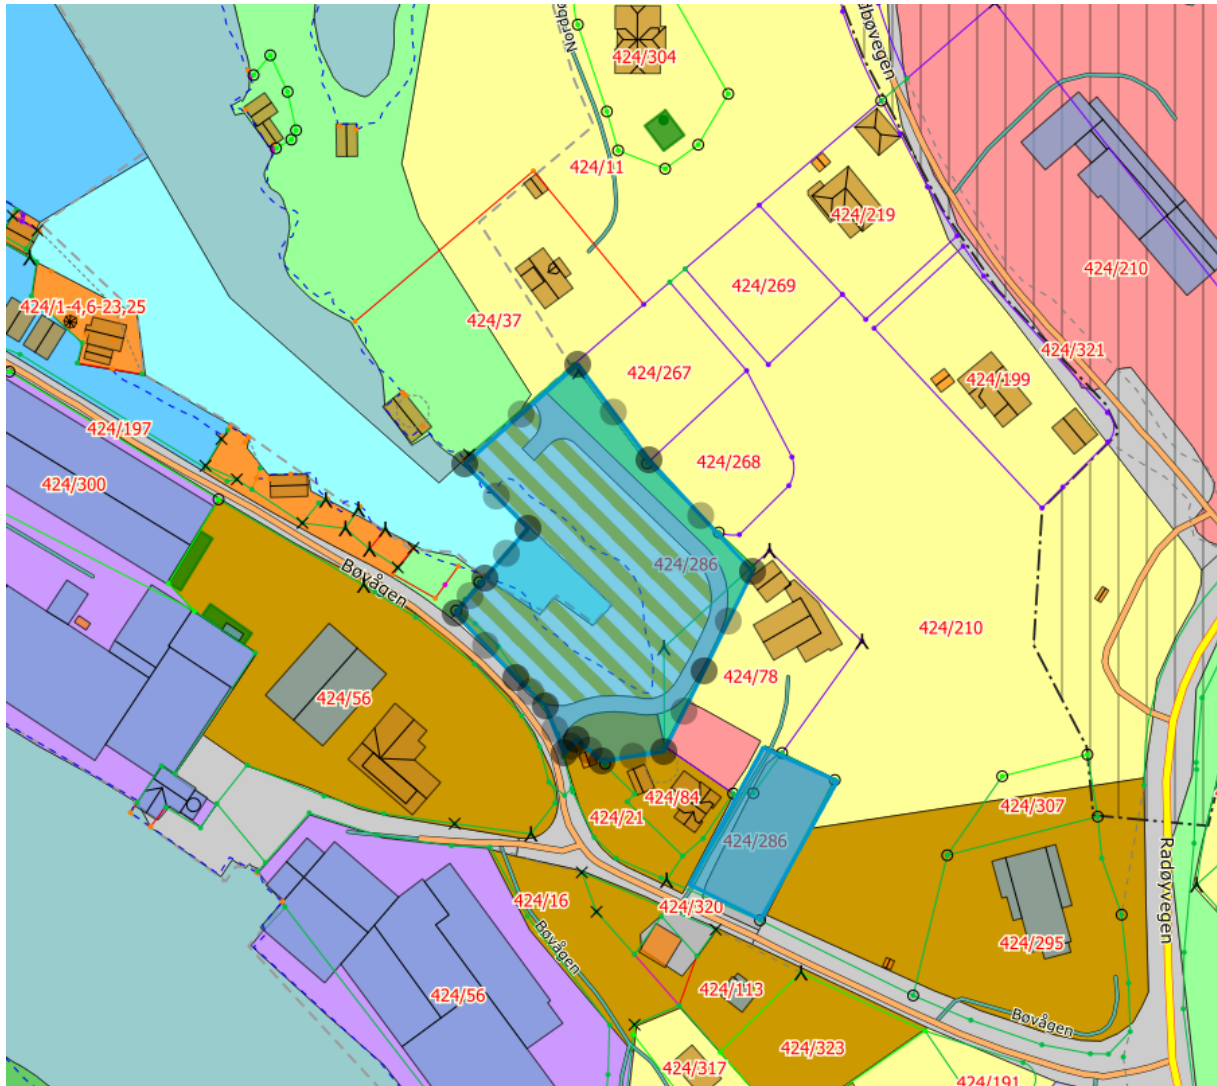

Bøvågen 06.09.2022

Med vennleg helsing

3H Holding AS (eigar av 424/286 og 424/21,26,52)

Henning Haugland